мой экз

Общество с ограниченной ответственностью

«СЛАД-проект»

ОТЧЕТ

по авторскому надзору за строительством автодороги «КС Воркутинская – КС Ярынская» проекта «Система магистральных газопроводов Бованенково – Ухта» с июля по декабрь 2008 г.

Директор ООО «СЛАД-проект» А.Н. Шилов

Технический директор ООО «СЛАД-проект» Л.Н. Спирина

Оригинал отчета получил и.о. нач-ка управления 14.05.09г С.В. Шевчук

Республика Коми
г. Воркута
2009 г.

В рамках осуществления авторского надзора за строительством автодороги «КС Воркутинская – КС Ярынская» проекта «Система магистральных газопроводов Бованенково – Ухта» за отчетный период проделаны и постоянно проводятся следующие работы.

Составлен «Журнал авторского надзора за строительством» книга № 1 (далее Журнал).

Согласно Договору №1 на осуществление авторского надзора за строительством в 2008 г. от 11 июля 2008 г. регулярно осуществляется выезд на объект лиц, уполномоченных Приказом № 3 от 15.09.2008 г., проводится выборочная проверка соответствия производимых строительных и монтажных работ и рабочей документации требованиям строительных норм и правил.

В настоящее время работы по строительству дорожного полотна ведут два участка ООО «Стройгазконсалтинг-Уренгойавтодор» и один - ООО «СМО Межрегиондорстрой», они же выполняют укладку водопропускных труб (ВПР) диаметром 1,42 м.
Строительство мостов и укладку ВПР диаметром более 1,42 м ведет ООО «Мостострой-12».

Представители авторского надзора выборочно проверяют отсыпку дорожного полотна, чтобы работы велись согласно ППР. При выявленных нарушениях производится запись в Журнал с соответствующим предписанием и установлением срока его выполнения. Ознакамливается производитель работ под роспись. Впоследствии проверяется выполнение предписаний. В некоторых случаях места нарушений технологии работ фотографируются и предъявляются начальнику участка. Часть фотографий приложено к отчету.

Проверяется укладка решетки ГЕОВЕБ, заполнение ее песчано-гравийной смесью (ПГС), отсыпка выравнивающего слоя. Выявленные нарушения фиксируются в Журнале с ознакомлением линейных работников.

Кроме этого проверяем укладку водопропускных труб (ВПТр) разных диаметров поэтапно (от котлована до обратной засыпки).

В сентябре проверяли бетонирование опор моста через р. Аяч-Яга (ПК 604 + 49,1м). Впоследствии приемка работ по строительству мостов была отменена для авторского надзора.

Неоднократно проводилась проверка проектных объемов работ по отсыпке полотна автодороги, проводилась проверка красных и черных высотных отметок.

Согласно геологическим изысканиям по карьерам проводилась постоянная корректировка сырья для послойной отсыпки автодороги. На участках с болотистой местностью на нижние слои тела автодороги использовалась ПГС с гравием крупной фракции.

Представители авторского надзора участвуют в еженедельных «планерках» по координации работ всех организаций, участвующих в строительстве автодороги. Планерки проводят представители заказчика и генподрядчика.

Каждый месяц проводится проверка исполнительной документации на все виды работ, актов лабораторий на уплотнение отсыпки дороги. Подписываем акты скрытых работ.

Принимаем все претензии или письма от генподрядчика и других организаций, участвующих в строительстве автодороги, по вопросам строительства, проектирования, корректировки объемов и т. д. Информируем проектную организацию ОАО «ВНИИПИгаздобыча». Ведется учет переписки.

Много времени уделяется согласованию в разных организациях изменений в проектных чертежах. Или согласованию временных объездных дорог и мостовых переходов (через р. Бол. Сыр-Яга, р. Гагара-Тывис и др), переноса мест скотопрогонов, выноса линий ЛЭП.

Многократно приходилось встречаться с представителями МУП «Воркутинского Тепловодоканала» (ВТВК) для согласования проекта мостового перехода через существующий водовод от р. Уса в г. Воркута. Для решения этого вопроса приглашали представителя МУП «ВТВК» на «планерки», представляли все необходимые документы, но проект согласован не был.

В ноябре 2008 г. на совместной встрече в г. Воркуте представителей заказчика (ЗАО «Ямалгазинвест»), проектного института (ОАО «ВНИИПИгаздобыча»), генподрядчика (ЗАО ПСО «Уренгойпромгражданстрой») и МУП «ВТВК» были согласованы новые технические условия пересечения водовода автодорогой, но из-за «бойкотирующей» политики МУП «ВТВК» проект до сих пор не согласован.

К отчету прилагаются:

1. Копия «Журнала авторского надзора за строительством» книга № 1 – 7 (семь) листов
2. Фотографии – 4 шт.

3. Кроме этого в «Специальном Приложении» к отчету прилагаются:
    - Акты скрытых работ (выборочно) в разные сроки строительства за июль – декабрь 2008 г. и на различные виды работ по этапам строительства тела автодороги, устройства водопропускных труб (ВПР), замены грунта и т. д.
    - Исполнительные съемки различных участков автодороги (выборочно) с послойной отсыпкой
    - Исполнительные съемки укладки ВПР (выборочно) поэтапно от выемки котлована до обратной засыпки

Эти документы разделены на три группы по протяженности автодороги:

0 – 30 км;

30 – 61 км;

61 – 98 км

Эти документы подтверждают масштабность произведенных проверочных работ.

Согласно Своду правил по проектированию и строительству СП 11-110-99 "Авторский надзор за строительством зданий и сооружений", п. 6.2.1, п. 6.2.2 представители авторского надзора производят **выборочную** проверку соответствия производимых строительных и монтажных работ и рабочей документации требованиям строительных норм и правил.

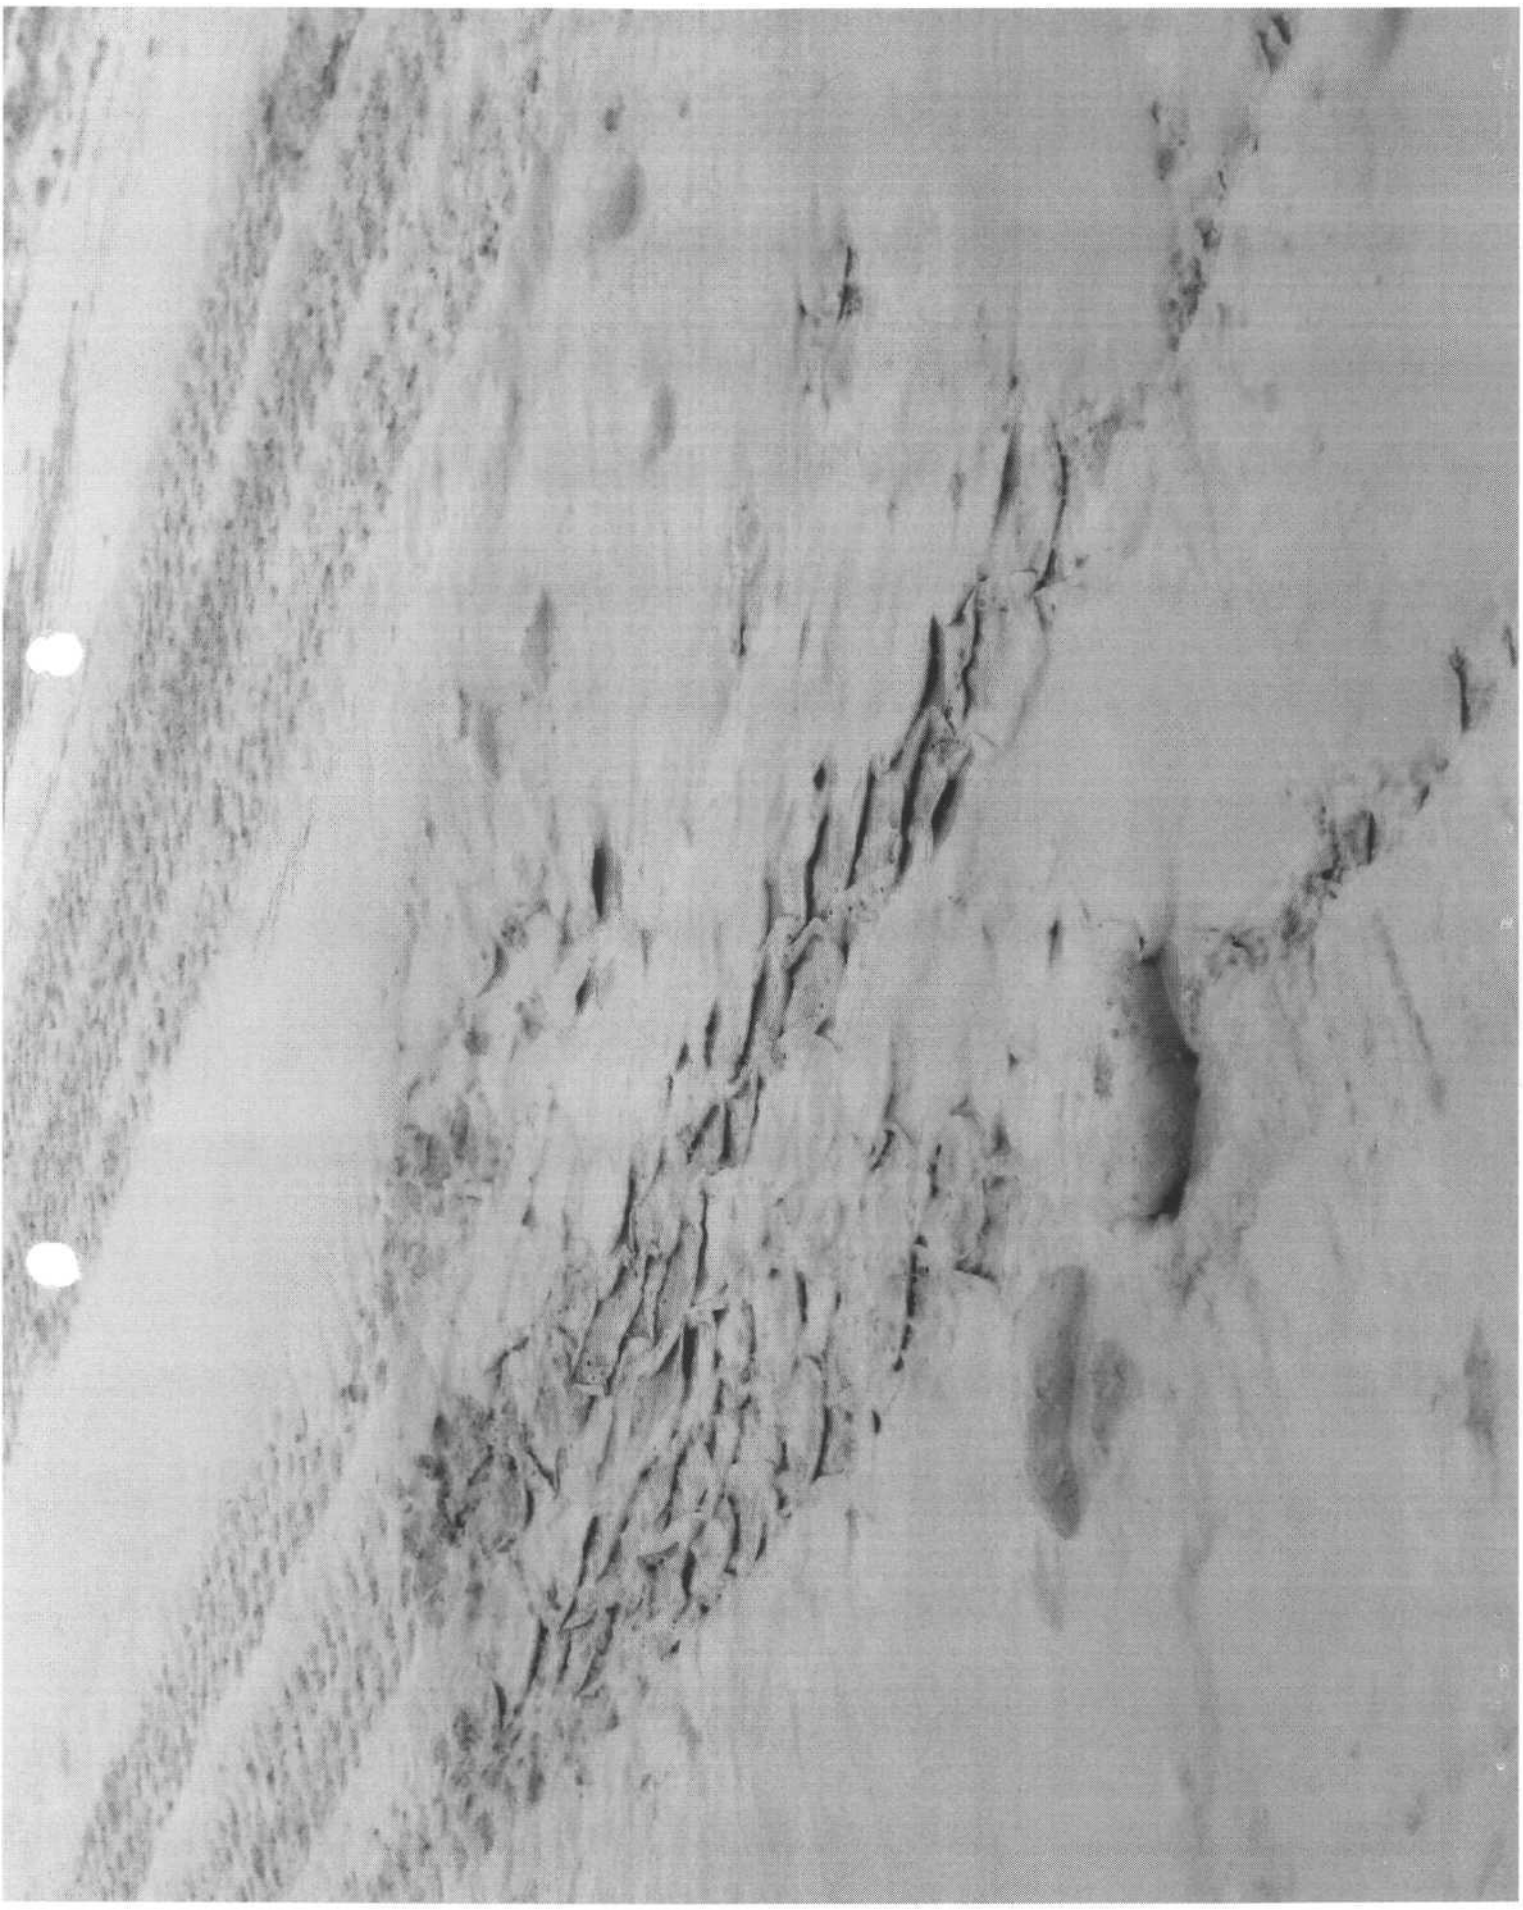

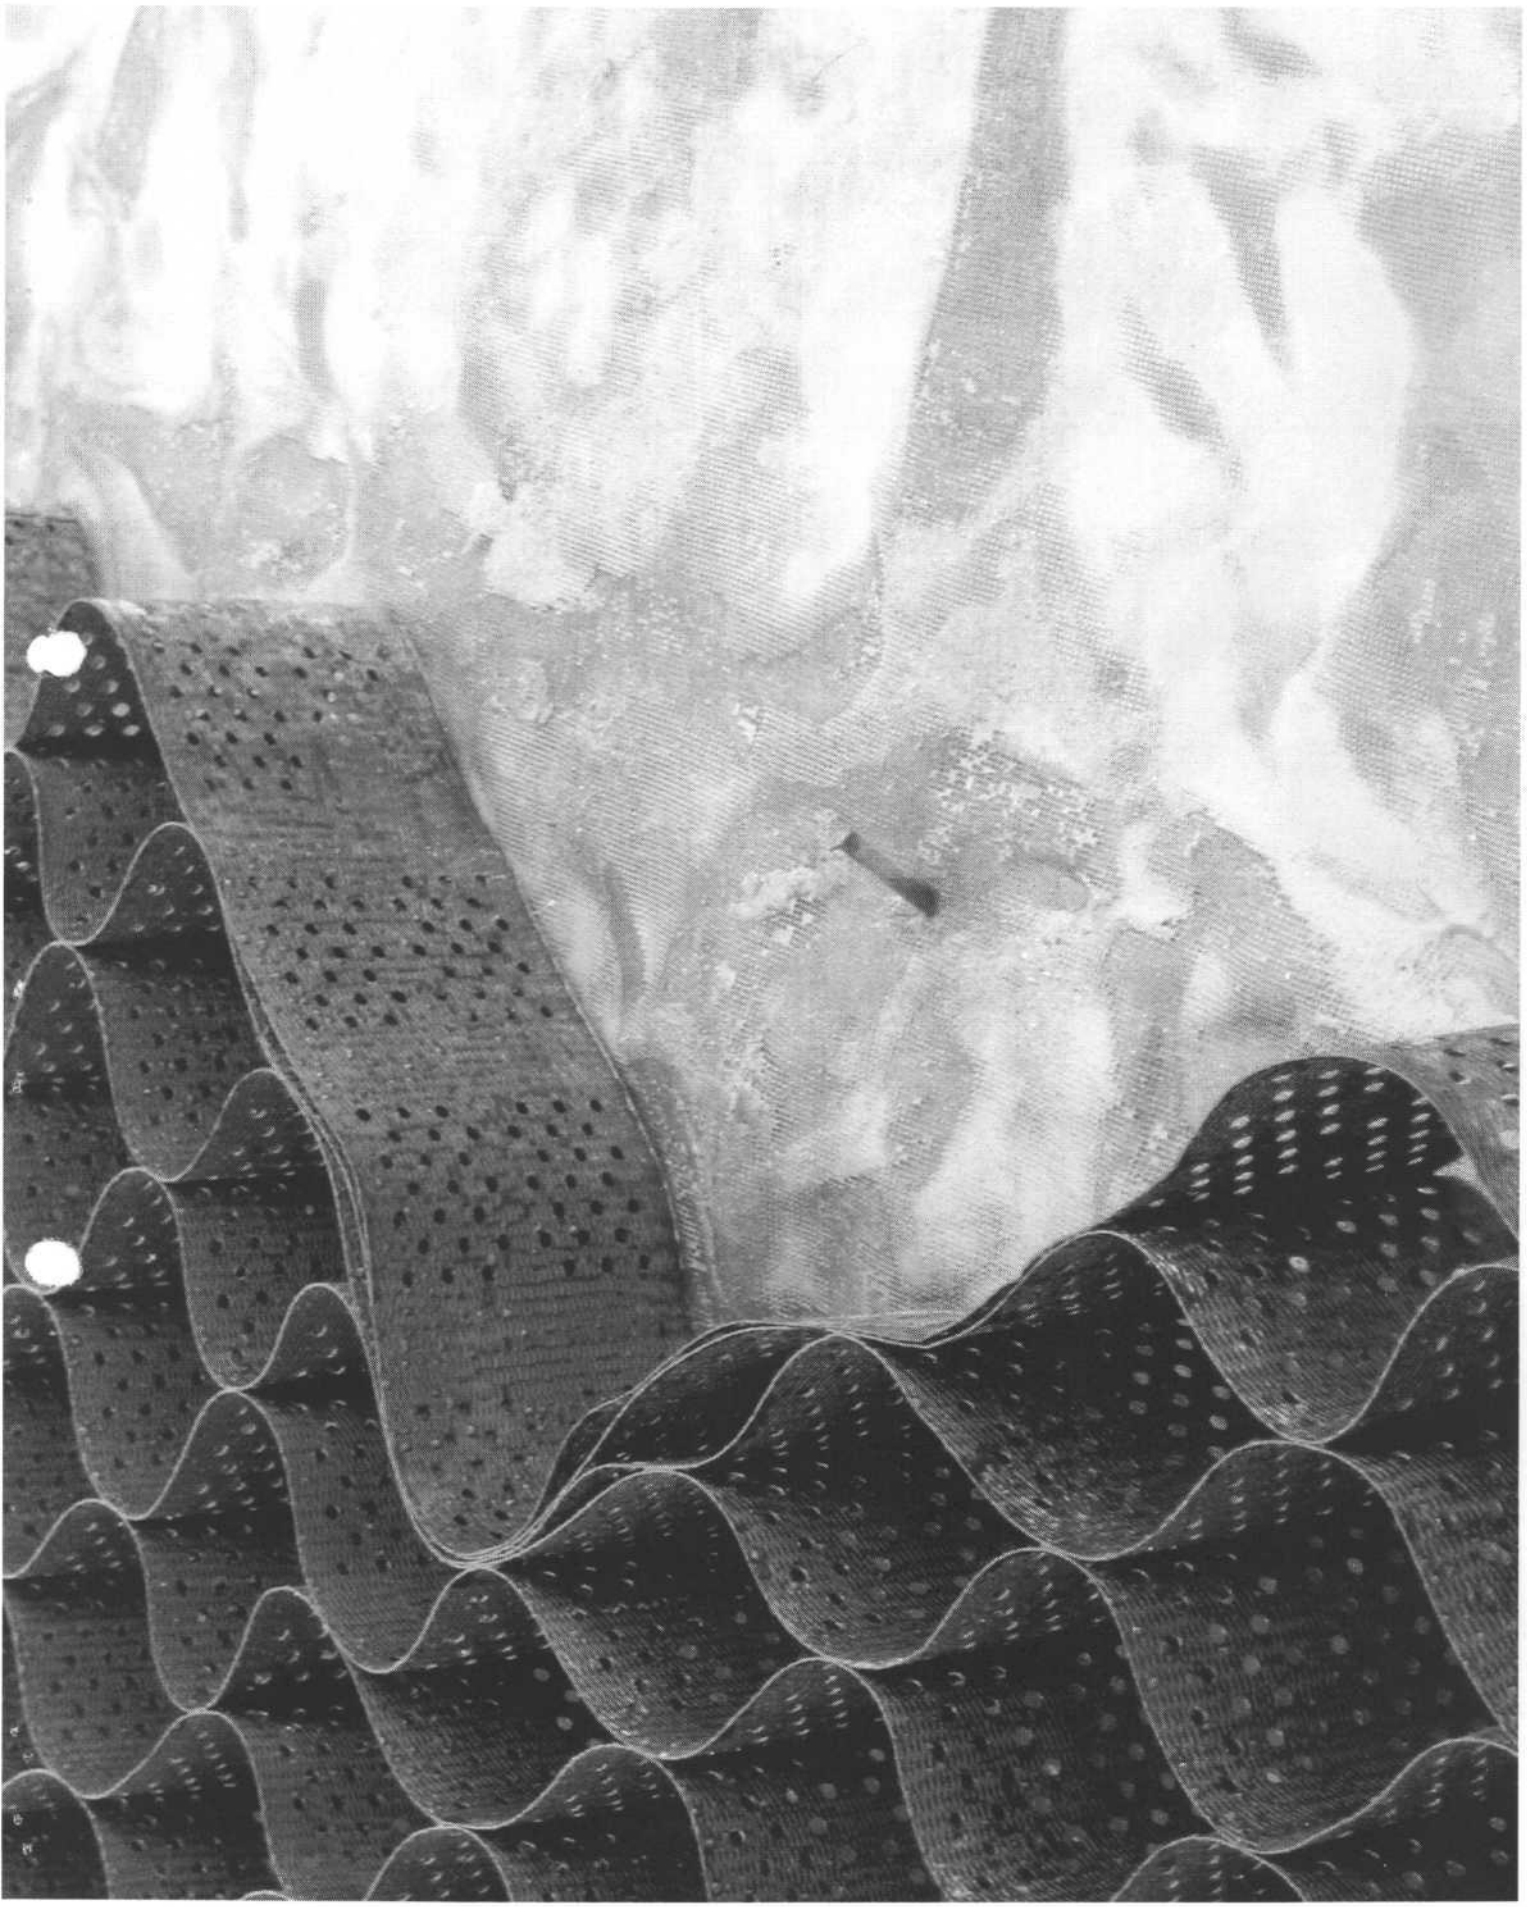

BAUER BG 24

Специальное Приложение

км 0 – 30

автодорога

Продоль профиль автодороги КС4 Воркутинская - Ярынская
ПК80 - ПК 90

10.08.2008

Гр.рп 428 Н=151,78

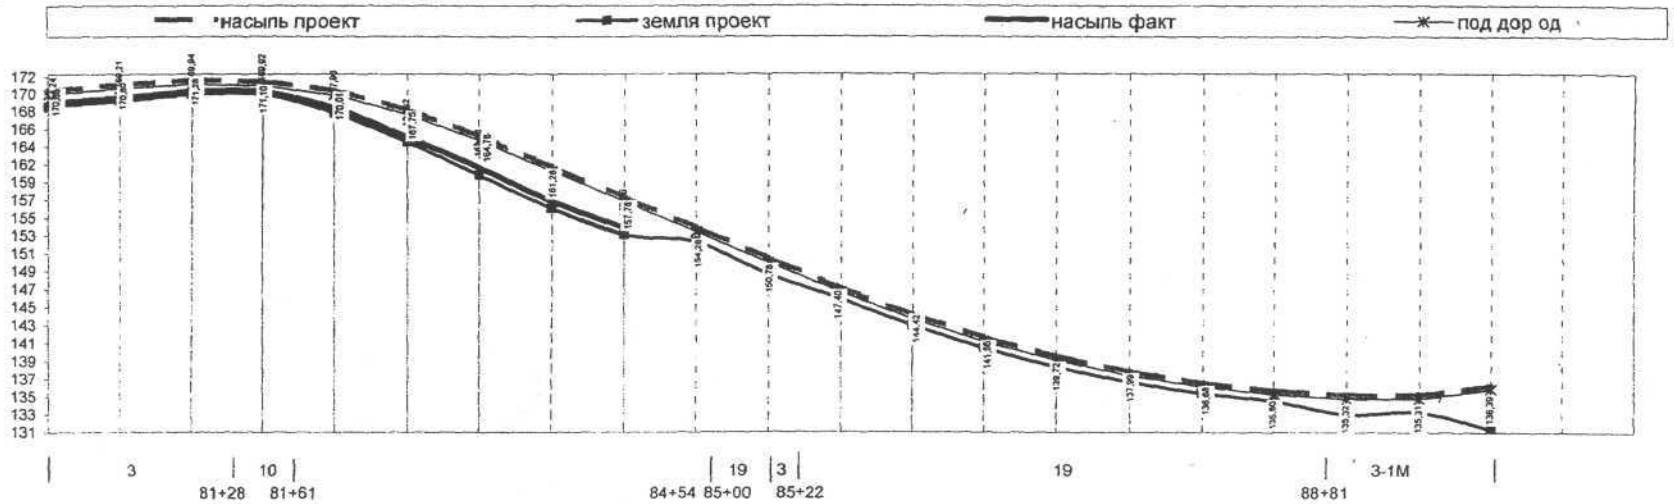

	ПК	80	80+50	81	81+50	82	82+50	83	83+50	84	84+50	85	85+50	86	86+50	87	87+50	88	88+50	89	89+50	90		
Проект. данные	Отметка по оси а/д	170,08	170,80	171,28	171,10	170,01	167,75	164,78	161,28	157,78	154,28	150,78	147,40	144,42	141,86	139,72	137,99	136,68	135,80	135,32	135,31	136,39		
	Отметка земли	168,20	168,83	169,58	169,57	167,38	164,07	160,28	156,51	153,44	152,62	148,95	146,15	143,17	140,61	138,47	136,74	135,43	134,55	133,05	133,25	131,42		
	Высота насыпи	1,88	1,97	1,70	1,53	2,63	3,68	4,50	4,77	4,34	1,66	1,83	1,25	1,25	1,25	1,25	1,25	1,25	1,25	2,27	2,06	4,97		
	Отметка под дор.од.	169,58	170,30	170,78	170,60	169,51	167,25	164,28	160,78	157,28	153,78	150,28	146,90	143,92	141,36	139,22	137,49	136,18	135,30	134,82	134,81	135,89		
	В верх.	10,00	10,00	10,00	10,00	10,00	10,00	10,00	10,00	10,00	10,00	10,00	10,00	10,00	10,00	10,00	10,00	10,00	10,00	10,00	10,00	10,00		
	В низ.	21,28	21,82	20,20	19,18	25,78	32,08	37,00	38,62	36,04	19,96	20,98	17,50	17,50	17,50	17,50	17,50	17,50	17,50	23,62	22,36	39,82		
	S сечения, м^2	29,40	31,34	25,67	22,32	47,05	77,43	105,75	115,96	99,91	24,87	28,35	17,19	17,19	17,19	17,19	17,19	17,19	17,19	38,16	33,33	123,80		
	V грунта		**1519**	**1425**	**1200**	**1734**	**3112**	**4579**	**5543**	**5397**	**3119**	**1330**	**1138**	**859**	**859**	**859**	**859**	**859**	**859**	**1384**	**1787**	**3928**	**42352**	
Факт. данные	Отметка по оси а/д	168,65	169,21	169,94	169,92	167,96	164,62	161,16	157,31	154,26														
	Отметка земли	168,20	168,83	169,58	169,57	167,38	164,07	160,28	156,51	153,44														
	Высота насыпи	0,45	0,38	0,36	0,35	0,58	0,55	0,88	0,80	0,82														
	В верх.	18,58	19,54	18,04	17,08	22,30	28,78	31,72	33,82	31,12														
	В низ.	21,28	21,82	20,20	19,18	25,78	32,08	37,00	38,62	36,04														
	S сечения, м^2	8,97	7,86	6,88	6,35	13,94	16,74	30,24	28,98	27,54														
	V грунта		**421**	**369**	**331**	**507**	**767**	**1174**	**1480**	**1413**	**0**	**0**	**0**	**0**	**0**	**0**	**0**	**0**	**0**	**0**	**0**	**0**	**6462**	

V по исполнительной	**6462 м3**
V обжатие мохорастительного слоя	**3003 м3**
V осадка	**0 м3**
Итого	**9465 м3**
К уплотнения= 1,1 ; V=	**10411 м3**
Забрано ранее	**0 м3**
Итого август	**10411 м3**

ООО "ГАЗПРОМ ТРАНСГАЗ УХТА"
Воркутинское ЛПУ МГ
№ 1 20__ г.

Изм	Кол.уч	Лист	№док	Подпись	Дата
Выполнил					
Геодезист		Баров С.В			15.08.08
Зам.тех.дир ПС		Максимов Н.С			15.08.08
Нач.участка		Казанцев В.В			
Пров.инж 1 кат ТН		Ширина			
Газпр ТрансУхта		Пашин М.В			

4431.00.РП.03.АД4 - 3.00.АД1.000

Система магистральных газопроводов

Автомобильная дорога КС Воркутинская КС Ярынская

стадия	лист	листов
ИД	1	1

Продольный профиль ПК 80 - ПК 90

ООО "Стройгазконсалт" ЗАО ПСО "УПГС"

Продольный профиль автодороги КС Воркутинская - КС Ярынская
ПК 90 - ПК 100

2 экз

03.08.2008

Гр.рп 428 Н=151,78

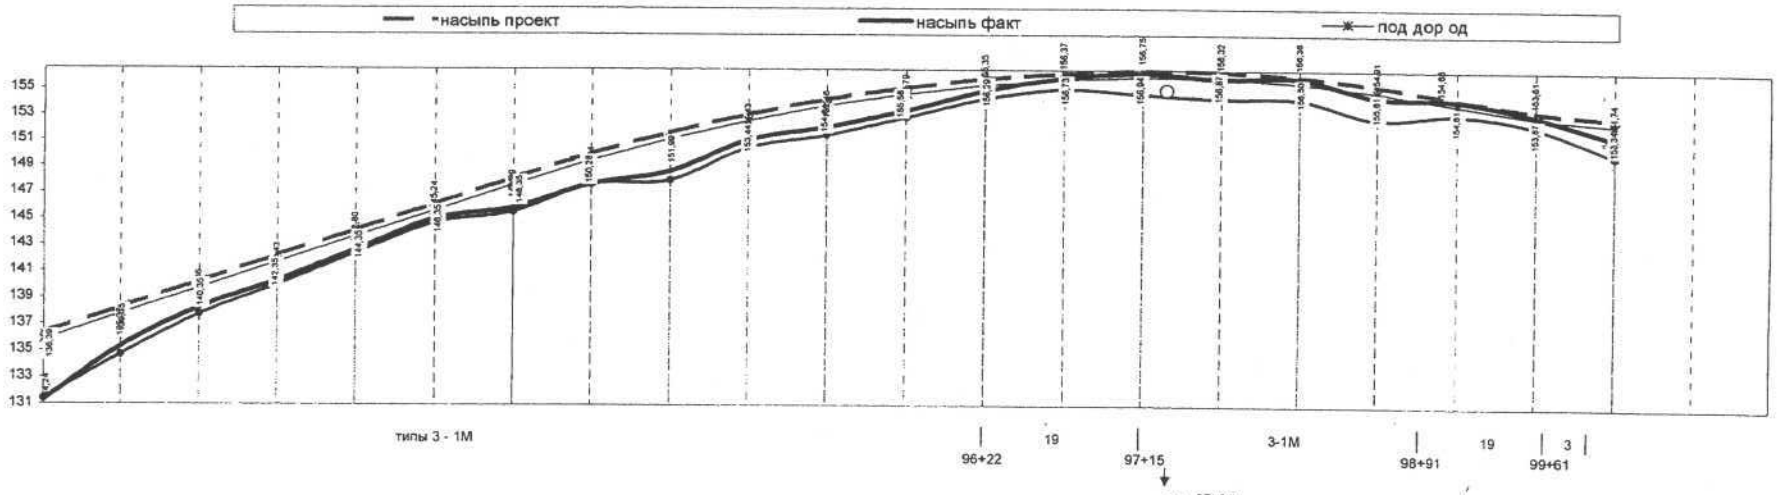

	ПК	90	90+50	91	91+50	92	92+50	93	93+50	94	94+50	95	95+50	96	96+50	97	97+50	98	98+50	99	99+50	100	
Проект. данные	Отметка по оси а/д	136,39	138,35	140,35	142,35	144,35	146,35	148,35	150,28	151,99	153,44	154,64	155,58	156,29	156,73	156,94	156,87	156,50	155,81	154,81	153,87	153,34	
	Отметка земли	131,42	134,76	137,82	140,11	142,55	144,90	145,78	147,90	148,24	150,81	151,82	153,25	154,72	155,48	155,08	154,74	154,70	153,16	153,56	152,62	150,35	
	Высота насыпи	4,97	3,59	2,53	2,24	1,80	1,45	2,57	2,38	3,75	2,63	2,82	2,33	1,57	1,25	1,86	2,13	1,80	2,65	1,25	1,25	2,99	
	Отметка под дор.од.	135,89	137,85	139,85	141,85	143,85	145,85	147,85	149,78	151,49	152,94	154,14	155,08	155,79	156,23	156,44	156,37	156,00	155,31	154,31	153,37	152,84	
	В верх.	10,00	10,00	10,00	10,00	10,00	10,00	10,00	10,00	10,00	10,00	10,00	10,00	10,00	10,00	10,00	10,00	10,00	10,00	10,00	10,00	10,00	
	В низ.	39,82	31,54	25,18	23,44	20,80	18,70	25,42	24,28	32,50	25,78	26,92	23,98	19,42	17,50	21,16	22,78	20,80	25,90	17,50	17,50	27,94	
	S сечения, м²	123,80	74,56	44,50	37,45	27,72	20,81	45,51	40,79	79,69	47,05	52,06	39,59	23,09	17,19	28,98	34,91	27,72	47,57	17,19	17,19	56,72	
	V грунта		**4959**	**2977**	**2049**	**1629**	**1213**	**1658**	**2158**	**3012**	**3168**	**2478**	**2291**	**1567**	**1007**	**1154**	**1597**	**1566**	**1882**	**1619**	**859**	**1848**	4069
Факт. данные	Отметка по оси а/д	131,27	135,37	138,36	140,43	142,80	145,24	146,09	147,94	148,95	151,43	152,46	153,79	155,35	156,37	156,75	156,32	156,36	154,91	154,68	153,51	151,74	
	Отметка земли	131,42	134,76	137,82	140,11	142,55	144,90	145,78	147,90	148,24	150,81	151,82	153,25	154,72	155,48	155,08	154,74	154,70	153,16	153,56	152,62	150,35	
	Высота насыпи	-0,15	0,61	0,54	0,32	0,25	0,34	0,31	0,04	0,71	0,62	0,64	0,54	0,63	0,89	1,67	1,58	1,66	1,75	1,12	0,89	1,39	
	В верх.	40,72	27,88	21,94	21,52	19,30	16,66	23,55	24,04	28,24	22,06	23,08	20,74	15,64	12,16	11,14	13,31	10,84	15,40	10,78	12,16	19,60	
	В низ.	39,82	31,54	25,18	23,44	20,80	18,70	25,42	24,28	32,50	25,78	26,92	23,98	19,42	17,50	21,16	22,78	20,80	25,90	17,50	17,50	27,94	
	S сечения, м²	-6,04	18,12	12,72	7,19	5,01	6,01	7,64	0,97	21,56	14,83	16,00	12,07	11,04	13,20	26,97	28,49	26,26	36,14	15,84	13,20	33,04	
	V грунта		**302**	**771**	**498**	**305**	**276**	**341**	**215**	**563**	**910**	**771**	**702**	**578**	**606**	**1004**	**1387**	**1369**	**1560**	**1299**	**726**	**1156**	15339

V по исполнительной	**15339 м3**
V обжатие мохорастительного слоя	**4130 м3**
V осадка	**0 м3**
Итого	**19469 м3**
К уплотнения= 1,1 ; V=	**21415,5 м3**
Забрано 18.04.08	**14420 м3**
Итого август	**6995,5 м3**

						4431.00.РП.03.АД4 - 3.00.АД1.000
Изм	Кол.уч	**Лист**	№док	Подпись	Дата	Система магистральных газопроводов
Выполнил						Автомобильная дорога КС Воркутинская КС Ярынская — стадия: **РП**; лист: **1**
Геодезист		**Баров С.В**			04.07	
Зам.тех.дир ПСО		Максимов Н.С			15.08.08	
Нач.участка		Казанцев В.В				Продольный профиль ПК 90 - ПК 100 — ООО "Стройгазконсалт" ЗАО ПСО "УПГС"
проверил		Спирина Л.Н				

ООО "ГАЗПРОМ ТРАНСГАЗ УХТА"
Воркутинское ЛПУ МГ
Технадзор _____
№ 1 "___" ___ 20___ г.

12

10.09.2008

Гр.рп 428 Н=151,78

ПК 90 - ПК 100

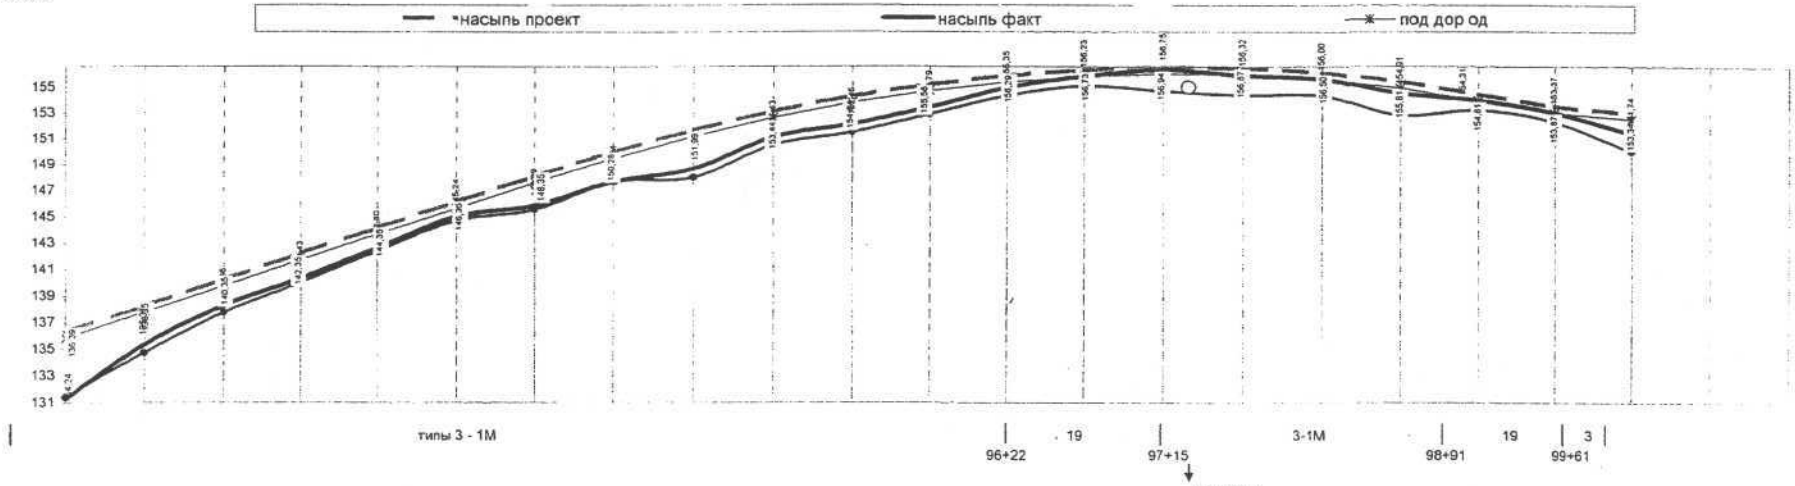

	ПК	90	90+50	91	91+50	92	92+50	93	93+50	94	94+50	95	95+50	96	96+50	97	97+50	98	98+50	99	99+50	100	
Проект. данные	Отметка по оси а/д	136,39	138,35	140,35	142,35	144,35	146,35	148,35	150,28	151,99	153,44	154,64	155,58	156,29	156,73	156,94	156,87	156,50	155,81	154,81	153,87	153,34	
	Отметка земли	131,42	134,76	137,82	140,11	142,55	144,90	145,78	147,90	148,24	150,81	151,82	153,25	154,72	155,48	155,08	154,74	154,70	153,16	153,56	152,62	150,35	
	Высота насыпи	4,97	3,59	2,53	2,24	1,80	1,45	2,57	2,38	3,75	2,63	2,82	2,33	1,57	1,25	1,86	2,13	1,80	2,65	1,25	1,25	2,99	
	Отметка под дор.од.	135,89	137,85	139,85	141,85	143,85	145,85	147,85	149,78	151,49	152,94	154,14	155,08	155,79	156,23	156,44	156,37	156,00	155,31	154,31	153,37	152,84	
	В верх.	10,00	10,00	10,00	10,00	10,00	10,00	10,00	10,00	10,00	10,00	10,00	10,00	10,00	10,00	10,00	10,00	10,00	10,00	10,00	10,00	10,00	
	В низ.	39,82	31,54	25,18	23,44	20,80	18,70	25,42	24,28	32,50	25,78	26,92	23,98	19,42	17,50	21,16	22,78	20,80	25,90	17,50	17,50	27,94	
	S сечения, м²	123,80	74,56	44,50	37,45	27,72	20,81	45,51	40,79	79,69	47,05	52,06	39,59	23,09	17,19	28,98	34,91	27,72	47,57	17,19	17,19	56,72	
	V грунта		**4959**	**2977**	**2049**	**1629**	**1213**	**1658**	**2158**	**3012**	**3168**	**2478**	**2291**	**1567**	**1007**	**1154**	**1597**	**1566**	**1882**	**1619**	**859**	**1848**	406
Факт. данные	Отметка по оси а/д	131,27	135,37	138,36	140,43	142,80	145,24	146,09	147,94	148,95	151,43	152,46	153,79	155,35	156,23	156,75	156,32	156,00	154,91	154,31	153,37	151,74	
	Отметка земли	131,42	134,76	137,82	140,11	142,55	144,90	145,78	147,90	148,24	150,81	151,82	153,25	154,72	155,48	155,08	154,74	154,70	153,16	153,56	152,62	150,35	
	Высота насыпи	-0,15	0,61	0,54	0,32	0,25	0,34	0,31	0,04	0,71	0,62	0,64	0,54	0,63	0,75	1,67	1,58	1,30	1,75	0,75	0,75	1,39	
	В верх.	40,72	27,88	21,94	21,52	19,30	16,66	23,55	24,04	28,24	22,06	23,08	20,74	15,64	13,00	11,14	13,31	13,00	15,40	13,00	13,00	19,60	
	В низ.	39,82	31,54	25,18	23,44	20,80	18,70	25,42	24,28	32,50	25,78	26,92	23,98	19,42	17,50	21,16	22,78	20,80	25,90	17,50	17,50	27,94	
	S сечения, м²	-6,04	18,12	12,72	7,19	5,01	6,01	7,64	0,97	21,56	14,83	16,00	12,07	11,04	11,44	26,97	28,49	21,97	36,14	11,44	11,44	33,04	
	V грунта		**302**	**771**	**498**	**305**	**276**	**341**	**215**	**563**	**910**	**771**	**702**	**578**	**562**	**960**	**1387**	**1261**	**1453**	**1189**	**572**	**1112**	**14728**

V по исполнительной	**14728 м3**
V обжатие мохорастительного слоя	**4130 м3**
V осадка	**0 м3**
Итого	**18858 м3**
К уплотнения= 1,1 ; V=	**20743,8 м3**
Забрано ранее	**14420 м3**
Итого	**6324 м3**

						4431.00.РП.03.АД4 - 3.00.АД1.000
						Система магистральных газопроводов
Изм	Кол.уч	**Лист**	№док	Подпись	Дата	
Выполнил						Автомобильная дорога
Геодезист		**Баров С.В**			10.09.08	КС Воркутинская
Зам.тех.дир ПСО		Максимов Н.С				КС Ярынская
Нач.участка		Казанцев В.В				Продольный
проверил		Спирина ЛА				профиль
						ПК 90 - ПК 100

стадия	лист
РП	1

ООО "Стройгазконсал
ЗАО ПСО "УПГ

ООО "ГАЗПРОМ ТРАНСГАЗ УХТА"
Воркутинское ПТУ МГ
Трансгаз
№ 1
20__ г.

13

Продольный профиль автодороги КС4 Воркутинская - КС3 Ярынская
ПК 100 - ПК 110

10.09.08 г

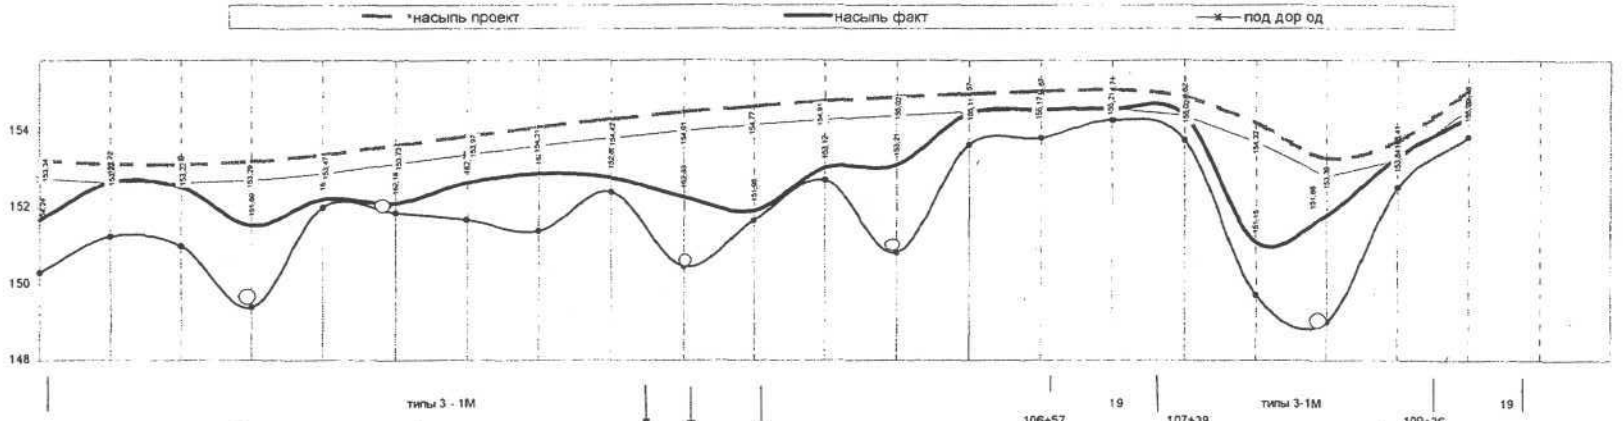

	ПК	100	100+50	101	101+50	102	102+50	103	103+50	104	104+50	105	105+50	106	106+50	107	107+50	108	108+50	109	109+50	110		
Проект. данные	Отметка по оси а/д	153,34	153,22	153,22	153,29	153,47	153,73	153,97	154,21	154,42	154,61	154,77	154,91	155,02	155,11	155,17	155,21	155,02	154,32	153,39	153,84	155,20		
	Отметка земли	150,35	151,29	151,04	149,41	152,07	151,92	151,74	151,44	152,47	150,50	151,73	152,79	150,88	153,74	153,92	154,40	153,86	149,75	149,04	152,59	153,95		
	Высота насыпи	2,99	1,93	2,18	3,88	1,40	1,81	2,23	2,77	1,95	4,11	3,04	2,12	4,14	1,37	1,25	0,81	1,16	4,57	4,35	1,25	1,25		
	Отметка под дор.од.	152,84	152,72	152,72	152,79	152,97	153,23	153,47	153,71	153,92	154,11	154,27	154,41	154,52	154,61	154,67	154,71	154,52	153,82	152,89	153,34	154,70		
	В верх.	10,00	10,00	10,00	10,00	10,00	10,00	10,00	10,00	10,00	10,00	10,00	10,00	10,00	10,00	10,00	10,00	10,00	10,00	10,00	10,00	10,00		
	В низ.	27,94	21,58	23,08	33,28	18,40	20,86	23,38	26,62	21,70	34,66	28,24	22,72	34,84	18,22	17,50	14,86	16,96	37,42	36,10	17,50	17,50		
	S сечения, м²	56,72	30,47	36,06	83,96	19,88	27,93	37,22	50,72	30,91	91,78	58,12	34,68	92,82	19,33	17,19	10,07	15,64	108,35	100,27	17,19	17,19		
	V грунта		**2180**	**1663**	**3001**	**2596**	**1195**	**1629**	**2198**	**2041**	**3067**	**3748**	**2320**	**3188**	**2804**	**913**	**681**	**643**	**3100**	**5216**	**2936**	**859**	**45977**	
Факт. данные	Отметка по оси а/д	151,74	152,72	152,60	151,59	152,28	152,18	152,73	152,97	152,86	152,33	151,98	153,12	153,21	154,57	154,67	154,71	154,52	151,15	151,86	153,41	154,48		
	Отметка земли	150,35	151,29	151,04	149,41	152,07	151,92	151,74	151,44	152,47	150,50	151,73	152,79	150,88	153,74	153,92	154,40	153,86	149,75	149,04	152,59	153,95		
	Высота насыпи	1,39	1,43	1,56	2,18	0,21	0,26	0,99	1,53	0,39	1,83	0,25	0,33	2,33	0,83	0,75	0,31	0,66	1,40	2,82	0,82	0,53		
	В верх.	19,60	13,00	13,72	20,20	17,14	19,30	17,44	17,44	19,36	23,68	26,74	20,74	20,87	13,24	13,00	13,00	13,00	29,02	19,18	12,58	14,32		
	В низ.	27,94	21,58	23,08	33,28	18,40	20,86	23,38	26,62	21,70	34,66	28,24	22,72	34,84	18,22	17,50	14,86	16,96	37,42	36,10	17,50	17,50		
	S сечения, м²	33,04	24,72	28,70	58,29	3,73	5,22	20,21	33,71	8,01	53,38	6,87	7,17	64,85	13,06	11,44	4,32	9,89	46,51	77,94	12,33	8,43		
	V грунта		**1444**	**1336**	**2175**	**1551**	**224**	**636**	**1348**	**1043**	**1535**	**1506**	**351**	**1800**	**1948**	**612**	**394**	**355**	**1410**	**3111**	**2257**	**519**	**25554**	

V по исполнительной	25554 м3
V обжатие мохорастительного слоя	4578 м3
V осадка	0 м3
Итого	30132 м3
К уплотнения= 1,1 ; V=	33145,6 м3
Забрано ранее	25562 м3
Итого	7584 м3

Изм	Кол.уч	Лист	№док	Подпись	Дата
Выполнил					
Геодезист		Баров С.В			10.09.08
Зам.тех.дир ПСО		Максимов Н.С.			
Нач.участка		Казанцев В.В			
проверил		Шилов А.Ю.			

4431.00.РП.03.АД4 - 3.00.АД1.000

Система магистральных газопроводов

Автомобильная дорога: КС Воркутинская, КС Ярынская

стадия: РП | лист: 19

Продольный профиль ПК 100 - ПК 110

ООО "Стройгазконсал
ЗАО ПСО "УПГ

ООО "ГАЗПРОМ ТРАНСГАЗ УХТА"
Воркутинское ЛПУ МГ
Технадзор
№ 20__ г.

14

2 экз.

Продольный профиль автодороги КС4 Воркутинская - КС3 Ярынская
ПК 100 - ПК 110

3.08.08 г

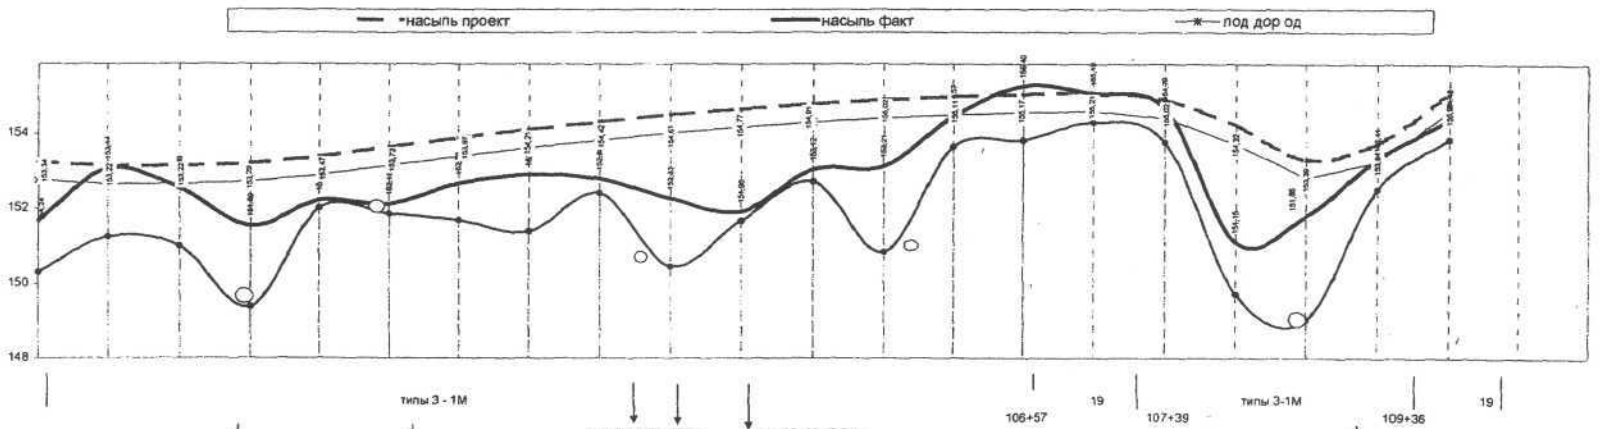

	ПК	100	100+50	101	101+50	102	102+50	103	103+50	104	104+50	105	105+50	106	106+50	107	107+50	108	108+50	109	109+50	110		
Проект. данные	Отметка по оси а/д	153,34	153,22	153,22	153,29	153,47	153,73	153,97	154,21	154,42	154,61	154,77	154,91	155,02	155,11	155,17	155,21	155,02	154,32	153,39	153,84	155,20		
	Отметка земли	150,35	151,29	151,04	149,41	152,07	151,92	151,74	151,44	152,47	150,50	151,73	152,79	150,88	153,74	153,92	154,40	153,86	149,75	149,04	152,59	153,95		
	Высота насыпи	2,99	1,93	2,18	3,88	1,40	1,81	2,23	2,77	1,95	4,11	3,04	2,12	4,14	1,37	1,25	0,81	1,16	4,57	4,35	1,25	1,25		
	Отметка под дор.од.	152,84	152,72	152,72	152,79	152,97	153,23	153,47	153,71	153,92	154,11	154,27	154,41	154,52	154,61	154,67	154,71	154,52	153,82	152,89	153,34	154,70		
	В верх.	10,00	10,00	10,00	10,00	10,00	10,00	10,00	10,00	10,00	10,00	10,00	10,00	10,00	10,00	10,00	10,00	10,00	10,00	10,00	10,00	10,00		
	В низ.	27,94	21,58	23,08	33,28	18,40	20,86	23,38	26,62	21,70	34,66	28,24	22,72	34,84	18,22	17,50	14,86	16,96	37,42	36,10	17,50	17,50		
	S сечения, м²	56,72	30,47	36,06	83,96	19,88	27,93	37,22	50,72	30,91	91,78	58,12	34,68	92,82	19,33	17,19	10,07	15,64	108,35	100,27	17,19	17,19		
	V грунта		**2180**	**1663**	**3001**	**2596**	**1195**	**1629**	**2198**	**2041**	**3067**	**3748**	**2320**	**3188**	**2804**	**913**	**681**	**643**	**3100**	**5216**	**2936**	**859**	**45977**	
Факт. данные	Отметка по оси а/д	151,74	153,14	152,60	151,59	152,28	152,18	152,73	152,97	152,86	152,33	151,98	153,12	153,21	154,57	155,40	155,19	154,79	151,15	151,86	153,41	154,48		
	Отметка земли	150,35	151,29	151,04	149,41	152,07	151,92	151,74	151,44	152,47	150,50	151,73	152,79	150,88	153,74	153,92	154,40	153,86	149,75	149,04	152,59	153,95		
	Высота насыпи	1,39	1,85	1,56	2,18	0,21	0,26	0,99	1,53	0,39	1,83	0,25	0,33	2,33	0,83	1,48	0,79	0,93	1,40	2,82	0,82	0,53		
	В верх.	19,60	10,48	13,72	20,20	17,14	19,30	17,44	17,44	19,36	23,68	26,74	20,74	20,87	13,24	8,62	10,12	11,38	29,02	19,18	12,58	14,32		
	В низ.	27,94	21,58	23,08	33,28	18,40	20,86	23,38	26,62	21,70	34,66	28,24	22,72	34,84	18,22	17,50	14,86	16,96	37,42	36,10	17,50	17,50		
	S сечения, м²	33,04	29,66	28,70	58,29	3,73	5,22	20,21	33,71	8,01	53,38	6,87	7,17	64,85	13,06	19,33	9,87	13,18	46,51	77,94	12,33	8,43		
	V грунта		**1567**	**1459**	**2175**	**1551**	**224**	**636**	**1348**	**1043**	**1535**	**1506**	**351**	**1800**	**1948**	**810**	**730**	**576**	**1492**	**3111**	**2257**	**519**	**26637**	

V по исполнительной	**26637 м3**
V обжатие мохорастительного слоя	**4578 м3**
V осадка	**0 м3**
Итого	**31215 м3**
К уплотнения= 1,1 ; V=	**34337 м3**
Забрано 18.04.08	**25562 м3**
Итого август	**8774,98 м3**

						4431.00.РП.03.АД4 - 3.00.АД1.000		
Изм	Кол.уч	Лист	№док	Подпись	Дата	Система магистральных газопроводов		
Выполнил						Автомобильная дорога	стадия	лист	листов
Геодезист		Баров С.В			15.08.08	КС Воркутинская	РП	19	
Зам.тех.дир ПСО		Максимов Н.С.				КС Ярынская			
Нач.участка		Казанцев В.В				Продольный профиль	ООО "Стройгазконсалтинг"		
проверил		БЕЛЕСТА, Н.Ю.				ПК 100 - ПК 110	ЗАО ПСО "УПГС"		

ООО "ГАЗПРОМ ТРАНСГАЗ УХТА"
Воркутинское ПГУ МГ
Получено: _____
№ 1 - ___ - ___ 20___ г

15

Продоль профиль автодороги КС4 Воркутинская - Ярынская
ПК 150 - ПК 160

10.09.08 г.

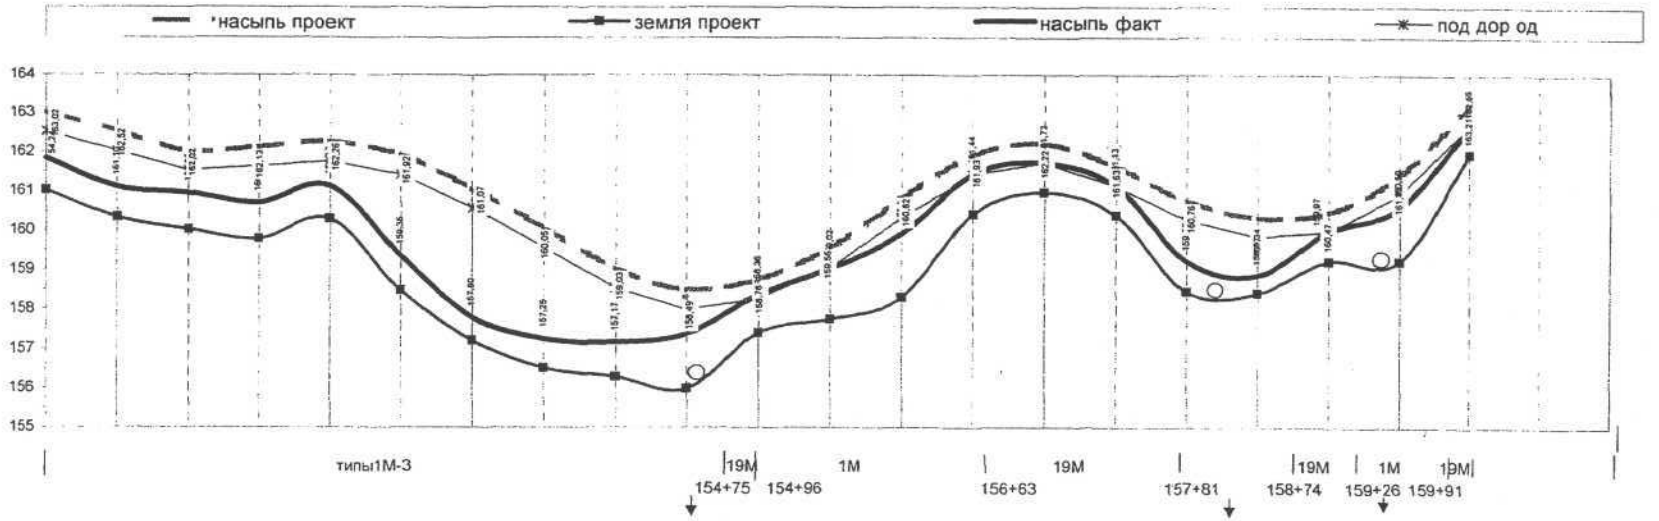

	ПК	150	150+50	151	151+50	152	152+50	153	153+50	154	154+50	155	155+50	156	156+50	157	157+50	158	158+50	159	159+50	160		
Проект. данные	Отметка по оси а/д	163,02	162,52	162,02	162,13	162,26	161,92	161,07	160,05	159,03	158,49	158,76	159,55	160,82	161,93	162,22	161,63	160,76	160,34	160,47	161,42	163,21		
	Отметка земли	161,02	160,33	160,02	159,78	160,29	158,47	157,22	156,52	156,29	155,99	157,41	157,75	158,30	160,42	160,97	160,38	158,44	158,41	159,22	159,22	161,96		
	Высота насыпи	2,00	2,19	2,00	2,35	1,97	3,45	3,85	3,53	2,74	2,50	1,35	1,80	2,52	1,51	1,25	1,25	2,32	1,93	1,25	2,20	1,25		
	Отметка под дор.од.	162,52	162,02	161,52	161,63	161,76	161,42	160,57	159,55	158,53	157,99	158,26	159,05	160,32	161,43	161,72	161,13	160,26	159,84	159,97	160,92	162,71		
	В верх.	10,00	10,00	10,00	10,00	10,00	10,00	10,00	10,00	10,00	10,00	10,00	10,00	10,00	10,00	10,00	10,00	10,00	10,00	10,00	10,00	10,00		
	В низ.	22,00	23,14	22,00	24,10	21,82	30,70	33,10	31,18	26,44	25,00	18,10	20,80	25,12	19,06	17,50	17,50	23,92	21,58	17,50	23,20	17,50		
	S сечения, м^2	32,00	36,29	32,00	40,07	31,34	70,21	82,97	72,68	49,92	43,75	18,97	27,72	44,25	21,94	17,19	17,19	39,35	30,47	17,19	36,52	17,19		
	V грунта		**1707**	**1707**	**1802**	**1785**	**2539**	**3829**	**3891**	**3065**	**2342**	**1568**	**1167**	**1799**	**1655**	**978**	**859**	**1413**	**1746**	**1192**	**1343**	**1343**	**37730**	
Факт. данные	Отметка по оси а/д	161,84	161,10	160,95	160,71	161,13	159,35	157,80	157,25	157,17	157,38	158,36	159,02	159,91	161,44	161,72	161,13	159,22	158,87	159,97	160,59	162,65		
	Отметка земли	161,02	160,33	160,02	159,78	160,29	158,47	157,22	156,52	156,29	155,99	157,41	157,75	158,30	160,42	160,97	160,38	158,44	158,41	159,22	159,22	161,96		
	Высота насыпи	0,82	0,77	0,93	0,93	0,84	0,88	0,58	0,73	0,88	1,39	0,95	1,27	1,61	1,02	0,75	0,75	0,78	0,46	0,75	1,37	0,69		
	В верх.	17,08	18,52	16,42	18,54	16,78	25,42	29,62	26,80	21,16	16,66	12,40	13,18	15,46	12,94	13,00	13,00	19,24	18,82	13,00	14,98	13,36		
	В низ.	22,00	23,14	22,00	24,10	21,82	30,70	33,10	31,18	26,44	25,00	18,10	20,80	25,12	19,06	17,50	17,50	23,92	21,58	17,50	23,20	17,50		
	S сечения, м^2	16,02	16,04	17,87	19,74	16,21	24,69	18,19	21,16	20,94	28,95	14,49	21,58	32,67	16,32	11,44	11,44	16,83	9,29	11,44	26,15	10,65		
	V грунта		**802**	**848**	**940**	**899**	**1023**	**1072**	**984**	**1053**	**1247**	**1086**	**902**	**1356**	**1225**	**694**	**572**	**707**	**653**	**518**	**940**	**920**	**18439**	

V по исполнительной	**18439 м3**
V обжатие мохорастительного слоя	**3835 м3**
V осадка	**0 м3**
Итого	**22274 м3**
К уплотнения= 1,1 ; V=	**24501 м3**
Забрано ранее	**21764 м3**
Итого	**2737 м3**

ООО "ГАЗПРОМ ТРАНСГАЗ УХТА"

Изм	Кол.уч	Лист	№док	Подпись	Дата
Выполнил					
Геодезист		Баров С.В			10.09.08
Зам.тех.дир ПС		Максимов Н.С.			
Нач.участка		Казанцев В.В			
проверил		БЕЛЕСТА			

4431.00.РП.03.АД4 - 3.00.АД1.000

Система магистральных газопроводов

Автомобильная дорога КС Воркутинская КС Ярынская

стадия	лист	листов
РП	20	

Продольный профиль ПК 150 - ПК 160

ООО "Стройгазконсалт ЗАО ПСО "УПГС"

16

Продол[illegible] профиль автодороги КС4 Воркутинская - [illegible] Ярынская
ПК 150 - ПК 160

03.08.08 г.

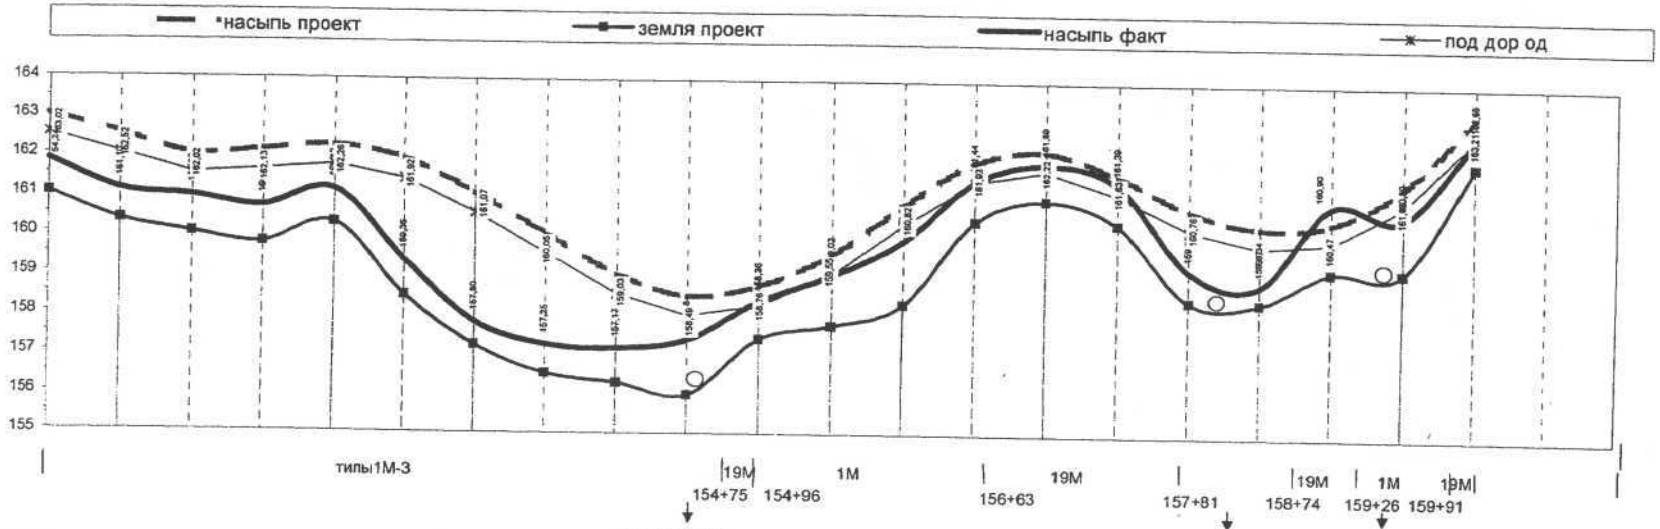

	ПК	150	150+50	151	151+50	152	152+50	153	153+50	154	154+50	155	155+50	156	156+50	157	157+50	158	158+50	159	159+50	160		
Проект. данные	Отметка по оси а/д	163,02	162,52	162,02	162,13	162,26	161,92	161,07	160,05	159,03	158,49	158,76	159,55	160,82	161,93	162,22	161,63	160,76	160,34	160,47	161,42	163,21		
	Отметка земли	161,02	160,33	160,02	159,78	160,29	158,47	157,22	156,52	156,29	155,99	157,41	157,75	158,30	160,42	160,97	160,38	158,44	158,41	159,22	159,22	161,96		
	Высота насыпи	2,00	2,19	2,00	2,35	1,97	3,45	3,85	3,53	2,74	2,50	1,35	1,80	2,52	1,51	1,25	1,25	2,32	1,93	1,25	2,20	1,25		
	Отметка под дор.од.	162,52	162,02	161,52	161,63	161,76	161,42	160,57	159,55	158,53	157,99	158,26	159,05	160,32	161,43	161,72	161,13	160,26	159,84	159,97	160,92	162,71		
	В верх.	10,00	10,00	10,00	10,00	10,00	10,00	10,00	10,00	10,00	10,00	10,00	10,00	10,00	10,00	10,00	10,00	10,00	10,00	10,00	10,00	10,00		
	В низ.	22,00	23,14	22,00	24,10	21,82	30,70	33,10	31,18	26,44	25,00	18,10	20,80	25,12	19,06	17,50	17,50	23,92	21,58	17,50	23,20	17,50		
	S сечения, $м^2$	32,00	36,29	32,00	40,07	31,34	70,21	82,97	72,68	49,92	43,75	18,97	27,72	44,25	21,94	17,19	17,19	39,35	30,47	17,19	36,52	17,19		
	V грунта		**1707**	**1707**	**1802**	**1785**	**2539**	**3829**	**3891**	**3065**	**2342**	**1568**	**1167**	**1799**	**1655**	**978**	**859**	**1413**	**1746**	**1192**	**1343**	**1343**	**37730**	
Факт. данные	Отметка по оси а/д	161,84	161,10	160,95	160,71	161,13	159,35	157,80	157,25	157,17	157,38	158,36	159,02	159,91	161,44	161,89	161,39	159,22	158,87	160,90	160,59	162,65		
	Отметка земли	161,02	160,33	160,02	159,78	160,29	158,47	157,22	156,52	156,29	155,99	157,41	157,75	158,30	160,42	160,97	160,38	158,44	158,41	159,22	159,22	161,96		
	Высота насыпи	0,82	0,77	0,93	0,93	0,84	0,88	0,58	0,73	0,88	1,39	0,95	1,27	1,61	1,02	0,92	1,01	0,78	0,46	1,68	1,37	0,69		
	В верх.	17,08	18,52	16,42	18,54	16,78	25,42	29,62	26,80	21,16	16,66	12,40	13,18	15,46	12,94	11,98	11,44	19,24	18,82	7,42	14,98	13,36		
	В низ.	22,00	23,14	22,00	24,10	21,82	30,70	33,10	31,18	26,44	25,00	18,10	20,80	25,12	19,06	17,50	17,50	23,92	21,58	17,50	23,20	17,50		
	S сечения, $м^2$	16,02	16,04	17,87	19,74	16,21	24,69	18,19	21,16	20,94	28,95	14,49	21,58	32,67	16,32	13,56	14,61	16,83	9,29	20,93	26,15	10,65		
	V грунта		**802**	**848**	**940**	**899**	**1023**	**1072**	**984**	**1053**	**1247**	**1086**	**902**	**1356**	**1225**	**747**	**704**	**786**	**653**	**756**	**1177**	**920**	**19179**	

V по исполнительной	**19179 м3**
V обжатие мохорастительного слоя	**3835 м3**
V осадка	**0 м3**
Итого	**23014 м3**
К уплотнения= 1,1 ; V=	**25315 м3**
Забрано в апреле	**21764 м3**
Итого август	**3551,13 м3**

ООО "ГАЗПРОМ ТРАНСГАЗ УХТА"
Воркутинское ЛПУ МГ
Гидрадзор
№ 1 " " 20 г.

Изм	Кол.уч	Лист	№док	Подпись	Дата
Выполнил					
Геодезист		Баров С.В			08.08.08
Зам.тех.дир ПС		Максимов Н.С.			18.08.08
Нач.участка		Казанцев В.В			
проверил		Спирин С.А.			

4431.00.РП.03.АД4 - 3.00.АД1.000

Система магистральных газопроводов

Автомобильная дорога КС Воркутинская КС Ярынская

стадия	лист	листов
РП	20	

Продольный профиль ПК 150 - ПК 160

ООО "Стройгазконсалти ЗАО ПСО "УПГС"

10.09.08 г.

Продол[illegible] профиль автодороги КС4 Воркутинская - [illegible] Ярынская
ПК 220 - ПК230

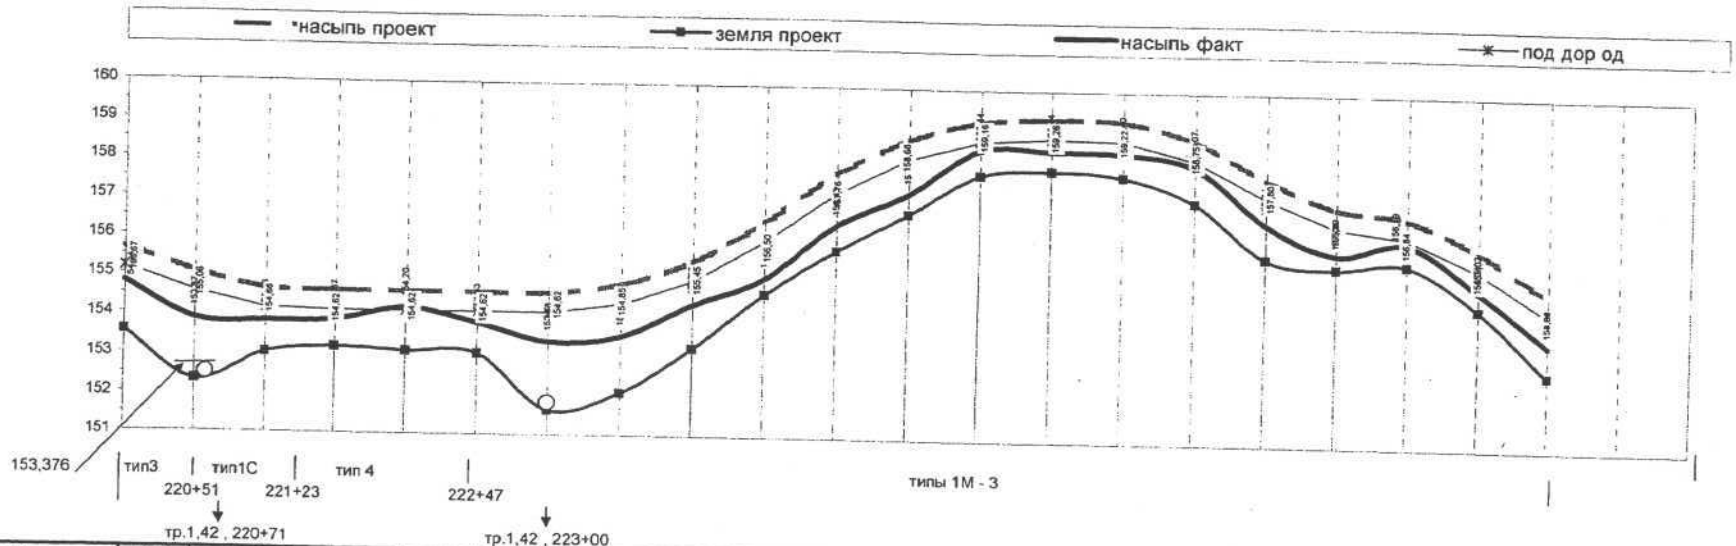

	ПК	220	220+50	221	221+50	222	222+50	223	223+50	224	224+50	225	225+50	226	226+50	227	227+50	228	228+50	229	229+50	230		
Проект. данные	Отметка по оси а/д	155,67	155,06	154,66	154,62	154,62	154,62	154,62	154,85	155,45	156,50	157,76	158,66	159,16	159,26	159,22	158,75	157,80	157,08	156,84	156,04	154,94		
	Отметка земли	153,55	152,33	153,04	153,19	153,11	153,06	151,64	152,10	153,24	154,64	155,78	156,74	157,78	157,92	157,79	157,16	155,75	155,54	155,65	154,56	152,92		
	Высота насыпи	2,12	2,73	1,62	1,43	1,51	1,56	2,98	2,75	2,21	1,86	1,98	1,92	1,38	1,34	1,43	1,59	2,05	1,54	1,19	1,48	2,02		
	Отметка под дор.од.	155,17	154,56	154,16	154,12	154,12	154,12	154,12	154,35	154,95	156,00	157,26	158,16	158,66	158,76	158,72	158,25	157,30	156,58	156,34	155,54	154,44		
	В верх.	10,00	10,00	10,00	10,00	10,00	10,00	10,00	10,00	10,00	10,00	10,00	10,00	10,00	10,00	10,00	10,00	10,00	10,00	10,00	10,00	10,00		
	В низ.	22,72	26,38	19,72	18,58	19,06	19,36	27,88	26,50	23,26	21,16	21,88	21,52	18,28	18,04	18,58	19,54	22,30	19,24	17,14	18,88	22,12		
	S сечения, м^2	34,68	49,66	24,07	20,43	21,94	22,90	56,44	50,19	36,75	28,98	31,56	30,26	19,51	18,79	20,43	23,48	33,11	22,51	16,15	21,37	32,44		
	V грунта		**2109**	**1843**	**1113**	**1059**	**1121**	**1984**	**2666**	**2173**	**1643**	**1514**	**1546**	**1244**	**957**	**981**	**1098**	**1415**	**1391**	**967**	**938**	**1345**	**29106**	
Факт. данные	Отметка по оси а/д	154,80	153,87	153,83	153,87	154,20	153,83	153,38	153,53	154,35	155,05	156,43	157,27	158,44	158,44	158,40	158,07	156,64	155,89	156,19	155,03	153,69		
	Отметка земли	153,55	152,33	153,04	153,19	153,11	153,06	151,64	152,10	153,24	154,64	155,78	156,74	157,78	157,92	157,79	157,16	155,75	155,54	155,65	154,56	152,92		
	Высота насыпи	1,25	1,54	0,79	0,68	1,09	0,77	1,74	1,43	1,11	0,41	0,65	0,53	0,66	0,52	0,61	0,91	0,89	0,35	0,54	0,47	0,77		
	В верх.	15,22	17,14	14,98	14,50	12,52	14,74	17,44	17,92	16,60	18,70	17,98	18,34	14,32	14,92	14,92	14,08	16,96	17,14	13,90	16,06	17,50		
	В низ.	22,72	26,38	19,72	18,58	19,06	19,36	27,88	26,50	23,26	21,16	21,88	21,52	18,28	18,04	18,58	19,54	22,30	19,24	17,14	18,88	22,12		
	S сечения, м^2	23,71	33,51	13,71	11,25	17,21	13,13	39,43	31,76	22,12	8,17	12,95	10,56	10,76	8,57	10,22	15,30	17,47	6,37	8,38	8,21	15,25		
	V грунта		**1431**	**1180**	**624**	**711**	**758**	**1314**	**1780**	**1347**	**757**	**528**	**588**	**533**	**483**	**470**	**638**	**819**	**596**	**369**	**415**	**587**	**15928**	

V по исполнительной	**15928 м3**
V обжатие мохорастительного слоя	**4261 м3**
V осадка	**379 м3**
Итого	**20568 м3**
К уплотнения= 1,1 ; V=	**22625 м3**
Забрано в апреле	**16541 м3**
Итого август	**6084 м3**

ООО "ГАЗПРОМ ТРАНСГАЗ УЧТА"

Изм	Кол.уч	Лист	№док	Подпись	Дата
Выполнил					
Геодезист		Баров С.В			00.09.08
Зам.тех.дир ПС		Максимов Н.С.			
Нач.участка		Казанцев В.В			
проверил		Шилов А.Н.			

4431.00.РП.03.АД4 - 3.00.АД1.000

Система магистральных газопроводов

Автомобильная дорога КС Воркутинская КС Ярынская

стадия	лист	листов
ид	1	

Продольный профиль ПК 220-ПК230

ООО "Стройгазконсалти ЗАО ПСО "УПГС"

Продольн профиль автодороги КС4 Воркутинская. С3 Ярынская
ПК 270 - ПК280

10.09.08 г.
Гр.рп 311 Н=161,57

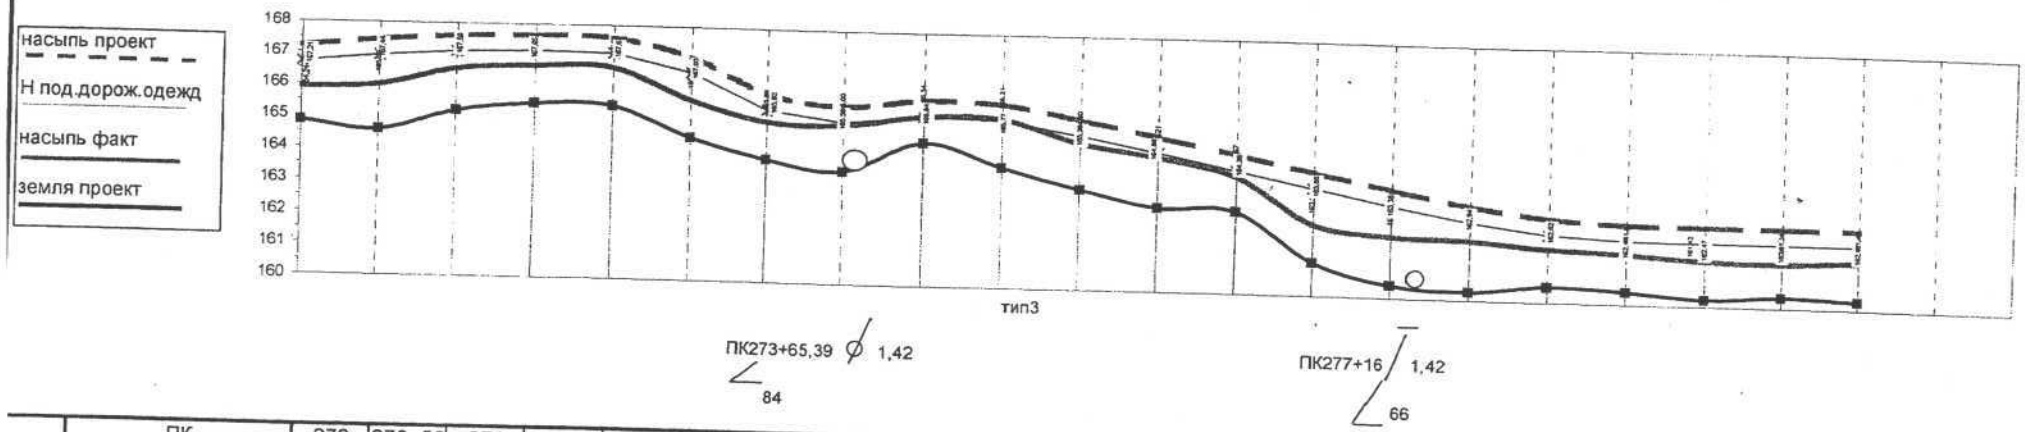

	ПК	270	270+50	271	271+50	272	272+50	273	273+50	274	274+50	275	275+50	276	276+50	277	277+50	278	278+50	279	279+50	280	
Проект. данные	Отметка по оси а/д	167,21	167,44	167,59	167,65	167,60	167,03	165,92	165,59	165,84	165,77	165,34	164,86	164,36	163,86	163,38	162,94	162,62	162,49	162,47	162,47	162,47	
	Отметка земли	164,84	164,58	165,21	167,47	165,43	164,49	163,86	163,54	164,51	163,79	163,15	162,63	162,57	161,04	160,40	160,27	160,50	160,41	160,22	160,34	160,27	
	Высота насыпи	2,37	2,86	2,38	2,18	2,17	2,54	2,06	2,05	1,33	1,98	2,19	2,23	1,79	2,82	2,98	2,67	2,12	2,08	2,25	2,13	2,20	
	Отметка под дор.од.	166,71	166,94	167,09	167,15	167,10	166,53	165,42	165,09	165,34	165,27	164,84	164,36	163,86	163,36	162,88	162,44	162,12	161,99	161,97	161,97	161,97	
	В верх.	10,00	10,00	10,00	10,00	10,00	10,00	10,00	10,00	10,00	10,00	10,00	10,00	10,00	10,00	10,00	10,00	10,00	10,00	10,00	10,00	10,00	
	В низ.	24,22	27,16	24,28	23,08	23,02	25,24	22,36	22,30	17,98	21,88	23,14	23,38	20,74	26,92	27,88	26,02	22,72	22,48	23,50	22,78	23,20	
	S сечения, м²	40,55	53,14	40,79	36,06	35,83	44,75	33,33	33,11	18,61	31,56	36,29	37,22	27,51	52,06	56,44	48,09	34,68	33,78	37,69	34,91	36,52	
	V грунта		**2342**	**2348**	**1921**	**1797**	**2015**	**1952**	**1661**	**1293**	**1254**	**1696**	**1838**	**1618**	**1989**	**2712**	**2613**	**2069**	**1712**	**1787**	**1815**	**1786**	**38219**
Факт. данные	Отметка по оси а/д	165,89	165,99	166,53	166,66	166,63	165,66	165,04	165,00	165,34	165,31	164,60	164,21	163,67	162,23	161,92	161,86	161,67	161,57	161,42	161,38	161,49	
	Отметка земли	164,84	164,58	165,21	165,47	165,43	164,49	163,86	163,54	164,51	163,79	163,15	162,63	162,57	161,04	160,40	160,27	160,50	160,41	160,22	160,34	160,27	
	Высота насыпи	1,05	1,41	1,32	1,19	1,20	1,17	1,18	1,46	0,83	1,52	1,45	1,58	1,10	1,19	1,52	1,59	1,17	1,16	1,20	1,04	1,22	
	В верх.	19,60	22,10	18,90	17,40	18,60	20,40	19,00	16,60	14,10	17,10	16,90	17,70	18,80	21,40	22,00	19,50	20,10	18,40	19,20	20,30	18,30	
	В низ.	24,22	27,16	24,28	23,08	23,02	25,24	22,36	22,30	17,98	21,88	23,14	23,38	20,74	26,92	27,88	26,02	22,72	22,48	23,50	22,78	23,20	
	S сечения, м²	23,01	34,73	28,50	24,09	24,97	26,70	24,40	28,40	13,31	29,62	29,03	32,45	21,75	28,75	37,91	36,19	25,05	23,71	25,62	22,40	25,31	
	V грунта		**1443**	**1581**	**1315**	**1226**	**1292**	**1278**	**1320**	**1043**	**1073**	**1466**	**1537**	**1355**	**1262**	**1666**	**1852**	**1531**	**1219**	**1233**	**1201**	**1193**	**27087**

V по исполнительной	**27087 м3**
V обжатие мохорастительного слоя	**4573 м3**
V осадка	**0 м3**
Итого	**31660 м3**
К уплотнения= 1,1 ; V=	**34826 м3**
Забрано в апреле	**27764 м3**
Итого август	**7062 м3**

							4431.00.РП.03.АД4 - 3.00.АД		
Изм	Кол.уч	Лист	№док	Подпись	Дата		Система магистральных газопро		
Выполнил						Автомобильная дорога КС Воркутинская КС Ярынская	стадия	лист	
Геодезист		Баров С.В			09.05.08		РП	22	
Зам.тех.дир ПС		Максимов Н.С.							
Нач.участка		Казанцев В.В							
проверил		Спирина А.А.				Продольный профиль ПК 270-ПК280	ООО "Стройга ЗАО ПСО "		

Продольн профиль автодороги КС4 Воркутинска КС3 Ярынская
ПК 270 - ПК280

10.08.08 г.

Гр.рп 311 Н=161,57

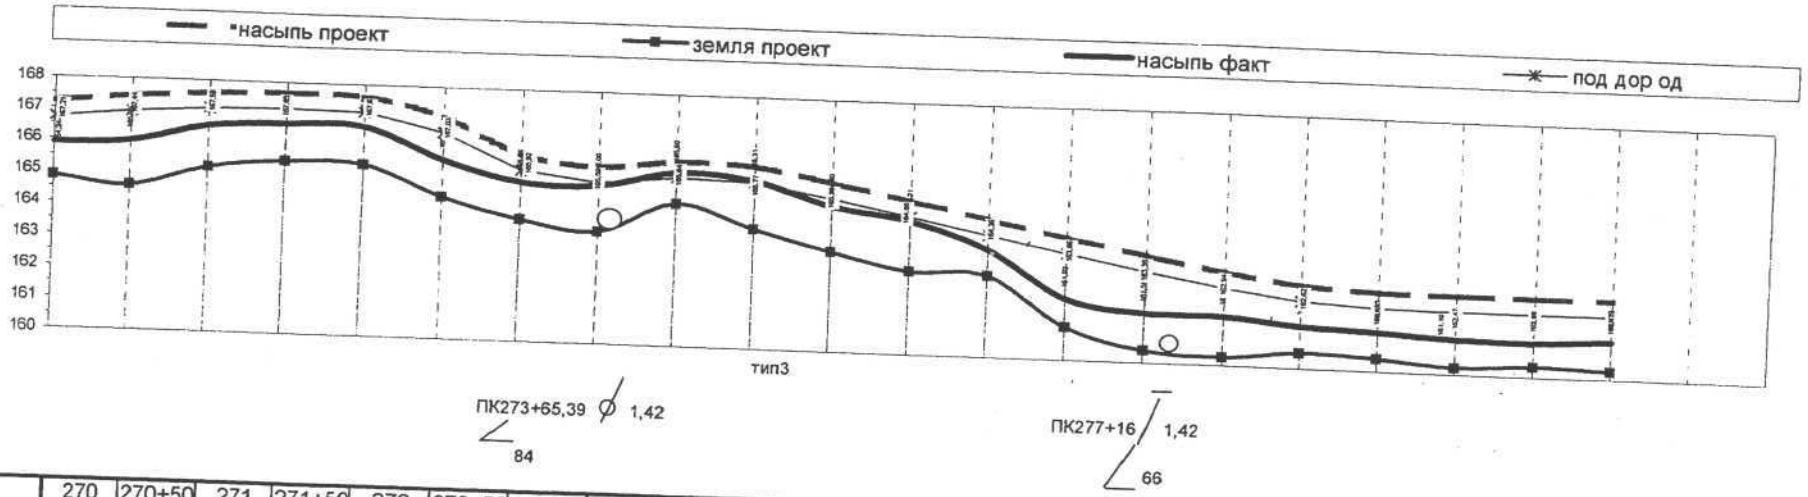

	ПК	270	270+50	271	271+50	272	272+50	273	273+50	274	274+50	275	275+50	276	276+50	277	277+50	278	278+50	279	279+50	280	
Проект. данные	Отметка по оси а/д	167,21	167,44	167,59	167,65	167,60	167,03	165,92	165,59	165,84	165,77	165,34	164,86	164,36	163,86	163,38	162,94	162,62	162,49	162,47	162,47	162,47	
	Отметка земли	164,84	164,58	165,21	165,47	165,43	164,49	163,86	163,54	164,51	163,79	163,15	162,63	162,57	161,04	160,40	160,27	160,50	160,41	160,22	160,34	160,27	
	Высота насыпи	2,37	2,86	2,38	2,18	2,17	2,54	2,06	2,05	1,33	1,98	2,19	2,23	1,79	2,82	2,98	2,67	2,12	2,08	2,25	2,13	2,20	
	Отметка под дор.од.	166,71	166,94	167,09	167,15	167,10	166,53	165,42	165,09	165,34	165,27	164,84	164,36	163,86	163,36	162,88	162,44	162,12	161,99	161,97	161,97	161,97	
	В верх.	10,00	10,00	10,00	10,00	10,00	10,00	10,00	10,00	10,00	10,00	10,00	10,00	10,00	10,00	10,00	10,00	10,00	10,00	10,00	10,00	10,00	
	В низ.	24,22	27,16	24,28	23,08	23,02	25,24	22,36	22,30	17,98	21,88	23,14	23,38	20,74	26,92	27,88	26,02	22,72	22,48	23,50	22,78	23,20	
	S сечения, м^2	40,55	53,14	40,79	36,06	35,83	44,75	33,33	33,11	18,61	31,56	36,29	37,22	27,51	52,06	56,44	48,09	34,68	33,78	37,69	34,91	36,52	
	V грунта		**2342**	**2348**	**1921**	**1797**	**2015**	**1952**	**1661**	**1293**	**1254**	**1696**	**1838**	**1618**	**1989**	**2712**	**2613**	**2069**	**1712**	**1787**	**1815**	**1786**	**38219**
Факт. данные	Отметка по оси а/д	165,89	165,99	166,53	166,66	166,63	165,66	165,04	165,00	165,50	165,31	164,60	164,21	163,39	161,93	161,56	161,54	161,33	161,23	161,10	161,08	161,19	
	Отметка земли	164,84	164,58	165,21	165,47	165,43	164,49	163,86	163,54	164,51	163,79	163,15	162,63	162,57	161,04	160,40	160,27	160,50	160,41	160,22	160,34	160,27	
	Высота насыпи	1,05	1,41	1,32	1,19	1,20	1,17	1,18	1,46	0,99	1,52	1,45	1,58	0,82	0,89	1,16	1,27	0,83	0,82	0,88	0,74	0,92	
	В верх.	19,60	22,10	18,90	17,40	18,60	20,40	19,00	16,60	14,10	17,10	16,90	17,70	18,80	21,40	22,00	19,50	20,10	18,40	19,20	20,30	18,30	
	В низ.	24,22	27,16	24,28	23,08	23,02	25,24	22,36	22,30	17,98	21,88	23,14	23,38	20,74	26,92	27,88	26,02	22,72	22,48	23,50	22,78	23,20	
	S сечения, м^2	23,01	34,73	28,50	24,09	24,97	26,70	24,40	28,40	15,88	29,62	29,03	32,45	16,21	21,50	28,93	28,91	17,77	16,76	18,79	15,94	19,09	
	V грунта		**1443**	**1581**	**1315**	**1226**	**1292**	**1278**	**1320**	**1107**	**1138**	**1466**	**1537**	**1217**	**943**	**1261**	**1446**	**1167**	**863**	**889**	**868**	**876**	**24231**

V по исполнительной	**24231 м3**
Урожатие мохорастительного слоя	**4573 м3**
V осадка	**0 м3**
Итого	**28804 м3**
Куплотнения= 1,1 ; V=	**31685 м3**
Забрано в апреле	**27764 м3**
Итого август	**3921 м3**

ООО "ГАЗПРОМ ТРАНСГАЗ УХТА" Воркутинское ЛПУ МГ

Техадзор

20

Изм	Кол.уч	Лист	№док	Подпись	Дата
Выполнил					
Геодезист		Баров С.В			10.08.08
Зам.тех.дир ПС		Максимов Н.С.			15.08.08
Нач.участка		Казанцев В.В			
проверил		Спирина Л.А.			

4431.00.РП.03.АД4 - 3.00.АД

Система магистральных газопро

Автомобильная дорога КС Воркутинская КС Ярынская

стадия	лист
РП	22

Продольный профиль ПК 270-ПК280

ООО "Стройгаз ЗАО ПСО "У

км 30 - 61

автодорога

КМ III 30-61

АКТ

освидетельствования скрытых работ

№ 11 " 14 " августа 2008 г.

Представитель застройщика или заказчика

Инженер 1 категории группы ТН Воркутинской ЛПУМГ ООО "Газпром Трансгаз Ухта" В.М. Пашин

(должность, фамилия, инициалы, реквизиты документа о представительстве)

Представитель лица, осуществляющего строительство ООО "Стройгазконсалтинг" ЗАО ПСО "УПГС"

зам. технического директора Максимов Н.С.

(должность, фамилия, инициалы, реквизиты документа о представительстве)

Представитель лица, осуществляющего строительство, по вопросам строительного контроля

Шеф-инженер ООО "ИФ ИнтерГазСервис" Мартынов А.Ф.

(должность, фамилия, инициалы, реквизиты документа о представительстве)

Представитель лица, осуществляющего подготовку проектной документации

Представитель лица, осуществляющего строительство, выполнившего работы, подлежащие освидетельствованию

Начальник участка №2 ЗАО ПСО " УПГС " В. В. Казанцев

(должность, фамилия, инициалы, реквизиты документа о представительстве)

также иные представители лиц, участвующих в освидетельствовании :

(наименование, должность, фамилия, инициалы, реквизиты документа о представительстве)

произвели осмотр работ, выполненных СУ - 2 ЗАО ПСО " Уренгойпромгражданстрой "

(наименование лица, осуществляющего строительство, выполнившего работы)

составили настоящий акт о нижеследующем :

. К освидетельствованию предъявлены следующие работы Укладка стеклонита на основании дорожной одежды

трассы автодороги КС Воркутинская - КС Ярынская ПК 439+00 - ПК 442+00

(наименование скрытых работ)

Работы выполненны по проектной документации 4431.00.РП.ОЗ.АД.4-3.000.АД1.000 ОАО "ВНИПИгаздобыча" лист№

ГИП Дзюба , нач. отдела Колодий

(№, другие реквизиты чертежа, наименование проектной документации, сведения о лицах, осуществляющих подготовку раздела проектной документации)

. При выполнении работ применены ССП Нефтегаз 30/30-2,5 паспорт № б/н партия 0108 от 23.10.2007

(наименование строительных материалов со ссылкой на сертификаты, другие документы, подтверждающие качество)

. Предъявлены документы, подтверждающие соответствие работ предъявляемым к ним требованиям :

(исполнительные схемы и чертежи, результаты экспертиз, обследований, лабороторных и иных испытаний выполненных работ, проведенных в процессе строительного контроля)

Даты : начала работ " 10 " августа 2008 г.

окончания работ " 14 " августа 2008 г.

Работы выполнены в соответствии с ВСН 26 - 90 П. 3.2.1

(указываются наименование, статьи, пункты технического регламента (норм и правил), иных нормативных правовых актов, разделы проектной документации)

Разрешается производство последующих работ по Устройство георешётки

(наименование работ, конструкций, участков сетей инженерно-технического обеспечения)

ополнительные сведения

Акт составлен в 3 экземплярах.

22

редставитель застройщика или заказчика

женер 1 категории группы ТН Воркутинской ЛПУМГ ООО "Газпром Трансгаз Ухта" В.М. Пашин

(должность, фамилия, инициалы, подпись)

ГАЗПРОМ ТРАНСГАЗ УХТА" Воркутинское ЛПУ МГ Технадзор № 1 20___ г.

редставитель лица, осуществляющего строительство ООО "Стройгазконсалтинг" ЗАО ПСО "УПГС"

зам. технического директора Н.С. Максимов

(должность, фамилия, инициалы, подпись)

редставитель лица, осуществляющего строительство, по вопросам строительного контроля

Шеф-инженер ООО "ИФ ИнтерГазСервис" Мартынов А.Ф.

(должность, фамилия, инициалы, подпись)

2 Инжиниринговая фирма ИнтерГазСервис

редставитель лица, осуществляющего подготовку проектной документации

(должность, фамилия, инициалы, подпись)

редставитель лица, осуществляющего строительство, выполнившего работы, подлежащие освидетельствованию

Начальник участка №2 ЗАО ПСО " УПГС " В. В. Казанцев

(должность, фамилия, инициалы, подпись)

редставители иных лиц :

(должность, фамилия, инициалы, подпись)

(должность, фамилия, инициалы, подпись)

(должность, фамилия, инициалы, подпись)

АКТ
освидетельствования скрытых работ

№ 106 " 26 " ноября 2008 г.

Представитель застройщика или заказчика: Инженер 1 категории группы ТН Воркутинской ЛПУМГ ООО "Газпром Трансгаз Ухта" М.В. Пашин

(должность, фамилия, инициалы, реквизиты документа о представительстве)

Представитель лица, осуществляющего строительство Зам. Технического директора ЗАО ПСО "Уренгойпромгражданстрой" Н.С. Максимов

(должность, фамилия, инициалы, реквизиты документа о представительстве)

Представитель лица, осуществляющего строительство, по вопросам строительного контроля Шеф-инженер ООО "ИФ ИнтерГазСервис" Е.Ш. Гарибзянов

(должность, фамилия, инициалы, реквизиты документа о представительстве)

Представитель лица, осуществляющего подготовку проектной документации Зам. директора ООО „Слад-проект" Апенкин А.С.

Представитель лица, осуществляющего строительство, выполнившего работы, подлежащие освидетельствованию Начальник участка ЗАО ПСО "Уренгойпромгражданстрой" В.П. Хмара

(должность, фамилия, инициалы, реквизиты документа о представительстве)

а также иные представители лиц, участвующих в освидетельствовании: нет

(наименование, должность, фамилия, инициалы, реквизиты документа о представительстве)

произвели осмотр работ, выполненных СУ - 2 ЗАО ПСО " Уренгойпромгражданстрой "

(наименование лица, осуществляющего строительство, выполнившего работы)

и составили настоящий акт о нижеследующем:

1. К освидетельствованию предъявлены следующие работы Укладка стеклонита на основание дорожной одежды трассы автодороги КС Воркутинская - КС Ярынская ПК 580+00 - ПК 602+00

(наименование скрытых работ)

2. Работы выполненны по проектной документации 4431.00.РП.ОЗ.АД.4-3.000.АД1.000 ОАО "ВНИПИгаздобыча" ГИП Дзюба, нач. отдела Колодий

(№, другие реквизиты чертежа, наименование проектной документации, сведения о лицах, осуществляющих подготовку раздела проектной документации)

3. При выполнении работ применены ССП Нефтегаз 30/30-2,5 паспорт № б/н партия 0108 от 23.10.2007

(наименование строительных материалов со ссылкой на сертификаты, другие документы, подтверждающие качество)

4. Предъявлены документы, подтверждающие соответствие работ предъявляемым к ним требованиям:

(исполнительные схемы и чертежи, результаты экспертиз, обследований, лабороторных и иных испытаний выполненных работ, проведенных в процессе строительного контроля)

5. Даты: начала работ " 17 " ноября 2008 г.
окончания работ " 24 " ноября 2008 г.

6. Работы выполнены в соответствии с ВСН 26 - 90 П. 3.2.1

(указываются наименование, статьи, пункты технического регламента (норм и правил), иных нормативных правовых актов, разделы проектной документации)

7. Разрешается производство последующих работ по Устройство георешётки

(наименование работ, конструкций, участков сетей инженерно-технического обеспечения)

Дополнительные сведения нет

Акт составлен в 3 экземплярах.

Представитель застройщика или заказчика **Инженер 1 категории группы ТН Воркутинской ЛПУМГ**

ООО "Газпром Трансгаз Ухта" М.В. Пашин

(должность, фамилия, инициалы, подпись)

Представитель лица, осуществляющего строительство **Зам. Технического директора**

ЗАО ПСО "Уренгойпромгражданстрой" Н.С. Максимов

(должность, фамилия, инициалы, подпись)

Представитель лица, осуществляющего строительство, по вопросам строительного контроля

Шеф-инженер ООО "ИФ ИнтерГазСервис" Е.Ш. Гарибзянов

(должность, фамилия, инициалы, подпись)

Представитель лица, осуществляющего подготовку проектной документации

Зам директора ООО „Слад-проект" Ягенкин А.С.

(должность, фамилия, инициалы, подпись)

Представитель лица, осуществляющего строительство, выполнившего работы, подлежащие освидетельствованию

Начальник участка ЗАО ПСО "УПГС" В.П. Хмара

(должность, фамилия, инициалы, подпись)

Представители иных лиц :

нет

(должность, фамилия, инициалы, подпись)

(должность, фамилия, инициалы, подпись)

(должность, фамилия, инициалы, подпись)

АКТ

освидетельствования скрытых работ

№ 73 " 14 " августа 2008 г.

Представитель застройщика или заказчика

Инженер 1 категории группы ТН Воркутинской ЛПУМГ ООО "Газпром Трансгаз Ухта" В.М. Пашин

(должность,фамилия,инициалы,реквизиты документа о представительстве)

Представитель лица , осуществляющего строительство **ООО "Стройгазконсалтинг" ЗАО ПСО "УПГС"**

зам. технического директора Максимов Н.С.

(должность,фамилия,инициалы,реквизиты документа о представительстве)

Представитель лица , осуществляющего строительство , по вопросам строительного контроля

Шеф-инженер ООО "ИФ ИнтерГазСервис" Мартынов А.Ф.

(должность,фамилия,инициалы,реквизиты документа о представительстве)

Представитель лица , осуществляющего подготовку проектной документации

Представитель лица , осуществляющего строительство, выполнившего работы, подлежащие освидетельствованию

Начальник участка №2 ЗАО ПСО " УПГС " В. В. Казанцев

(должность,фамилия,инициалы,реквизиты документа о представительстве)

и также иные представители лиц , участвующих в освидетельствовании :

(наименование,должность,фамилия,инициалы,реквизиты документа о представительстве)

произвели осмотр работ, выполненных **СУ - 2 ЗАО ПСО " Уренгойпромгражданстрой "**

(наименование лица,осуществляющего строительство,выполнившего работы)

и составили настоящий акт о нижеследующем :

1. К освидетельствованию предъявлены следующие работы **Отсыпка трассы автодороги КС Воркутинская - КС Ирынская выравнивающим слоем Н=0,3м с уплотнением катками МоАЗ 6 раз по одному следу. ПК 598+00 - ПК 604+00**

(наименование скрытых работ)

2. Работы выполненны по проектной документации **4431.00.РП.ОЗ.АД.4-3.000.АД1.000 ОАО "ВНИПИгаздобыча" лист№ ГИП Дзюба , нач. отдела Колодий**

(№,другие реквизиты чертежа,наименование проектной документации,сведения о лицах,осуществляющих подготовку раздела проектной документации)

3. При выполнении работ применены **грунт ПГС карьер №12 паспорт №1 от 24.01.2008г.**

(наименование строительных материалов со ссылкой на сертификаты,другие документы,подтверждающие качество)

4. Предъявлены документы, подтверждающие соответствие работ предъявляемым к ним требованиям :

(исполнительные схемы и чертежи,результаты экспертиз,обследований,лабороторных и иных испытаний выполненных работ, проведенных в процессе строительного контроля)

5. Даты : начала работ **" 28 " июля 2008 г.**

окончания работ **" 10 " августа 2008 г.**

6. Работы выполнены в соответствии с **ВСН 26 - 90 П. 3.2.1**

(указываются наименование,статьи,пункты технического регламента (норм и правил), иных нормативных правовых актов,разделы проектной документации)

7. Разрешается производство последующих работ по **Послойная отсыпка земляного полотна автодороги**

(наименование работ, конструкций, участков сетей инженерно-технического обеспечения)

Дополнительные сведения

Акт составлен в **3** экземплярах.

24

дставитель застройщика или заказчика

ener 1 категории группы ТН Воркутинской ЛПУМГ ООО "Газпром Трансгаз Ухта" **В.М. Пашин**

(должность, фамилия, инициалы, подпись)

ООО "ГАЗПРОМ ТРАНСГАЗ УХТА" Воркутинское ЛПУ МГ Технадзор № 1 20 г.

дставитель лица, осуществляющего строительство **ООО "Стройгазконсалтинг" ЗАО ПСО "УПГС"**

зам. технического директора **Н.С. Максимов**

(должность, фамилия, инициалы, подпись)

дставитель лица, осуществляющего строительство, по вопросам строительного контроля

Шеф-инженер ООО "ИФ ИнтерГазСервис" **Мартынов А.Ф.**

(должность, фамилия, инициалы, подпись)

Инжиниринговая фирма ИнтерГазСервис 2

дставитель лица, осуществляющего подготовку проектной документации

(должность, фамилия, инициалы, подпись)

дставитель лица, осуществляющего строительство, выполнившего работы, подлежащие освидетельствованию

Начальник участка №2 ЗАО ПСО " УПГС " **В. В. Казанцев**

(должность, фамилия, инициалы, подпись)

дставители иных лиц :

(должность, фамилия, инициалы, подпись)

(должность, фамилия, инициалы, подпись)

(должность, фамилия, инициалы, подпись)

АКТ
освидетельствования скрытых работ

№ 105 " 26 " ноября 2008 г.

Представитель застройщика или заказчика: Инженер 1 категории группы ТН Воркутинской ЛПУМГ ООО "Газпром Трансгаз Ухта" М.В. Пашин

(должность, фамилия, инициалы, реквизиты документа о представительстве)

Представитель лица, осуществляющего строительство Зам. Технического директора ЗАО ПСО "Уренгойпромгражданстрой" Н.С. Максимов

(должность, фамилия, инициалы, реквизиты документа о представительстве)

Представитель лица, осуществляющего строительство, по вопросам строительного контроля Шеф-инженер ООО "ИФ ИнтерГазСервис" Е.Ш. Гарибзянов

(должность, фамилия, инициалы, реквизиты документа о представительстве)

Представитель лица, осуществляющего подготовку проектной документации Зам. директора ООО „Слад-проект" Апенкин А.С.

Представитель лица, осуществляющего строительство, выполнившего работы, подлежащие освидетельствованию Начальник участка ЗАО ПСО "Уренгойпромгражданстрой" В.П. Хмара

(должность, фамилия, инициалы, реквизиты документа о представительстве)

а также иные представители лиц, участвующих в освидетельствовании: нет

(наименование, должность, фамилия, инициалы, реквизиты документа о представительстве)

произвели осмотр работ, выполненных СУ - 2 ЗАО ПСО " Уренгойпромгражданстрой "

(наименование лица, осуществляющего строительство, выполнившего работы)

и составили настоящий акт о нижеследующем:

1. К освидетельствованию предъявлены следующие работы Отсыпка трассы автодороги КС Воркутинская - КС Ярынская выравнивающим слоем с уплотнением катками МоАЗ и планировка откосов ПК 580+00-ПК 602+00

(наименование скрытых работ)

2. Работы выполненны по проектной документации 4431.00.РП.ОЗ.АД.4-3.000.АД1.000 ОАО "ВНИПИгаздобыча" ГИП Дзюба, нач. отдела Колодий

(№, другие реквизиты чертежа, наименование проектной документации, сведения о лицах, осуществляющих подготовку раздела проектной документации)

3. При выполнении работ применены грунт ПГС карьер №12 паспорт №73 от 15.04.2008г.

(наименование строительных материалов со ссылкой на сертификаты, другие документы, подтверждающие качество)

4. Предъявлены документы, подтверждающие соответствие работ предъявляемым к ним требованиям:

нет

(исполнительные схемы и чертежи, результаты экспертиз, обследований, лабороторных и иных испытаний выполненных работ, проведенных в процессе строительного контроля)

5. Даты: начала работ " 16 " ноября 2008 г.
окончания работ " 24 " ноября 2008 г.

6. Работы выполнены в соответствии с ВСН 26 - 90 П. 3.2.1

(указываются наименование, статьи, пункты технического регламента (норм и правил), иных нормативных правовых актов, разделы проектной документации)

7. Разрешается производство последующих работ по Усторйство дорожной одежды

(наименование работ, конструкций, участков сетей инженерно-технического обеспечения)

Дополнительные сведения нет

Акт составлен в 3 экземплярах.

Представитель застройщика или заказчика **Инженер 1 категории группы ТН Воркутинской ЛПУМГ**

ООО "Газпром Трансгаз Ухта" М.В. Пашин

(должность, фамилия, инициалы, подпись)

Представитель лица, осуществляющего строительство **Зам. Технического директора**

ЗАО ПСО "Уренгойпромгражданстрой" Н.С. Максимов

(должность, фамилия, инициалы, подпись)

Представитель лица, осуществляющего строительство, по вопросам строительного контроля

Шеф-инженер ООО "ИФ ИнтерГазСервис" Е.Ш. Гарибзянов

(должность, фамилия, инициалы, подпись)

Представитель лица, осуществляющего подготовку проектной документации

Зам. директора ООО „Слад-проект" Апенкин А.С.

(должность, фамилия, инициалы, подпись)

Представитель лица, осуществляющего строительство, выполнившего работы, подлежащие освидетельствованию

Начальник участка ЗАО ПСО "УПГС" В.П. Хмара

(должность, фамилия, инициалы, подпись)

Представители иных лиц :

нет

(должность, фамилия, инициалы, подпись)

(должность, фамилия, инициалы, подпись)

(должность, фамилия, инициалы, подпись)

АКТ
освидетельствования скрытых работ

№ 76 " 14 " августа 2008 г.

Представитель застройщика или заказчика

Инженер 1 категории группы ТН Воркутинской ЛПУМГ ООО "Газпром Трансгаз Ухта" В.М. Пашин

(должность,фамилия,инициалы,реквизиты документа о представительстве)

Представитель лица , осуществляющего строительство **ООО "Стройгазконсалтинг" ЗАО ПСО "УПГС"**

зам. технического директора Максимов Н.С.

(должность,фамилия,инициалы,реквизиты документа о представительстве)

Представитель лица , осуществляющего строительство , по вопросам строительного контроля

Шеф-инженер ООО "ИФ ИнтерГазСервис" Мартынов А.Ф.

(должность,фамилия,инициалы,реквизиты документа о представительстве)

Представитель лица , осуществляющего подготовку проектной документации

Представитель лица , осуществляющего строительство, выполнившего работы, подлежащие освидетельствованию

Начальник участка №2 ЗАО ПСО " УПГС " В. В. Казанцев

(должность,фамилия,инициалы,реквизиты документа о представительстве)

также иные представители лиц , участвующих в освидетельствовании :

(наименование,должность,фамилия,инициалы,реквизиты документа о представительстве)

произвели осмотр работ, выполненных **СУ - 2 ЗАО ПСО " Уренгойпромгражданстрой "**

(наименование лица,осуществляющего строительство,выполнившего работы)

составили настоящий акт о нижеследующем :

. К освидетельствованию предъявлены следующие работы **Отсыпка трассы автодороги КС Воркутинская - КС Ирынская второй слой Н=0,3м. с уплотнением катками МоАЗ 6 раз по одному следу. ПК 547+00-ПК 604+00**

(наименование скрытых работ)

Работы выполненны по проектной документации **4431.00.РП.ОЗ.АД.4-3.000.АД1.000 ОАО "ВНИПИгаздобыча"**

ГИП Дзюба , нач. отдела Колодий

(№,другие реквизиты чертежа,наименование проектной документации,сведения о лицах,осуществляющих подготовку раздела проектной документации)

. При выполнении работ применены **грунт ПГС карьер №12 паспорт №1 от 24.01.2008г.**

(наименование строительных материалов со ссылкой на сертификаты,другие документы,подтверждающие качество)

Предъявлены документы, подтверждающие соответствие работ предъявляемым к ним требованиям :

(исполнительные схемы и чертежи,результаты экспертиз,обследований,лабороторных и иных испытаний выполненных работ, проведенных в процессе строительного контроля)

Даты : начала работ **" 06 " июля 2008 г.**

окончания работ **" 10 " августа 2008 г.**

Работы выполнены в соответствии с **ВСН 26 - 90 П. 3.2.1**

(указываются наименование,статьи,пункты технического регламента норм и правил), иных нормативных правовых актов,разделы проектной документации)

Разрешается производство последующих работ по **Послойная отсыпка земляного полотна автодороги**

(наименование работ, конструкций, участков сетей инженерно-технического обеспечения)

Дополнительные сведения

Акт составлен в 3 экземплярах.

26

Представитель застройщика или заказчика

Инженер 1 категории группы ТН Воркутинской ЛПУМГ ООО "Газпром Трансгаз Ухта" **В.М. Пашин**

(должность, фамилия, инициалы, подпись)

Представитель лица, осуществляющего строительство **ООО "Стройгазконсалтинг" ЗАО ПСО "УПГС"**

зам. технического директора **Н.С. Максимов**

(должность, фамилия, инициалы, подпись)

Представитель лица, осуществляющего строительство, по вопросам строительного контроля

Шеф-инженер ООО "ИФ ИнтерГазСервис" **Мартынов А.Ф.**

(должность, фамилия, инициалы, подпись)

Инжиниринговая фирма ИнтерГазСервис

Представитель лица, осуществляющего подготовку проектной документации

(должность, фамилия, инициалы, подпись)

Представитель лица, осуществляющего строительство, выполнившего работы, подлежащие освидетельствованию

Начальник участка №2 ЗАО ПСО " УПГС " **В. В. Казанцев**

(должность, фамилия, инициалы, подпись)

Представители иных лиц :

(должность, фамилия, инициалы, подпись)

(должность, фамилия, инициалы, подпись)

(должность, фамилия, инициалы, подпись)

АКТ

освидетельствования скрытых работ

№ 79 " 09 " октября 2008 г.

Представитель застройщика или заказчика Инженер 1 категории группы ТН Воркутинской ЛПУМГ ООО "Газпром Трансгаз Ухта" М.В. Пашин

(должность,фамилия,инициалы,реквизиты документа о представительстве)

Представитель лица , осуществляющего строительство Зам. Технического директора ЗАО ПСО "Уренгойпромгражданстрой" Н.С. Максимов

(должность,фамилия,инициалы,реквизиты документа о представительстве)

Представитель лица , осуществляющего строительство , по вопросам строительного контроля Шеф-инженер ООО "ИФ ИнтерГазСервис" А.Ф. Мартынов

(должность,фамилия,инициалы,реквизиты документа о представительстве)

Представитель лица , осуществляющего подготовку проектной документации

Представитель лица , осуществляющего строительство, выполнившего работы, подлежащие освидетельствованию Начальник участка ЗАО ПСО "Уренгойпромгражданстрой" В.П. Хмара

(должность,фамилия,инициалы,реквизиты документа о представительстве)

а также иные представители лиц , участвующих в освидетельствовании :

(наименование,должность,фамилия,инициалы,реквизиты документа о представительстве)

произвели осмотр работ, выполненных СУ - 2 ЗАО ПСО " Уренгойпромгражданстрой "

(наименование лица,осуществляющего строительство,выполнившего работы)

и составили настоящий акт о нижеследующем :

1. К освидетельствованию предъявлены следующие работы Послойная отсыпка трассы автодороги КС Воркутинская КС Ярынская с уплотнением катками МоАЗ ПК300+00-ПК344+79; ПК345+13-ПК380+00

(наименование скрытых работ)

2. Работы выполненны по проектной документации 4431.00.РП.ОЗ.АД.4-3.000.АД1.000 ОАО "ВНИПИгаздобыча" ГИП Дзюба , нач. отдела Колодий

(№,другие реквизиты чертежа,наименование проектной документации,сведения о лицах,осуществляющих подготовку раздела проектной документации)

3. При выполнении работ применены грунт ПГС карьер №12 паспорт №1 от 24.01.2008г.

(наименование строительных материалов со ссылкой на сертификаты,другие документы,подтверждающие качество)

4. Предъявлены документы, подтверждающие соответствие работ предъявляемым к ним требованиям :

(исполнительные схемы и чертежи,результаты экспертиз,обследований,лабороторных и иных испытаний выполненных работ, проведенных в процессе строительного контроля)

5. Даты : начала работ " 16 " сентября 2008 г.
окончания работ " 07 " октября 2008 г.

6. Работы выполнены в соответствии с ВСН 26 - 90 П. 3.2.1

(указываются наименование,статьи,пункты технического регламента (норм и правил), иных нормативных правовых актов,разделы проектной документации)

7. Разрешается производство последующих работ по Усторйство выравнивающего слоя

(наименование работ, конструкций, участков сетей инженерно-технического обеспечения)

Дополнительные сведения

Акт составлен в 3 экземплярах.

редставитель застройщика или заказчика **Инженер 1 категории группы ТН Воркутинской ЛПУМГ**

ООО "Газпром Трансгаз Ухта" М.В. Пашин

(должность, фамилия, инициалы, подпись)

редставитель лица, осуществляющего строительство **Зам. Технического директора**

ЗАО ПСО "Уренгойпромгражданстрой" Н.С. Максимов

(должность, фамилия, инициалы, подпись)

редставитель лица, осуществляющего строительство, по вопросам строительного контроля

Шеф-инженер ООО "ИФ ИнтерГазСервис" А.Ф. Мартынов

(должность, фамилия, инициалы, подпись)

редставитель лица, осуществляющего подготовку проектной документации

(должность, фамилия, инициалы, подпись)

редставитель лица, осуществляющего строительство, выполнившего работы, подлежащие освидетельствованию

Начальник участка ЗАО ПСО "УПГС" В.П. Хмара

(должность, фамилия, инициалы, подпись)

редставители иных лиц :

(должность, фамилия, инициалы, подпись)

(должность, фамилия, инициалы, подпись)

(должность, фамилия, инициалы, подпись)

АКТ
освидетельствования скрытых работ

№ 81 " 29 " июля 2008 г.

Представитель застройщика или заказчика **инженер 1 категории СККСР ООО " Газпром трансгаз Ухта "**
Д.С. Скретнев
(должность,фамилия,инициалы,реквизиты документа о представительстве)

Представитель лица , осуществляющего строительство **ООО "Стройгазконсалтинг" ЗАО ПСО "УПГС"**
зам. технического директора Максимов Н.С.
(должность,фамилия,инициалы,реквизиты документа о представительстве)

Представитель лица , осуществляющего строительство , по вопросам строительного контроля
Шеф-инженер ООО "ИФ ИнтерГазСервис" Чудинов Р.А.
(должность,фамилия,инициалы,реквизиты документа о представительстве)

Представитель лица , осуществляющего подготовку проектной документации
(должность,фамилия,инициалы,реквизиты документа о представительстве)

Представитель лица , осуществляющего строительство, выполнившего работы, подлежащие освидетельствованию
Начальник участка №2 ЗАО ПСО " УПГС " В. П. Хмара
(должность,фамилия,инициалы,реквизиты документа о представительстве)

а также иные представители лиц , участвующих в освидетельствовании :
(наименование,должность,фамилия,инициалы,реквизиты документа о представительстве)

произвели осмотр работ, выполненных **СУ - 2 ЗАО ПСО " Уренгойпромгражданстрой "**
(наименование лица,осуществляющего строительство,выполнившего работы)

составили настоящий акт о нижеследующем :

1. К освидетельствованию предъявлены следующие работы **Отсыпка трассы автодороги КС Воркутинская - КС Ирынская выравнивающим слоем с уплотнением катками МоАЗ и планировка откосов ПК 370+00 - ПК 442+76**
(наименование скрытых работ)

2. Работы выполненны по проектной документации **4431.00.РП.ОЗ.АД.4-3.000.АД1.000 ОАО "ВНИПИгаздобыча" лист№ ГИП Дзюба , нач. отдела Колодий**
(№,другие реквизиты чертежа,наименование проектной документации,сведения о лицах,осуществляющих подготовку раздела проектной документации)

3. При выполнении работ применены **грунт ПГС карьер №12 паспорт №1 от 24.01.2008г.**
(наименование строительных материалов со ссылкой на сертификаты,другие документы,подтверждающие качество)

4. Предъявлены документы, подтверждающие соответствие работ предъявляемым к ним требованиям :
(исполнительные схемы и чертежи,результаты экспертиз,обследований,лабороторных и иных испытаний выполненных работ, проведенных в процессе строительного контроля)

Даты : начала работ **" 16 " июня 2008 г.**
окончания работ **" 28 " июля 2008 г.**

Работы выполнены в соответствии с **ВСН 26 - 90 П. 3.2.1**
(указываются наименование,статьи,пункты технического регламента (норм и правил), иных нормативных правовых актов,разделы проектной документации)

Разрешается производство последующих работ по **Устройство доржной одежды**
(наименование работ, конструкций, участков сетей инженерно-технического обеспечения)

Дополнительные сведения

Акт составлен в 3 экземплярах.

Представитель застройщика или заказчика **Инженер 1 категории СККСР ООО"Газпром трансгаз Ухта "**

Д.С.Скретнев

(должность, фамилия, инициалы, подпись)

Представитель лица, осуществляющего строительство **ООО "Стройгазконсалтинг" ЗАО ПСО "УПГС"**

зам. технического директора **Н.С. Максимов**

(должность, фамилия, инициалы, подпись)

Представитель лица, осуществляющего строительство, по вопросам строительного контроля

Шеф-инженер ООО "ИФ ИнтерГазСервис" **Чудинов Р.А.**

(должность, фамилия, инициалы, подпись)

Инжиниринговая фирма ИнтерГазСервис

Представитель лица, осуществляющего подготовку проектной документации

(должность, фамилия, инициалы, подпись)

Представитель лица, осуществляющего строительство, выполнившего работы, подлежащие освидетельствованию

Начальник участка №2 ЗАО ПСО " УПГС " **В. П. Хмара**

(должность, фамилия, инициалы, подпись)

Представители иных лиц :

(должность, фамилия, инициалы, подпись)

(должность, фамилия, инициалы, подпись)

(должность, фамилия, инициалы, подпись)

АКТ
освидетельствования скрытых работ

№ 83 " 13 " октября 2008 г.

Представитель застройщика или заказчика Инженер 1 категории группы ТН Воркутинской ЛПУМГ
ООО "Газпром Трансгаз Ухта" М.В. Пашин
(должность,фамилия,инициалы,реквизиты документа о представительстве)

Представитель лица , осуществляющего строительство Зам. Технического директора
ЗАО ПСО "Уренгойпромгражданстрой" Н.С. Максимов
(должность,фамилия,инициалы,реквизиты документа о представительстве)

Представитель лица , осуществляющего строительство , по вопросам строительного контроля
Шеф-инженер ООО "ИФ ИнтерГазСервис" А.Ф. Мартынов
(должность,фамилия,инициалы,реквизиты документа о представительстве)

Представитель лица , осуществляющего подготовку проектной документации
(должность,фамилия,инициалы,реквизиты документа о представительстве)

Представитель лица , осуществляющего строительство, выполнившего работы, подлежащие освидетельствованию
Начальник участка ЗАО ПСО "Уренгойпромгражданстрой" В.П. Хмара
(должность,фамилия,инициалы,реквизиты документа о представительстве)

также иные представители лиц , участвующих в освидетельствовании :
(наименование,должность,фамилия,инициалы,реквизиты документа о представительстве)

произвели осмотр работ, выполненных СУ - 2 ЗАО ПСО " Уренгойпромгражданстрой "
(наименование лица,осуществляющего строительство,выполнившего работы)

составили настоящий акт о нижеследующем :

. К освидетельствованию предъявлены следующие работы Отсыпка трассы автодороги КС Воркутинская - КС рынская выравнивающим слоем с уплотнением катками МоАЗ и планировка откосов ПК 460+00-ПК 480+00
(наименование скрытых работ)

Работы выполненны по проектной документации 4431.00.РП.ОЗ.АД.4-3.000.АД1.000 ОАО "ВНИПИгаздобыча" ГИП Дзюба , нач. отдела Колодий
(№,другие реквизиты чертежа,наименование проектной документации,сведения о лицах,осуществляющих подготовку раздела проектной документации)

. При выполнении работ применены грунт ПГС карьер №12 паспорт №1 от 24.01.2008г.
(наименование строительных материалов со ссылкой на сертификаты,другие документы,подтверждающие качество)

. Предъявлены документы, подтверждающие соответствие работ предъявляемым к ним требованиям :
(исполнительные схемы и чертежи,результаты экспертиз,обследований,лабороторных и иных испытаний выполненных работ, проведенных в процессе строительного контроля)

Даты : начала работ " 28 " сентября 2008 г.
окончания работ " 10 " октября 2008 г.

Работы выполнены в соответствии с ВСН 26 - 90 П. 3.2.1
(указываются наименование,статьи,пункты технического регламента (норм и правил), иных нормативных правовых актов,разделы проектной документации)

Разрешается производство последующих работ по Усторйство дорожной одежды
(наименование работ, конструкций, участков сетей инженерно-технического обеспечения)

ополнительные сведения

Акт составлен в 3 экземплярах.

Представитель застройщика или заказчика **Инженер 1 категории группы ТН Воркутинской ЛПУМГ**

ООО "Газпром Трансгаз Ухта" М.В. Пашин

(должность, фамилия, инициалы, подпись)

Представитель лица, осуществляющего строительство **Зам. Технического директора**

ЗАО ПСО "Уренгойпромгражданстрой" Н.С. Максимов

(должность, фамилия, инициалы, подпись)

Представитель лица, осуществляющего строительство, по вопросам строительного контроля

Шеф-инженер ООО "ИФ ИнтерГазСервис" А.Ф. Мартынов

(должность, фамилия, инициалы, подпись)

Представитель лица, осуществляющего подготовку проектной документации

(должность, фамилия, инициалы, подпись)

Представитель лица, осуществляющего строительство, выполнившего работы, подлежащие освидетельствованию

Начальник участка ЗАО ПСО "УПГС" В.П. Хмара

(должность, фамилия, инициалы, подпись)

Представители иных лиц :

(должность, фамилия, инициалы, подпись)

(должность, фамилия, инициалы, подпись)

(должность, фамилия, инициалы, подпись)

АКТ
освидетельствования скрытых работ

№ 84 " 24 " октября 2008 г.

Представитель застройщика или заказчика: Инженер 1 категории группы ТН Воркутинской ЛПУМГ ООО "Газпром Трансгаз Ухта" М.В. Пашин

(должность,фамилия,инициалы,реквизиты документа о представительстве)

Представитель лица , осуществляющего строительство Зам. Технического директора ЗАО ПСО "Уренгойпромгражданстрой" Н.С. Максимов

(должность,фамилия,инициалы,реквизиты документа о представительстве)

Представитель лица , осуществляющего строительство , по вопросам строительного контроля Шеф-инженер ООО "ИФ ИнтерГазСервис" А.Ф. Мартынов

(должность,фамилия,инициалы,реквизиты документа о представительстве)

Представитель лица , осуществляющего подготовку проектной документации нет

Представитель лица , осуществляющего строительство, выполнившего работы, подлежащие освидетельствованию Начальник участка ЗАО ПСО "Уренгойпромгражданстрой" В.П. Хмара

(должность,фамилия,инициалы,реквизиты документа о представительстве)

а также иные представители лиц , участвующих в освидетельствовании : нет

(наименование,должность,фамилия,инициалы,реквизиты документа о представительстве)

произвели осмотр работ, выполненных СУ - 2 ЗАО ПСО " Уренгойпромгражданстрой "

(наименование лица,осуществляющего строительство,выполнившего работы)

и составили настоящий акт о нижеследующем :

1. К освидетельствованию предъявлены следующие работы Отсыпка трассы автодороги КС Воркутинская - КС Ярынская выравнивающим слоем с уплотнением катками МоАЗ и планировка откосов ПК 480+00-ПК 500+00

(наименование скрытых работ)

2. Работы выполненны по проектной документации 4431.00.РП.ОЗ.АД.4-3.000.АД1.000 ОАО "ВНИПИгаздобыча" ГИП Дзюба , нач. отдела Колодий

(№,другие реквизиты чертежа,наименование проектной документации,сведения о лицах,осуществляющих подготовку раздела проектной документации)

3. При выполнении работ применены грунт ПГС карьер №12 паспорт №1 от 24.01.2008г..

(наименование строительных материалов со ссылкой на сертификаты,другие документы,подтверждающие качество)

4. Предъявлены документы, подтверждающие соответствие работ предъявляемым к ним требованиям : нет

(исполнительные схемы и чертежи,результаты экспертиз,обследований,лабороторных и иных испытаний выполненных работ, проведенных в процессе строительного контроля)

5. Даты : начала работ " 13 " октября 2008 г.
окончания работ " 14 " октября 2008 г.

6. Работы выполнены в соответствии с ВСН 26 - 90 П. 3.2.1

(указываются наименование,статьи,пункты технического регламента норм и правил), иных нормативных правовых актов,разделы проектной документации)

. Разрешается производство последующих работ по Устройство дорожной одежды

(наименование работ, конструкций, участков сетей инженерно-технического обеспечения)

Дополнительные сведения нет

Акт составлен в 3 экземплярах.

едставитель застройщика или заказчика — Инженер 1 категории группы ТН Воркутинской ЛПУМГ

ООО "Газпром Трансгаз Ухта" М.В. Пашин

(должность, фамилия, инициалы, подпись)

ООО "ГАЗПРОМ ТРАНСГАЗ УХТА" Воркутинское ЛПУ МГ Технадзор № 16 20 г.

едставитель лица, осуществляющего строительство — Зам. Технического директора

ЗАО ПСО "Уренгойпромгражданстрой" Н.С. Максимов

(должность, фамилия, инициалы, подпись)

едставитель лица, осуществляющего строительство, по вопросам строительного контроля

Шеф-инженер ООО "ИФ ИнтерГазСервис" А.Ф. Мартынов

(должность, фамилия, инициалы, подпись)

АВТОРСКИЙ НАДЗОР СЛАД-ПРОЕКТ АЛЕНКИН А С

едставитель лица, осуществляющего подготовку проектной документации

нет

(должность, фамилия, инициалы, подпись)

едставитель лица, осуществляющего строительство, выполнившего работы, подлежащие освидетельствованию

Начальник участка ЗАО ПСО "УПГС" В.П. Хмара

(должность, фамилия, инициалы, подпись)

едставители иных лиц :

нет

(должность, фамилия, инициалы, подпись)

(должность, фамилия, инициалы, подпись)

(должность, фамилия, инициалы, подпись)

АКТ
освидетельствования скрытых работ

№ 88 " 24 " октября 2008 г.

Представитель застройщика или заказчика: Инженер 1 категории группы ТН Воркутинской ЛПУМГ ООО "Газпром Трансгаз Ухта" И.Л. Солодовник

(должность, фамилия, инициалы, реквизиты документа о представительстве)

Представитель лица, осуществляющего строительство Зам. Технического директора ЗАО ПСО "Уренгойпромгражданстрой" Н.С. Максимов

(должность, фамилия, инициалы, реквизиты документа о представительстве)

Представитель лица, осуществляющего строительство, по вопросам строительного контроля Шеф-инженер ООО "ИФ ИнтерГазСервис" А.Ф. Мартынов

(должность, фамилия, инициалы, реквизиты документа о представительстве)

Представитель лица, осуществляющего подготовку проектной документации нет

Представитель лица, осуществляющего строительство, выполнившего работы, подлежащие освидетельствованию Начальник участка ЗАО ПСО "Уренгойпромгражданстрой" В.П. Хмара

(должность, фамилия, инициалы, реквизиты документа о представительстве)

а также иные представители лиц, участвующих в освидетельствовании: нет

(наименование, должность, фамилия, инициалы, реквизиты документа о представительстве)

произвели осмотр работ, выполненных СУ - 2 ЗАО ПСО " Уренгойпромгражданстрой "

(наименование лица, осуществляющего строительство, выполнившего работы)

составили настоящий акт о нижеследующем:

1. К освидетельствованию предъявлены следующие работы Укладка стеклонита на основании дорожной одежды рассы автодороги КС Воркутинская - КС Ярынская ПК 480+00 - ПК 500+00

(наименование скрытых работ)

2. Работы выполненны по проектной документации 4431.00.РП.ОЗ.АД.4-3.000.АД1.000 ОАО "ВНИПИгаздобыча" ГИП Дзюба, нач. отдела Колодий

(№, другие реквизиты чертежа, наименование проектной документации, сведения о лицах, осуществляющих подготовку раздела проектной документации)

3. При выполнении работ применены ССП Нефтегаз 30/30-2,5 паспорт № б/н партия 0108 от 23.10.2007

(наименование строительных материалов со ссылкой на сертификаты, другие документы, подтверждающие качество)

4. Предъявлены документы, подтверждающие соответствие работ предъявляемым к ним требованиям:

(исполнительные схемы и чертежи, результаты экспертиз, обследований, лабороторных и иных испытаний выполненных работ, проведенных в процессе строительного контроля)

5. Даты: начала работ " 15 " октября 2008 г.
окончания работ " 23 " октября 2008 г.

6. Работы выполнены в соответствии с ВСН 26 - 90 П. 3.2.1

(указываются наименование, статьи, пункты технического регламента (норм и правил), иных нормативных правовых актов, разделы проектной документации)

Разрешается производство последующих работ по Устройство георешётки

(наименование работ, конструкций, участков сетей инженерно-технического обеспечения)

Дополнительные сведения

Акт составлен в 3 экземплярах.

Представитель застройщика или заказчика **Инженер 1 категории группы ТН Воркутинской ЛПУМГ**

ООО "Газпром Трансгаз Ухта" И.Л. Солодовник

(должность, фамилия, инициалы, подпись)

ООО "ГАЗПРОМ ТРАНСГАЗ УХТА" Воркутинское ЛПУМГ Технадзор № 18 " " 20 г.

Представитель лица, осуществляющего строительство **Зам. Технического директора**

ЗАО ПСО "Уренгойпромгражданстрой" Н.С. Максимов

(должность, фамилия, инициалы, подпись)

Представитель лица, осуществляющего строительство, по вопросам строительного контроля

Шеф-инженер ООО "ИФ ИнтерГазСервис" А.Ф. Мартынов

(должность, фамилия, инициалы, подпись)

АВТОРСКИЙ НАДЗОР СЛАД-ПРОЕКТ

Представитель лица, осуществляющего подготовку проектной документации

(должность, фамилия, инициалы, подпись) АПЕНКИН А.С.

Представитель лица, осуществляющего строительство, выполнившего работы, подлежащие освидетельствованию

Начальник участка ЗАО ПСО "УПГС" В.П. Хмара

(должность, фамилия, инициалы, подпись)

Представители иных лиц :

нет

(должность, фамилия, инициалы, подпись)

(должность, фамилия, инициалы, подпись)

(должность, фамилия, инициалы, подпись)

АКТ
освидетельствования скрытых работ

№ 89 " 18 " ноября 2008 г.

Представитель застройщика или заказчика: Инженер 1 категории группы ТН Воркутинской ЛПУМГ ООО "Газпром Трансгаз Ухта" М.В.Пашин

(должность,фамилия,инициалы,реквизиты документа о представительстве)

Представитель лица , осуществляющего строительство Зам. Технического директора ЗАО ПСО "Уренгойпромгражданстрой" Н.С. Максимов

(должность,фамилия,инициалы,реквизиты документа о представительстве)

Представитель лица , осуществляющего строительство , по вопросам строительного контроля Шеф-инженер ООО "ИФ ИнтерГазСервис" Е.Ш.Гарибзянов

(должность,фамилия,инициалы,реквизиты документа о представительстве)

Представитель лица , осуществляющего подготовку проектной документации нет

Представитель лица , осуществляющего строительство, выполнившего работы, подлежащие освидетельствованию Начальник участка ЗАО ПСО "Уренгойпромгражданстрой" В.П. Хмара

(должность,фамилия,инициалы,реквизиты документа о представительстве)

а также иные представители лиц , участвующих в освидетельствовании : нет

(наименование,должность,фамилия,инициалы,реквизиты документа о представительстве)

произвели осмотр работ, выполненных СУ - 2 ЗАО ПСО " Уренгойпромгражданстрой "

(наименование лица,осуществляющего строительство,выполнившего работы)

и составили настоящий акт о нижеследующем :

1. К освидетельствованию предъявлены следующие работы Укладка стеклонита на основание дорожной одежды трассы автодороги КС Воркутинская - КС Ярынская ПК 500+00 - ПК 580+00

(наименование скрытых работ)

2. Работы выполненны по проектной документации 4431.00.РП.ОЗ.АД.4-3.000.АД1.000 ОАО "ВНИПИгаздобыча" ГИП Дзюба , нач. отдела Колодий

(№,другие реквизиты чертежа,наименование проектной документации,сведения о лицах,осуществляющих подготовку раздела проектной документации)

3. При выполнении работ применены ССП Нефтегаз 30/30-2,5 паспорт № б/н партия 0108 от 23.10.2007

(наименование строительных материалов со ссылкой на сертификаты,другие документы,подтверждающие качество)

4. Предъявлены документы, подтверждающие соответствие работ предъявляемым к ним требованиям :

(исполнительные схемы и чертежи,результаты экспертиз,обследований,лабороторных и иных испытаний выполненных работ, проведенных в процессе строительного контроля)

5. Даты : начала работ "24" октября 2008 г.
окончания работ " 17 " ноября 2008 г.

6. Работы выполнены в соответствии с ВСН 26 - 90 П. 3.2.1

(указываются наименование,статьи,пункты технического регламента (норм и правил), иных нормативных правовых актов,разделы проектной документации)

Разрешается производство последующих работ по Устройство георешётки

(наименование работ, конструкций, участков сетей инженерно-технического обеспечения)

Дополнительные сведения

Акт составлен в 3 экземплярах.

Представитель застройщика или заказчика **Инженер 1 категории группы ТН Воркутинской ЛПУМГ**

ООО "Газпром Трансгаз Ухта" М.В.Пашин

(должность, фамилия, инициалы, подпись)

Представитель лица, осуществляющего строительство **Зам. Технического директора**

ЗАО ПСО "Уренгойпромгражданстрой" Н.С. Максимов

(должность, фамилия, инициалы, подпись)

Представитель лица, осуществляющего строительство, по вопросам строительного контроля

Шеф-инженер ООО "ИФ ИнтерГазСервис" Е.Ш.Гарибзянов

(должность, фамилия, инициалы, подпись)

Представитель лица, осуществляющего подготовку проектной документации

(должность, фамилия, инициалы, подпись)

Представитель лица, осуществляющего строительство, выполнившего работы, подлежащие освидетельствованию

Начальник участка ЗАО ПСО "УПГС" В.П. Хмара

(должность, фамилия, инициалы, подпись)

Представители иных лиц :

нет

(должность, фамилия, инициалы, подпись)

(должность, фамилия, инициалы, подпись)

(должность, фамилия, инициалы, подпись)

АКТ
освидетельствования скрытых работ

№ 98 " 24 " октября 2008 г.

Представитель застройщика или заказчика: Инженер 1 категории группы ТН Воркутинской ЛПУМГ
ООО "Газпром Трансгаз Ухта" И.Л. Солодовник
(должность,фамилия,инициалы,реквизиты документа о представительстве)

Представитель лица , осуществляющего строительство Зам. Технического директора
ЗАО ПСО "Уренгойпромгражданстрой" Н.С. Максимов
(должность,фамилия,инициалы,реквизиты документа о представительстве)

Представитель лица , осуществляющего строительство , по вопросам строительного контроля
Шеф-инженер ООО "ИФ ИнтерГазСервис" А.Ф. Мартынов
(должность,фамилия,инициалы,реквизиты документа о представительстве)

Представитель лица , осуществляющего подготовку проектной документации нет

Представитель лица , осуществляющего строительство, выполнившего работы, подлежащие освидетельствованию
Начальник участка ЗАО ПСО "Уренгойпромгражданстрой" В.П. Хмара
(должность,фамилия,инициалы,реквизиты документа о представительстве)

также иные представители лиц , участвующих в освидетельствовании : нет
(наименование,должность,фамилия,инициалы,реквизиты документа о представительстве)

произвели осмотр работ, выполненных СУ - 2 ЗАО ПСО " Уренгойпромгражданстрой "
(наименование лица,осуществляющего строительство,выполнившего работы)

составили настоящий акт о нижеследующем :

. К освидетельствованию предъявлены следующие работы Устройство георешетки по стеклониту с креплением ет.штырями и заполн. ячеек ПГС трассы а/д КС Воркутинская-КС Ярынская ПК 480+00 - ПК 500+00
(наименование скрытых работ)

Работы выполненны по проектной документации 4431.00.РП.ОЗ.АД.4-3.000.АД1.000 ОАО "ВНИПИгаздобыча"
ГИП Дзюба , нач. отдела Колодий
(№,другие реквизиты чертежа,наименование проектной документации,сведения о лицах,осуществляющих подготовку раздела проектной документации)

При выполнении работ применены Пасторт №170 георешетка полимерная "СТ"
(наименование строительных материалов со ссылкой на сертификаты,другие документы,подтверждающие качество)

Предъявлены документы, подтверждающие соответствие работ предъявляемым к ним требованиям :
нет
(исполнительные схемы и чертежи,результаты экспертиз,обследований,лабороторных и иных испытаний выполненных работ, проведенных в процессе строительного контроля)

Даты : начала работ " 15 " октября 2008 г.
окончания работ " 24 " октября 2008 г.

Работы выполнены в соответствии с ВСН 26 - 90 П. 3.2.1
(указываются наименование,статьи,пункты технического регламента (норм и правил), иных нормативных правовых актов,разделы проектной документации)

Разрешается производство последующих работ по Устройство защитного слоя по георешётке
(наименование работ, конструкций, участков сетей инженерно-технического обеспечения)

дополнительные сведения нет

Акт составлен в 3 экземплярах.

едставитель застройщика или заказчика **Инженер 1 категории группы ТН Воркутинской ЛПУМГ**

ООО "Газпром Трансгаз Ухта" И.Л. Солодовник

(должность, фамилия, инициалы, подпись)

ООО "ГАЗПРОМ ТРАНСГАЗ УХТА" Воркутинское ЛПУМГ Технадзор № 18 20 г.

едставитель лица, осуществляющего строительство **Зам. Технического директора**

ЗАО ПСО "Уренгойпромгражданстрой" Н.С. Максимов

(должность, фамилия, инициалы, подпись)

едставитель лица, осуществляющего строительство, по вопросам строительного контроля

Шеф-инженер ООО "ИФ ИнтерГазСервис" А.Ф. Мартынов

(должность, фамилия, инициалы, подпись)

АВТОРСКИЙ НАДЗОР СПАДПРОЕКТ АПЕНКИН А.С.

едставитель лица, осуществляющего подготовку проектной документации

нет

(должность, фамилия, инициалы, подпись)

едставитель лица, осуществляющего строительство, выполнившего работы, подлежащие освидетельствованию

Начальник участка ЗАО ПСО "УПГС" В.П. Хмара

(должность, фамилия, инициалы, подпись)

едставители иных лиц :

нет

(должность, фамилия, инициалы, подпись)

(должность, фамилия, инициалы, подпись)

(должность, фамилия, инициалы, подпись)

АКТ
освидетельствования скрытых работ

№ 102 " 02 " декабря 2008 г.

Представитель застройщика или заказчика Инженер 1 категории группы ТН Воркутинской ЛПУМГ ООО "Газпром Трансгаз Ухта" М.В. Пашин

(должность, фамилия, инициалы, реквизиты документа о представительстве)

Представитель лица, осуществляющего строительство Зам. Технического директора ЗАО ПСО "Уренгойпромгражданстрой" Н.С. Максимов

(должность, фамилия, инициалы, реквизиты документа о представительстве)

Представитель лица, осуществляющего строительство, по вопросам строительного контроля Шеф-инженер ООО "ИФ ИнтерГазСервис" Е.Ш. Гарибзянов

(должность, фамилия, инициалы, реквизиты документа о представительстве)

Представитель лица, осуществляющего подготовку проектной документации Зам. директора ООО „Спад-проект". Аленкин А.С.

Представитель лица, осуществляющего строительство, выполнившего работы, подлежащие освидетельствованию Начальник участка ЗАО ПСО "Уренгойпромгражданстрой" В.П. Хмара

(должность, фамилия, инициалы, реквизиты документа о представительстве)

а также иные представители лиц, участвующих в освидетельствовании: нет

(наименование, должность, фамилия, инициалы, реквизиты документа о представительстве)

произвели осмотр работ, выполненных СУ - 2 ЗАО ПСО " Уренгойпромгражданстрой "

(наименование лица, осуществляющего строительство, выполнившего работы)

и составили настоящий акт о нижеследующем:

1. К освидетельствованию предъявлены следующие работы Планировка откосов 1:4 на выемке ПК 423+14-ПК 425+57

(наименование скрытых работ)

2. Работы выполненны по проектной документации 4431.00.РП.ОЗ.АД.4-3.000.АД2.000 ОАО "ВНИПИгаздобыча" ГИП Дзюба, нач. отдела Колодий

(№, другие реквизиты чертежа, наименование проектной документации, сведения о лицах, осуществляющих подготовку раздела проектной документации)

3. При выполнении работ применены нет

(наименование строительных материалов со ссылкой на сертификаты, другие документы, подтверждающие качество)

4. Предъявлены документы, подтверждающие соответствие работ предъявляемым к ним требованиям: нет

(исполнительные схемы и чертежи, результаты экспертиз, обследований, лабороторных и иных испытаний выполненных работ, проведенных в процессе строительного контроля)

5. Даты: начала работ " 01 " ноября 2008 г.
   окончания работ " 12 " ноября 2008 г.

6. Работы выполнены в соответствии с ВСН 26 - 90 П. 3.2.1

(указываются наименование, статьи, пункты технического регламента (норм и правил), иных нормативных правовых актов, разделы проектной документации)

7. Разрешается производство последующих работ по Укладка дорнита

(наименование работ, конструкций, участков сетей инженерно-технического обеспечения)

Дополнительные сведения нет

Акт составлен в 3 экземплярах.

Представитель застройщика или заказчика **Инженер 1 категории группы ТН Воркутинской ЛПУМГ**

ООО "Газпром Трансгаз Ухта" М.В. Пашин

(должность, фамилия, инициалы, подпись)

ООО "ГАЗПРОМ ТРАНСГАЗ УХТА" Воркутинское ЛПУ МГ Технадзор № 12 "__" _____ 20__ г.

Представитель лица, осуществляющего строительство **Зам. Технического директора**

ЗАО ПСО "Уренгойпромгражданстрой" Н.С. Максимов

(должность, фамилия, инициалы, подпись)

Представитель лица, осуществляющего строительство, по вопросам строительного контроля

Шеф-инженер ООО "ИФ ИнтерГазСервис" Е.Ш. Гарибзянов

(должность, фамилия, инициалы, подпись)

Инжиниринговая фирма ИнтерГазСервис 16

Представитель лица, осуществляющего подготовку проектной документации

Зам. директора ООО „Спад-проект" Апенкин А.С.

(должность, фамилия, инициалы, подпись)

Представитель лица, осуществляющего строительство, выполнившего работы, подлежащие освидетельствованию

Начальник участка ЗАО ПСО "УПГС" В.П. Хмара

(должность, фамилия, инициалы, подпись)

Представители иных лиц :

нет

(должность, фамилия, инициалы, подпись)

(должность, фамилия, инициалы, подпись)

(должность, фамилия, инициалы, подпись)

АКТ
освидетельствования скрытых работ

№ 108 " 26 " ноября 2008 г.

Представитель застройщика или заказчика: Инженер 1 категории группы ТН Воркутинской ЛПУМГ ООО "Газпром Трансгаз Ухта" М.В. Пашин

(должность, фамилия, инициалы, реквизиты документа о представительстве)

Представитель лица, осуществляющего строительство Зам. Технического директора ЗАО ПСО "Уренгойпромгражданстрой". Н.С. Максимов

(должность, фамилия, инициалы, реквизиты документа о представительстве)

Представитель лица, осуществляющего строительство, по вопросам строительного контроля Шеф-инженер ООО "ИФ ИнтерГазСервис" Е.Ш. Гарибзянов

(должность, фамилия, инициалы, реквизиты документа о представительстве)

Представитель лица, осуществляющего подготовку проектной документации Зам. директора „ООО Слад-проект" Апенкин А.С.

Представитель лица, осуществляющего строительство, выполнившего работы, подлежащие освидетельствованию Начальник участка ЗАО ПСО "Уренгойпромгражданстрой" В.П. Хмара

(должность, фамилия, инициалы, реквизиты документа о представительстве)

и также иные представители лиц, участвующих в освидетельствовании: нет

(наименование, должность, фамилия, инициалы, реквизиты документа о представительстве)

произвели осмотр работ, выполненных СУ - 2 ЗАО ПСО " Уренгойпромгражданстрой "

(наименование лица, осуществляющего строительство, выполнившего работы)

и составили настоящий акт о нижеследующем:

. К освидетельствованию предъявлены следующие работы Устройство защтного слоя по георешетке h=10 см рассы автодороги КС Воркутинская - КС Ярынская ПК580+00 - ПК 602+00

(наименование скрытых работ)

. Работы выполненны по проектной документации 4431.00.РП.ОЗ.АД.4-3.000.АД1.000 ОАО "ВНИПИгаздобыча" ГИП Дзюба, нач. отдела Колодий

(№, другие реквизиты чертежа, наименование проектной документации, сведения о лицах, осуществляющих подготовку раздела проектной документации)

3. При выполнении работ применены грунт ПГС карьер №12 паспорт №73 от 15.04.2008г.

ленование строительных материалов со ссылкой на сертификаты, другие документы, подтверждающие качество)

4. Предъявлены документы, подтверждающие соответствие работ предъявляемым к ним требованиям: исполнительная схема

(исполнительные схемы и чертежи, результаты экспертиз, обследований, лабороторных и иных испытаний выполненных работ, проведенных в процессе строительного контроля)

5. Даты: начала работ " 17 " ноября 2008 г.
окончания работ " 24 " ноября 2008 г.

6. Работы выполнены в соответствии с ВСН 26 - 90 П. 3.2.1

(указываются наименование, статьи, пункты технического регламента (норм и правил), иных нормативных правовых актов, разделы проектной документации)

. Разрешается производство последующих работ по Укладка плит ПДН

(наименование работ, конструкций, участков сетей инженерно-технического обеспечения)

Дополнительные сведения нет

Акт составлен в 3 экземплярах.

ıставитель застройщика или заказчика **Инженер 1 категории группы ТН Воркутинской ЛПУМГ**

ООО "Газпром Трансгаз Ухта" М.В. Пашин

(должность, фамилия, инициалы, подпись)

ıставитель лица, осуществляющего строительство **Зам. Технического директора**

ЗАО ПСО "Уренгойпромгражданстрой" Н.С. Максимов

(должность, фамилия, инициалы, подпись)

дставитель лица, осуществляющего строительство, по вопросам строительного контроля

Шеф-инженер ООО "ИФ ИнтерГазСервис" Е.Ш. Гарибзянов

(должность, фамилия, инициалы, подпись)

дставитель лица, осуществляющего подготовку проектной документации

Зам директора „ООО Слад-проект" Апенкин А.С.

(должность, фамилия, инициалы, подпись)

дставитель лица, осуществляющего строительство, выполнившего работы, подлежащие освидетельствованию

Начальник участка ЗАО ПСО "УПГС" В.П. Хмара

(должность, фамилия, инициалы, подпись)

дставители иных лиц :

нет

(должность, фамилия, инициалы, подпись)

(должность, фамилия, инициалы, подпись)

(должность, фамилия, инициалы, подпись)

10.10.08 г.

Гр.рп.394,Н=172,08 г.

ПК 320 - ПК 330
Дор[illegible]ная одежда , 1-ый этап строительства[illegible])

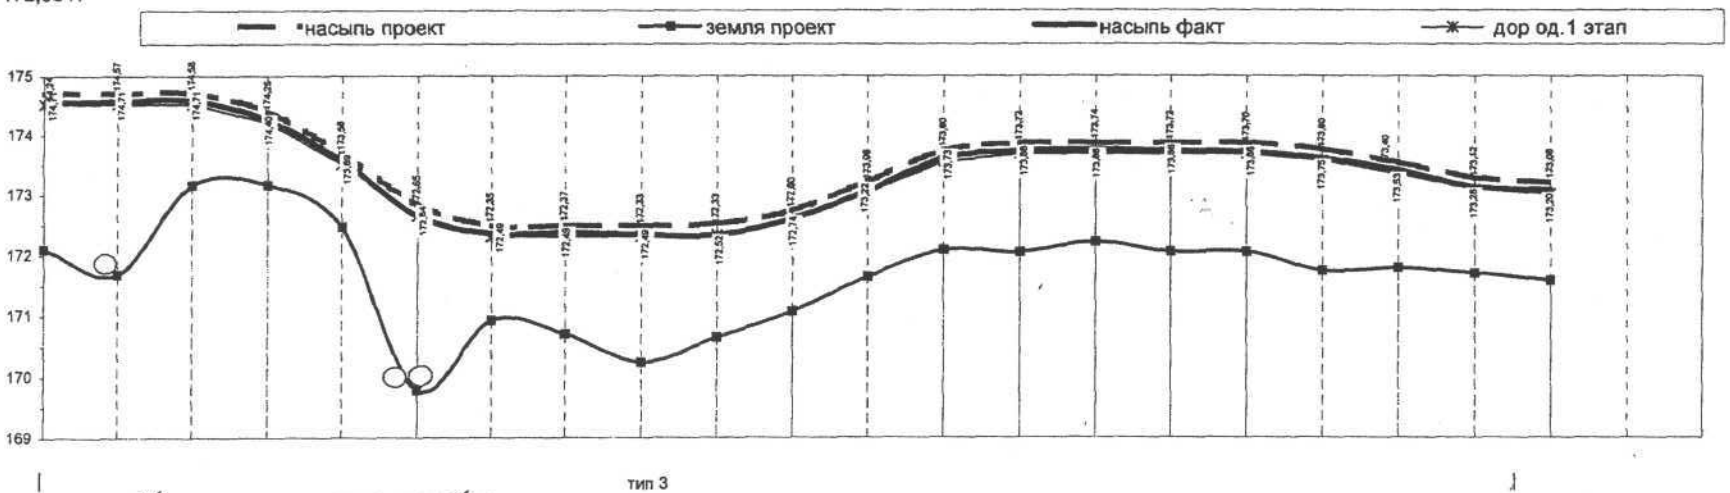

	ПК	320	320+50	321	321+50	322	322+50	323	323+50	324	324+50	325	325+50	326	326+50	327	327+50	328	328+50	329	329+50	330		
Проект. данные	Отметка по оси а/д	174,71	174,71	174,71	174,40	173,69	172,84	172,49	172,49	172,49	172,52	172,74	173,22	173,73	173,86	173,86	173,86	173,86	173,75	173,53	173,28	173,20		
	Отметка земли	172,10	171,68	173,15	173,16	172,46	169,78	170,92	170,70	170,23	170,64	171,07	171,64	172,08	172,04	172,21	172,05	172,05	171,74	171,78	171,69	171,57		
	Высота насыпи	2,61	3,03	1,56	1,24	1,23	3,06	1,57	1,79	2,26	1,88	1,67	1,58	1,65	1,82	1,65	1,81	1,81	2,01	1,75	1,59	1,63		
	Отметка дор.од.1 этап	174,52	174,52	174,52	174,21	173,50	172,65	172,30	172,30	172,30	172,33	172,55	173,03	173,54	173,67	173,67	173,67	173,67	173,56	173,34	173,09	173,01		
	В верх.	10,00	10,00	10,00	10,00	10,00	10,00	10,00	10,00	10,00	10,00	10,00	10,00	10,00	10,00	10,00	10,00	10,00	10,00	10,00	10,00	10,00		
	В низ.	25,66	28,18	19,36	17,44	17,38	28,36	19,42	20,74	23,56	21,28	20,02	19,48	19,90	20,92	19,90	20,86	20,86	22,06	20,50	19,54	19,78		
	S сечения, м^2	46,54	57,84	22,90	17,01	16,84	58,69	23,09	27,51	37,92	29,40	25,07	23,29	24,67	28,14	24,67	27,93	27,93	32,22	26,69	23,48	24,27		
	V грунта		**2609**	**2019**	**998**	**846**	**1888**	**2045**	**1265**	**1636**	**1683**	**1362**	**1209**	**1199**	**1320**	**1320**	**1315**	**1396**	**1504**	**1473**	**1254**	**1194**	**29535**	
Факт. данные	Отметка дор.од.1 этап	174,55	174,57	174,58	174,25	173,56	172,65	172,35	172,37	172,33	172,33	172,60	173,06	173,60	173,72	173,74	173,72	173,70	173,60	173,40	173,12	173,08		
	Отметка земли	172,10	171,68	173,15	173,16	172,46	169,78	170,92	170,70	170,23	170,64	171,07	171,64	172,08	172,04	172,21	172,05	172,05	171,74	171,78	171,69	171,57		
	Высота насыпи	2,45	2,89	1,43	1,09	1,10	2,87	1,43	1,67	2,10	1,69	1,53	1,42	1,52	1,68	1,53	1,67	1,65	1,86	1,62	1,43	1,51		
	В верх.	10,00	10,00	10,00	10,00	10,00	10,00	10,00	10,00	10,00	10,00	10,00	10,00	10,00	10,00	10,00	10,00	10,00	10,00	10,00	10,00	10,00		
	В низ.	25,66	28,18	19,36	17,44	17,38	28,36	19,42	20,74	23,56	21,28	20,02	19,48	19,90	20,92	19,90	20,86	20,86	22,06	20,50	19,54	19,78		
	S сечения, м^2	43,68	55,17	20,99	14,95	15,06	55,05	21,04	25,67	35,24	26,43	22,97	20,93	22,72	25,97	22,87	25,77	25,46	29,82	24,71	21,12	22,48		
	V грунта		**2471**	**1904**	**899**	**750**	**1753**	**1902**	**1168**	**1523**	**1542**	**1235**	**1097**	**1091**	**1217**	**1221**	**1216**	**1281**	**1382**	**1363**	**1146**	**1090**	**27251**	

Vпгс дорожной одежды= (10+12,54)/2*0,3 = 3 381 м3

						4431.00.РП.03.АД4 - 3.00.АД2.000
Изм	Кол.уч	Лист	№док	Подпись	Дата	Система магистральных газопроводов
Выполнил						Автомобильная дорога КС Воркутинская КС Ярынская — стадия: РП; лист: 17; листо
Маркшейдер		Гранкин И.Г.				
Зам.тех.дир.		Максимов Н.С.				
Нач.участка		Хмара В.П.				Продольный профиль ПК 320-ПК 330 — ООО "Стройгазконсалтинг" Уренгойавтодо
Проверил		Шилов А.[illegible]				
Маркшейдер		Веремей В.В.				

36

Продольный профиль автодороги КС Воркутинская - Нагарацкая
ПК 380 - ПК 390

10.09.08 г. Гр.рп.393 , Н=166,03

дорожная одежда 1 стадия (от пк 384)

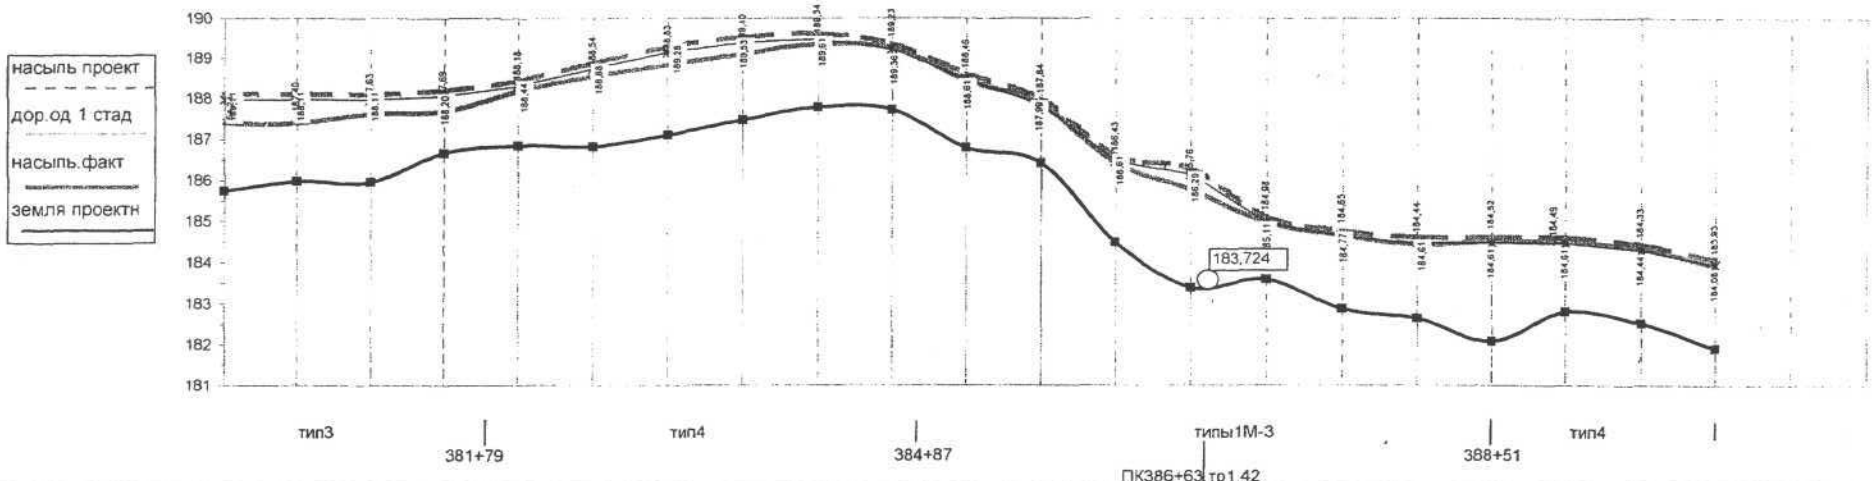

	ПК	380	380+50	381	381+50	382	382+50	383	383+50	384	384+50	385	385+50	386	386+50	387	387+50	388	388+50	389	389+50	390		
Проект. данные	Отметка по оси а/д	188,11	188,11	188,11	188,20	188,44	188,88	189,28	189,53	189,61	189,36	188,61	187,99	186,61	186,29	185,11	184,77	184,61	184,61	184,61	184,44	184,08		
	Отметка земли	185,74	185,97	185,96	186,66	186,85	186,83	187,11	187,48	187,78	187,72	186,80	186,42	184,49	183,40	183,59	182,87	182,64	182,08	182,81	182,52	181,91		
	Высота насыпи	2,37	2,14	2,15	1,54	1,59	2,05	2,17	2,05	1,83	1,64	1,81	1,57	2,12	2,89	1,52	1,90	1,97	2,53	1,80	1,92	2,17		
	дор.од.1 стад.верх	187,97	187,97	187,97	188,06	188,30	188,74	189,14	189,39	189,47	**189,22**	**188,47**	**187,85**	**186,47**	**186,15**	**184,97**	**184,63**	**184,47**	**184,47**	**184,47**	**184,30**	**183,94**		
	В верх.	10,00	10,00	10,00	10,00	10,00	10,00	10,00	10,00	10,00	10,00	10,00	10,00	10,00	10,00	10,00	10,00	10,00	10,00	10,00	10,00	10,00		
	В низ.	24,22	22,84	22,90	19,24	19,54	22,30	23,02	22,30	20,98	19,84	20,86	19,42	22,72	27,34	19,12	21,40	21,82	25,18	20,80	21,52	23,02		
	S сечения, $м^2$	40,55	35,14	35,37	22,51	23,48	33,11	35,83	33,11	28,35	24,47	27,93	23,09	34,68	53,96	22,13	29,83	31,34	44,50	27,72	30,26	35,83		
	V грунта		**1892**	**1763**	**1447**	**1150**	**1415**	**1723**	**1723**	**1536**	**1320**	**1310**	**1276**	**1444**	**2216**	**1902**	**1299**	**1529**	**1896**	**1806**	**1449**	**1652**	**31750**	
Факт. данные	Отметка по оси а/д	187,40	187,40	187,63	187,69	188,18	188,54	188,83	189,10	189,34	189,23	188,46	187,84	186,43	185,76	184,98	184,65	184,44	184,52	184,49	184,33	183,93		
	Отметка земли	185,74	185,97	185,96	186,66	186,85	186,83	187,11	187,48	187,78	187,72	186,80	186,42	184,49	183,40	183,59	182,87	182,64	182,08	182,81	182,52	181,91		
	Высота насыпи	1,66	1,43	1,67	1,03	1,33	1,71	1,72	1,62	1,56	1,51	1,66	1,42	1,94	2,36	1,39	1,78	1,80	2,44	1,68	1,81	2,02		
	В верх.	14,26	14,26	12,88	13,06	11,56	12,04	12,70	12,58	11,62	10,78	10,90	10,90	11,08	13,18	10,78	10,72	11,02	10,54	10,72	10,66	10,90		
	В низ.	24,22	22,84	22,90	19,24	19,54	22,30	23,02	22,30	20,98	19,84	20,86	19,42	22,72	27,34	19,12	21,40	21,82	25,18	20,80	21,52	23,02		
	S сечения, $м^2$	31,94	26,53	29,88	16,63	20,68	29,36	30,72	28,25	25,43	23,12	26,36	21,53	32,79	47,81	20,78	28,59	29,56	43,58	26,48	29,12	34,26		
	V грунта		**1462**	**1410**	**1163**	**933**	**1251**	**1502**	**1474**	**1342**	**1214**	**1237**	**1197**	**1358**	**2015**	**1715**	**1234**	**1454**	**1828**	**1751**	**1390**	**1585**	**28514**	

V по исполнительной 28514 м3
V по исполнительной июль 25040 м3
V сентябрь 3474 м3
Kуплотнения = 1,1 3821,7 м3

ООО "ГАЗПРОМ ТРАНСГАЗ УХТА"
Воркутинское ЛПУ МГ
Технадзор
№ 1 20

Изм	Кол.уч	Лист	№док	Подпись	Дата
Выполнил					
Геодезист		Баров С.В			
Зам.тех.дир ПСО		Максимов Н.С.			
Нач.участка		Казанцев В.В			
проверил		Шилов			

4431.00.РП.03.АД4 - 3.00.АД2.00

Система магистральных газопровод

Автомобильная дорога КС Воркутинская КС Ярынская

стадия	лист	лист
ИД	1	

Продольный профиль ПК 380-ПК 390

ООО "Стройгазкон ЗАО ПСО "УГП

37

Продол[illegible]й профиль автодороги КС Воркутинская - КС [illegible]арацкая
ПК 430 - ПК 440

16.07.08 г.

Вр.рп.31230 , Н=189,34

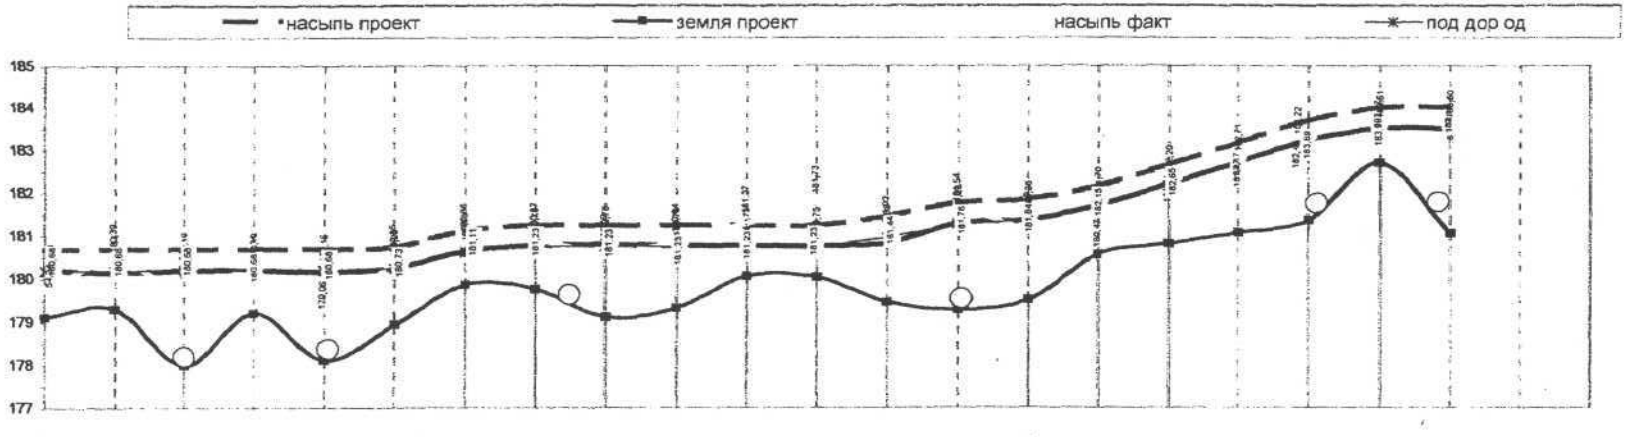

	ПК	430	430+50	431	431+50	432	432+50	433	433+50	434	434+50	435	435+50	436	436+50	437	437+50	438	438+50	439	439+50	440	
Проект. данные	Отметка по оси а/д	180,68	180,68	180,68	180,68	180,68	180,73	181,11	181,23	181,23	181,23	181,23	181,23	181,44	181,76	181,84	182,15	182,65	183,17	183,69	183,99	184,00	
	Отметка земли	179,10	179,29	177,98	179,20	178,10	178,93	179,85	179,75	179,10	179,31	180,05	180,02	179,45	179,27	179,50	180,55	180,80	181,05	181,35	182,69	181,03	
	Высота насыпи	1,58	1,39	2,70	1,48	2,58	1,80	1,26	1,48	2,13	1,92	1,18	1,21	1,99	2,49	2,34	1,60	1,85	2,12	2,34	1,30	2,97	
	Отметка под дор.од.	180,18	180,18	180,18	180,18	180,18	180,23	180,61	180,73	180,73	180,73	180,73	180,73	180,94	181,26	181,34	181,65	182,15	182,67	183,19	183,49	183,50	
	В верх.	10,00	10,00	10,00	10,00	10,00	10,00	10,00	10,00	10,00	10,00	10,00	10,00	10,00	10,00	10,00	10,00	10,00	10,00	10,00	10,00	10,00	
	В низ.	19,48	18,34	26,20	18,88	25,48	20,80	17,56	18,88	22,78	21,52	17,08	17,26	21,94	24,94	24,04	19,60	21,10	22,72	24,04	17,80	27,82	
	S сечения, м^2	23,29	19,70	48,87	21,37	45,77	27,72	17,36	21,37	34,91	30,26	15,98	16,49	31,78	43,50	39,83	23,68	28,77	34,68	39,83	18,07	56,16	
	V грунта		**1075**	**1714**	**1756**	**1679**	**1837**	**1127**	**968**	**1407**	**1629**	**1156**	**812**	**1207**	**1882**	**2083**	**1588**	**1311**	**1586**	**1863**	**1447**	**1856**	**29983**
Факт. данные	Отметка по оси а/д	180,20	180,14	180,19	180,19	180,15	180,25	180,63	180,75	180,78	180,75	180,75	180,75	180,82	181,28	181,36	181,70	182,20	182,71	183,22	183,51	183,50	
	Отметка земли	179,10	179,29	177,98	179,20	178,10	178,93	179,85	179,75	179,10	179,31	180,05	180,02	179,45	179,27	179,50	180,55	180,80	181,05	181,35	182,69	181,03	
	Высота насыпи	1,10	0,85	2,21	0,99	2,05	1,32	0,78	1,00	1,68	1,44	0,70	0,73	1,37	2,01	1,86	1,15	1,40	1,66	1,87	0,82	2,47	
	В верх.	12,88	13,24	12,94	12,94	13,18	12,88	12,88	12,88	12,70	12,88	12,88	12,88	13,72	12,88	12,88	12,70	12,70	12,76	12,82	12,88	13,00	
	В низ.	19,48	18,34	26,20	18,88	25,48	20,80	17,56	18,88	22,78	21,52	17,08	17,26	21,94	24,94	24,04	19,60	21,10	22,72	24,04	17,80	27,82	
	S сечения, м^2	17,80	13,42	43,25	15,75	39,63	22,23	11,87	15,88	29,80	24,77	10,49	11,00	24,43	38,01	34,34	18,57	23,66	29,45	34,46	12,58	50,41	
	V грунта		**780**	**1417**	**1475**	**1384**	**1546**	**853**	**694**	**1142**	**1364**	**881**	**537**	**886**	**1561**	**1809**	**1323**	**1056**	**1328**	**1598**	**1176**	**1575**	**24384**

V по исполнительной	24384 м3
V обжатие мохорастительного слоя	4157 м3
V осадка	3509 м3
Итого	32050 м3
К уплотнения= 1,1 ; V=	35255,5 м3
Забрано в июне	24204 м3
Итого июль	11051 м3

Изм	Кол.уч	Лист	№док	Подпись	Дата
Выполнил					
Маркшейдер		Гранкин И.Г.			
Зам.тех.дир ПС		Максимов Н.С.			
Нач.участка		Хмара В.П.			
Проверил		Спирин С.А.			
Вед.геодезист		Веремей В.В.			

Система магистральных газопроводов
Бованенково - Ухта

Автомобильная дорога
КС Воркутинская

стадия	лист	листов
РП	19	

Продольный профиль
ПК430-ПК440

ООО "Стройгазконсалтинг"
ЗАО ПСО "УПГС"

ООО "ГАЗПРОМТРАНСГАЗ УХТА"
Служба капитального строительства
Технадзор строительных работ
№ 30 "____" _____ 200__ г.

38

Продоль[illegible] профиль автодороги КС Воркутинская - [illegible]агарацкая
ПК 440 - ПК 450
дорожная одежда 1 стадия

10.09.2008

Гр.рп 390 Н=188,17

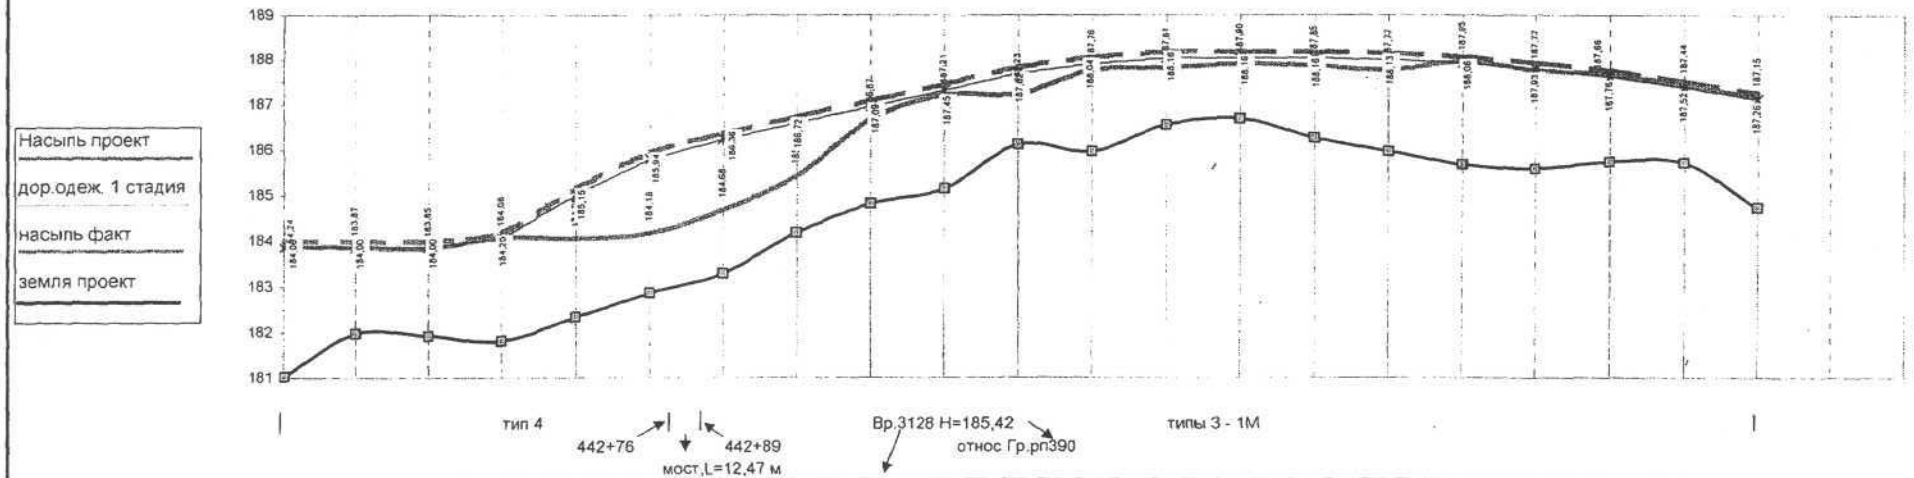

	ПК	440	440+50	441	441+50	442	442+50	443	443+50	444	444+50	445	445+50	446	446+50	447	447+50	448	448+50	449	449+50	450		
Проект. данные	Отметка по оси а/д	184,00	184,00	184,00	184,20	185,15	185,94	186,36	186,72	187,09	187,45	187,82	188,04	188,16	188,16	188,16	188,13	188,06	187,93	187,76	187,52	187,26		
	Отметка земли	181,03	181,98	181,92	181,82	182,34	182,87	183,29	184,17	184,81	185,14	186,12	185,96	186,55	186,69	186,26	185,96	185,67	185,58	185,74	185,71	184,73		
	Высота насыпи	2,97	2,02	2,08	2,38	2,81	3,07	3,07	2,55	2,28	2,31	1,70	2,08	1,61	1,47	1,90	2,17	2,39	2,35	2,02	1,81	2,53		
	Н дор.од 1 стад	183,86	183,86	183,86	184,06	185,01	185,80	186,22	186,58	186,95	187,31	187,68	187,90	188,02	188,02	188,02	187,99	187,92	187,79	187,62	187,38	187,12		
	В верх.	10,00	10,00	10,00	10,00	10,00	10,00	10,00	10,00	10,00	10,00	10,00	10,00	10,00	10,00	10,00	10,00	10,00	10,00	10,00	10,00	10,00		
	В низ.	27,82	22,12	22,48	24,28	26,86	28,42	28,42	25,30	23,68	23,86	20,20	22,48	19,66	18,82	21,40	23,02	24,34	24,10	22,12	20,86	25,18		
	S сечения, м^2	56,16	32,44	33,78	40,79	51,79	58,97	58,97	45,01	38,40	39,11	25,67	33,78	23,88	21,18	29,83	35,83	41,04	40,07	32,44	27,93	44,50		
	V грунта		**2215**	**1656**	**1864**	**2315**	**2769**	**2949**	**2600**	**2085**	**1938**	**1619**	**1486**	**1441**	**1126**	**1275**	**1641**	**1922**	**2028**	**1813**	**1509**	**1811**	**38062**	
Факт. данные	Отметка по оси а/д	183,88	183,87	183,85	184,08	184,05	184,18	184,68	185,42	186,67	187,21	187,23	187,76	187,81	187,90	187,85	187,77	187,95	187,77	187,66	187,44	187,15		
	Отметка земли	181,03	181,98	181,92	181,82	182,34	182,87	183,29	184,17	184,81	185,14	186,12	185,96	186,55	186,69	186,26	185,96	185,67	185,58	185,74	185,71	184,73		
	Высота насыпи	2,85	1,89	1,93	2,26	1,71	1,31	1,39	1,25	1,86	2,07	1,11	1,80	1,26	1,21	1,59	1,81	2,28	2,19	1,92	1,73	2,42		
	В верх.	10,72	10,78	10,90	10,72	16,60	20,56	20,08	17,80	12,52	11,44	13,54	11,68	12,10	11,56	11,86	12,16	10,66	10,96	10,60	10,48	10,66		
	В низ.	27,82	22,12	22,48	24,28	26,86	28,42	28,42	25,30	23,68	23,86	20,20	22,48	19,66	18,82	21,40	23,02	24,34	24,10	22,12	20,86	25,18		
	S сечения, м^2	54,92	31,09	32,21	39,55	37,16	32,08	33,71	26,94	33,67	36,54	18,73	30,74	20,01	18,38	26,44	31,84	39,90	38,39	31,41	27,11	43,37		
	V грунта		**2150**	**1583**	**1794**	**1918**	**1731**	**1645**	**1516**	**1515**	**1755**	**1382**	**1237**	**1269**	**960**	**1121**	**1457**	**1793**	**1957**	**1745**	**1463**	**1762**	**31752**	

V по исполнительной 31752 м3
V по исполнительной июль 24158 м3
V сентябрь 7594 м3
К уплотнения = 1,1 8352,9 м3

ООО "ГАЗПРОМ ТРАНСГАЗ УХТА"
Воркутинское ЛПУМГ
Технадзор
№ 1 20 г.

Изм	Кол.уч	Лист	№док	Подпись	Дата
Выполнил					
Геодезист		Баров С.В			
Зам.тех.дир ПСО		Максимов Н.С.			
проверил		Спирчик Л.Н			

4431.00.РП.03.АД4 - 3.00.АД2.00(

Система магистральных газопроводов Бованенково - Ухта

Автомобильная дорога КС Воркутинская КС Ярынская

профиль ПК 440 - ПК 450

стадия	лист
РП	19

ЗАО ПСО "УПГ

39

ПК 470+00 - 480+00

рожная одежда , 1-ый этап строительства

12.10.08 г.
Гр.рп 390. Н=188,17

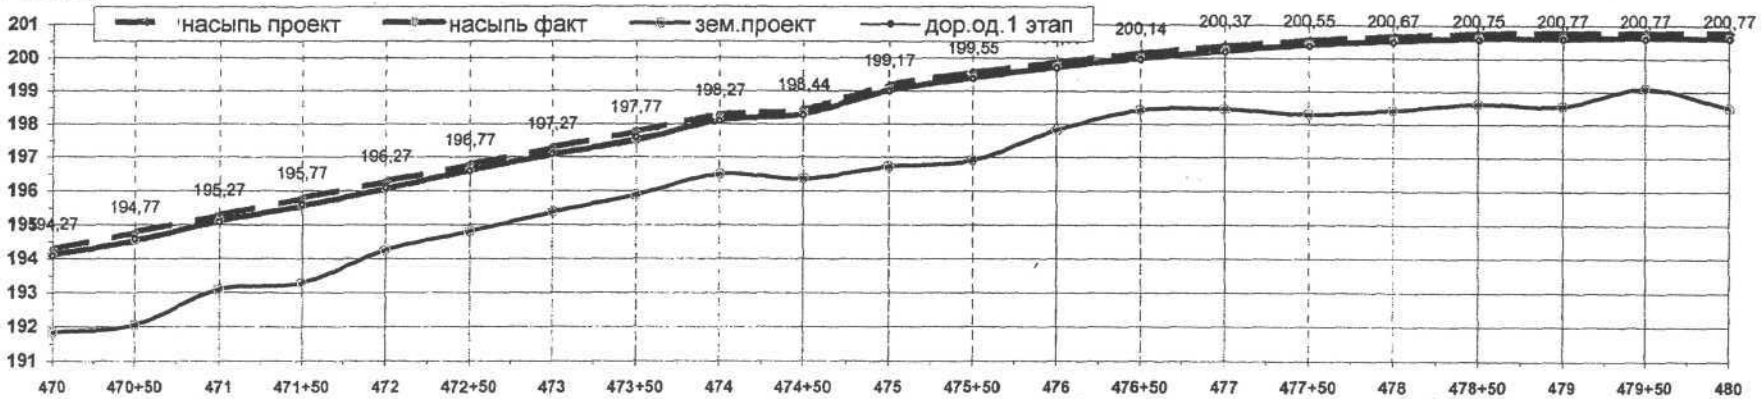

тип 4

	Развернутый план трассы																						
Проект. данные	ПК	470	470+50	471	471+50	472	472+50	473	473+50	474	474+50	475	475+50	476	476+50	477	477+50	478	478+50	479	479+50	480
	Отметка по оси а/д	194,27	194,77	195,27	195,77	196,27	196,77	197,27	197,77	198,27	198,44	199,17	199,55	199,87	200,14	200,37	200,55	200,67	200,75	200,77	200,77	200,77
	Отметка земли	191,83	192,05	193,08	193,28	194,25	194,80	195,37	195,88	196,49	196,36	196,72	196,91	197,81	198,42	198,46	198,30	198,42	198,62	198,56	199,09	198,50
	Отм. дор.од.1 этап	194,08	194,58	195,08	195,58	196,08	196,58	197,08	197,58	198,08	198,25	198,98	199,36	199,68	199,95	200,18	200,36	200,48	200,56	200,58	200,58	200,58
	Высота насыпи	**2,44**	**2,72**	**2,19**	**2,49**	**2,02**	**1,97**	**1,90**	**1,89**	**1,78**	**2,08**	**2,45**	**2,64**	**2,06**	**1,72**	**1,91**	**2,25**	**2,25**	**2,13**	**2,21**	**1,68**	**2,27**
	В верх.	10,00	10,00	10,00	10,00	10,00	10,00	10,00	10,00	10,00	10,00	10,00	10,00	10,00	10,00	10,00	10,00	10,00	10,00	10,00	10,00	10,00
	В низ.	24,64	26,32	23,14	24,94	22,12	21,82	21,40	21,34	20,68	22,48	24,70	25,84	22,36	20,32	21,46	23,50	23,50	22,78	23,26	20,08	23,62
	S сечения, $м^2$	42,26	49,40	36,29	43,50	32,44	31,34	29,83	29,62	27,31	33,78	42,51	47,31	33,33	26,08	30,04	37,69	37,69	34,91	36,75	25,27	38,16
Факт. данные	Отметка дор.од.1 этап	194,11	194,52	195,10	195,55	196,06	196,60	197,08	197,50	198,11	198,31	199,01	199,40	199,72	200,00	200,21	200,42	200,53	200,62	200,60	200,63	200,60
	Отметка земли	191,83	192,05	193,08	193,28	194,25	194,80	195,37	195,88	196,49	196,36	196,72	196,91	197,81	198,42	198,46	198,30	198,42	198,62	198,56	199,09	198,50
	Высота насыпи	**2,28**	**2,47**	**2,02**	**2,27**	**1,81**	**1,80**	**1,71**	**1,62**	**1,62**	**1,95**	**2,29**	**2,49**	**1,91**	**1,58**	**1,75**	**2,12**	**2,11**	**2,00**	**2,04**	**1,54**	**2,10**
	В верх.	10,00	10,00	10,00	10,00	10,00	10,00	10,00	10,00	10,00	10,00	10,00	10,00	10,00	10,00	10,00	10,00	10,00	10,00	10,00	10,00	10,00
	В низ.	24,64	26,32	23,14	24,94	22,12	21,82	21,40	21,34	20,68	22,48	24,70	25,84	22,36	20,32	21,46	23,50	23,50	22,78	23,26	20,08	23,62
	S сечения, $м^2$	39,49	44,86	33,47	39,66	29,07	28,64	26,85	25,39	24,85	31,67	39,73	44,62	30,90	23,95	27,53	35,51	35,34	32,78	33,93	23,16	35,30
	V грунта		**2109**	**1958**	**1828**	**1718**	**1443**	**1387**	**1306**	**1256**	**1413**	**1785**	**2109**	**1888**	**1371**	**1287**	**1576**	**1771**	**1703**	**1668**	**1427**	**1462**

Vпгс дорожной одежды = (10+12,54)/2*0,3*1000 = 3 381 м3

						4431.00.РП.03.АД4 - 3.000.АД2.000
Изм	Кол.уч	Лист	№док	Подпись	Дата	Система магистральных газопроводов Бованенково - Ухта
Выполнил						Автомобильная дорога КС Воркутинская КС Ярынская — стадия: ИД; лист: 1
Геодезист		Гранкин И.Г.				
Зам.тех.дирПСО		Максимов Н.С				
Нач.участка		Хмара В.П.				
Проверил		Белесов				Продольный профиль ПК470-ПК 480 — ООО "Стройгазконс " Уренгойавтод
Маркшейдер						

40

Продольный профиль автодороги к КС Воркутинская - КС Гагарацкая
ПК 510+00 - 520+00
Дорожная одежда , 1-ый этап строительства

10.11.08 г.
ГР.рп 389. Н=205.84

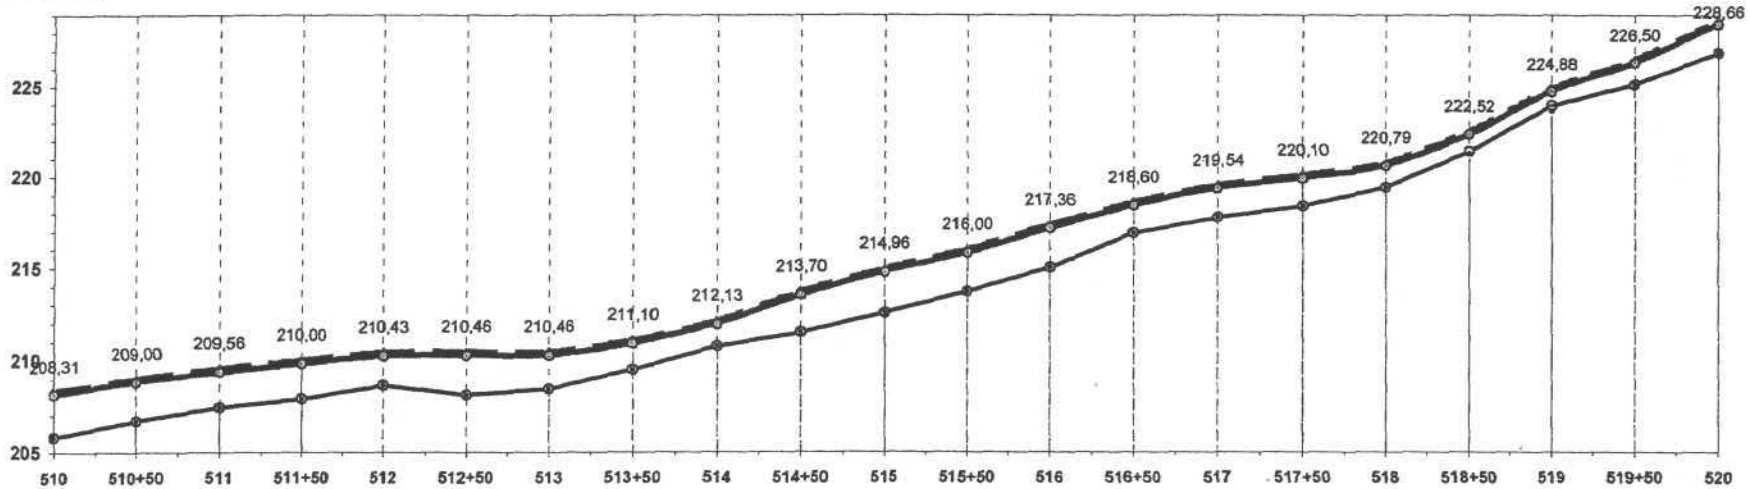

тип 3 | тип 4 | тип 3 | 10 | тип 3

512+36 | 515+61 | 518+48 | 519+31

	Разверн утый план трассы																						
Проект. данные	ПК	510	510+50	511	511+50	512	512+50	513	513+50	514	514+50	515	515+50	516	516+50	517	517+50	518	518+50	519	519+50	520	
	Отметка по оси а/д	208,31	209,00	209,56	210,00	210,43	210,46	210,46	211,10	212,13	213,70	214,96	216,00	217,36	218,60	219,54	220,10	220,79	222,52	224,88	226,50	228,66	
	Отметка земли	205,80	206,70	207,44	207,90	208,64	208,10	208,44	209,50	210,76	211,50	212,55	213,70	215,02	216,90	217,77	218,40	219,42	221,27	223,63	225,10	226,89	
	Отм. под дор.одеж.	208,12	208,81	209,37	209,81	210,24	210,27	210,27	210,91	211,94	213,51	214,77	215,81	217,17	218,41	219,35	219,91	220,60	222,33	224,69	226,31	228,47	
	Высота насыпи	**2,51**	**2,30**	**2,12**	**2,10**	**1,79**	**2,36**	**2,02**	**1,60**	**1,37**	**2,20**	**2,41**	**2,30**	**2,34**	**1,70**	**1,77**	**1,70**	**1,37**	**1,25**	**1,25**	**1,40**	**1,77**	
	В верх.	10,00	10,00	10,00	10,00	10,00	10,00	10,00	10,00	10,00	10,00	10,00	10,00	10,00	10,00	10,00	10,00	10,00	10,00	10,00	10,00	10,00	
	В низ.	25,06	23,80	22,72	22,60	20,74	24,16	22,12	19,60	18,22	23,20	24,46	23,80	24,04	20,20	20,62	20,20	18,22	17,50	17,50	18,40	20,62	
	S сечения, м^2	44,00	38,87	34,68	34,23	27,51	40,31	32,44	23,68	19,33	36,52	41,52	38,87	39,83	25,67	27,10	25,67	19,33	17,19	17,19	19,88	27,10	
Факт. данные	Отметка по оси а/д	208,15	208,87	209,37	209,85	210,27	210,31	210,32	210,95	212,00	213,54	214,82	215,85	217,18	218,44	219,41	219,95	220,66	222,37	224,75	226,35	228,54	
	Отметка земли	205,80	206,70	207,44	207,90	208,64	208,10	208,44	209,50	210,76	211,50	212,55	213,70	215,02	216,90	217,77	218,40	219,42	221,40	223,92	225,10	226,89	
	Высота насыпи	**2,35**	**2,17**	**1,93**	**1,95**	**1,63**	**2,21**	**1,88**	**1,45**	**1,24**	**2,04**	**2,27**	**2,15**	**2,16**	**1,54**	**1,64**	**1,55**	**1,24**	**0,97**	**0,83**	**1,25**	**1,65**	
	В верх.	13,00	13,00	13,00	13,00	13,00	13,00	13,00	13,00	13,00	13,00	13,00	13,00	13,00	13,00	13,00	13,00	13,00	13,00	13,00	13,00	13,00	
	В низ.	25,06	23,80	22,72	22,60	20,74	24,16	22,12	19,60	18,22	23,20	24,46	23,80	24,04	20,20	20,62	20,20	18,22	17,50	17,50	18,40	20,62	
	S сечения, м^2	44,72	39,93	34,47	34,71	27,50	41,06	33,01	23,63	19,36	36,92	42,52	39,56	40,00	25,56	27,57	25,73	19,36	14,79	12,66	19,63	27,74	
	V грунта		**2116**	**1860**	**1729**	**1555**	**1714**	**1852**	**1416**	**1075**	**1407**	**1986**	**2052**	**1989**	**1639**	**1328**	**1332**	**1127**	**854**	**686**	**807**	**1184**	2

Vпгс дорожной одежды = (10+12,54)/2*0,3*1000 = 3 381 м3

						4431.00.РП.03.АД4 - 3.000.АД2.000
Изм	Кол.уч	Лист	№док	Подпись	Дата	Система магистральных газопроводов Бованенково - Ухта
Выполнил						Автомобильная дорога КС Воркутинская КС Ярынская — стадия: ИД; лист: 1
Геодезист		Гранкин И. Г.				
Зам.тех.дирПСО		Максимов Н.С				
Нач.участка		Хмара В.П.				Продольный профиль ПК510-ПК 520
Проверил						ООО "Стройгазконса" Уренгойавтод
Маркшейдер						

Продольный профиль автодороги к КС Воркутинская - КС Гагарацкая
ПК 560+00 - 570+00
Дорожная одежда , 1-ый этап строительства

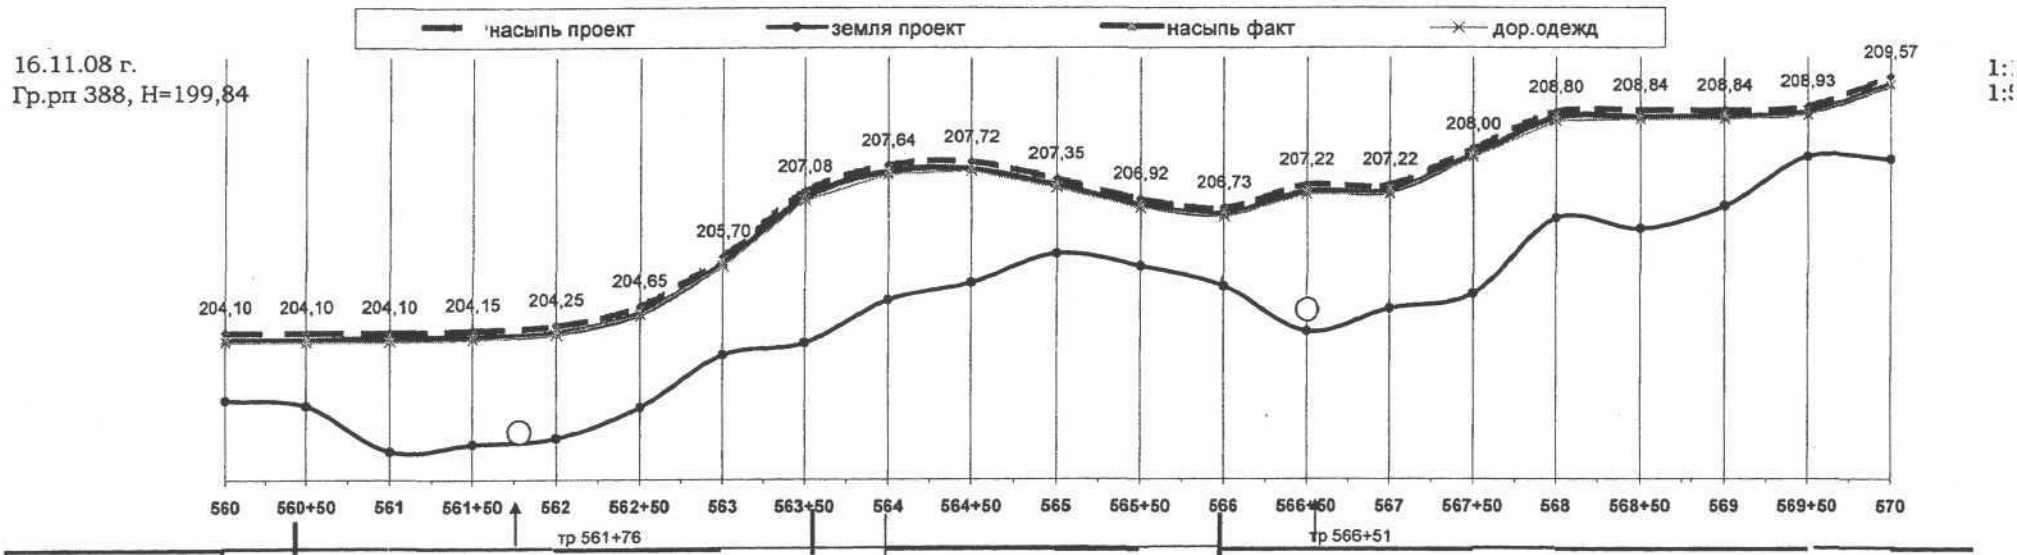

		тип4	560+42			тип 3			563+58			тип 4			566+00			тип 3				
Проект. данные	ПК	560	560+50	561	561+50	562	562+50	563	563+50	564	564+50	565	565+50	566	566+50	567	567+50	568	568+50	569	569+50	570
	Отметка по оси а/д	204,10	204,10	204,10	204,15	204,25	204,65	205,70	207,08	207,64	207,72	207,35	206,92	206,73	207,22	207,22	208,00	208,80	208,84	208,84	208,93	209,57
	Отметка земли	202,68	202,56	201,60	201,75	201,88	202,53	203,63	203,88	204,78	205,15	205,76	205,50	205,07	204,12	204,60	204,91	206,51	206,29	206,77	207,83	207,77
	Отм. дор.одеж.1эт.	203,91	203,91	203,91	203,96	204,06	204,46	205,51	206,89	207,45	207,53	207,16	206,73	206,54	207,03	207,03	207,81	208,61	208,65	208,65	208,74	209,38
	Высота насыпи	**1,42**	**1,54**	**2,50**	**2,40**	**2,37**	**2,12**	**2,07**	**3,20**	**2,86**	**2,57**	**1,59**	**1,42**	**1,66**	**3,10**	**2,62**	**3,09**	**2,29**	**2,55**	**2,07**	**1,10**	**1,80**
	В верх.	10,00	10,00	10,00	10,00	10,00	10,00	10,00	10,00	10,00	10,00	10,00	10,00	10,00	10,00	10,00	10,00	10,00	10,00	10,00	10,00	10,00
	В низ.	18,52	19,24	25,00	24,40	24,22	22,72	22,42	29,20	27,16	25,42	19,54	18,52	19,96	28,60	25,72	28,54	23,74	25,30	22,42	16,60	20,80
	S сечения, м²	20,25	22,51	43,75	41,28	40,55	34,68	33,55	62,72	53,14	45,51	23,48	20,25	24,87	59,83	46,79	59,54	38,63	45,01	33,55	14,63	27,72
Факт. данные	Отметка по оси а/д	203,96	203,95	204,00	204,02	204,11	204,51	205,57	206,95	207,51	207,56	207,21	206,80	206,61	207,08	207,09	207,87	208,68	208,70	208,71	208,81	209,40
	Отметка земли	202,68	202,56	201,60	201,75	201,88	202,53	203,63	203,88	204,78	205,15	205,76	205,50	205,07	204,12	204,60	204,91	206,51	206,29	206,77	207,83	207,77
	Высота насыпи	**1,28**	**1,39**	**2,40**	**2,27**	**2,23**	**1,98**	**1,94**	**3,07**	**2,73**	**2,41**	**1,45**	**1,30**	**1,54**	**2,96**	**2,49**	**2,96**	**2,17**	**2,41**	**1,94**	**0,98**	**1,63**
	В верх.	13,00	13,00	13,00	13,00	13,00	13,00	13,00	13,00	13,00	13,00	13,00	13,00	13,00	13,00	13,00	13,00	13,00	13,00	13,00	13,00	13,00
	В низ.	18,52	19,24	25,00	24,40	24,22	22,72	22,42	29,20	27,16	25,42	19,54	18,52	19,96	28,60	25,72	28,54	23,74	25,30	22,42	16,60	20,80
	S сечения, м²	20,17	22,41	45,60	42,45	41,50	35,36	34,36	64,78	54,82	46,30	23,59	20,49	25,38	61,57	48,21	61,48	39,86	46,15	34,36	14,50	27,55
	V грунта		**1064**	**1700**	**2201**	**2099**	**1922**	**1743**	**2478**	**2990**	**2528**	**1747**	**1102**	**1147**	**2174**	**2744**	**2742**	**2534**	**2150**	**2013**	**1222**	**1051**

Vпгс дорожной одежды = (10+12,54)/2*0,3*1000 = 3 381 м3

						4431.00.РП.03.АД4 - 3.00.АД2.000
Изм	Кол.уч	Лист	№док	Подпись	Дата	Система магистральных газопров
Выполнил						Автомобильная дорога КС Воркутинская КС Ярынская — стадия: ИД; лист: 1; лис
Геодезист		Гранкин И.Г.				
Зам.тех.дирПСО		Максимов Н.С.				
Нач.участка		Хмара В.П.				Продольный профиль ПК 560-ПК 570 — ООО "Стройгазкон " Уренгойавто
проверил		Спирина				

10.09.08 г.
Гр.рп 388, Н=199,84

Продольный профиль автодороги к КС Воркутинс - КС Гагарацкая
ПК 580+00 - 590+00

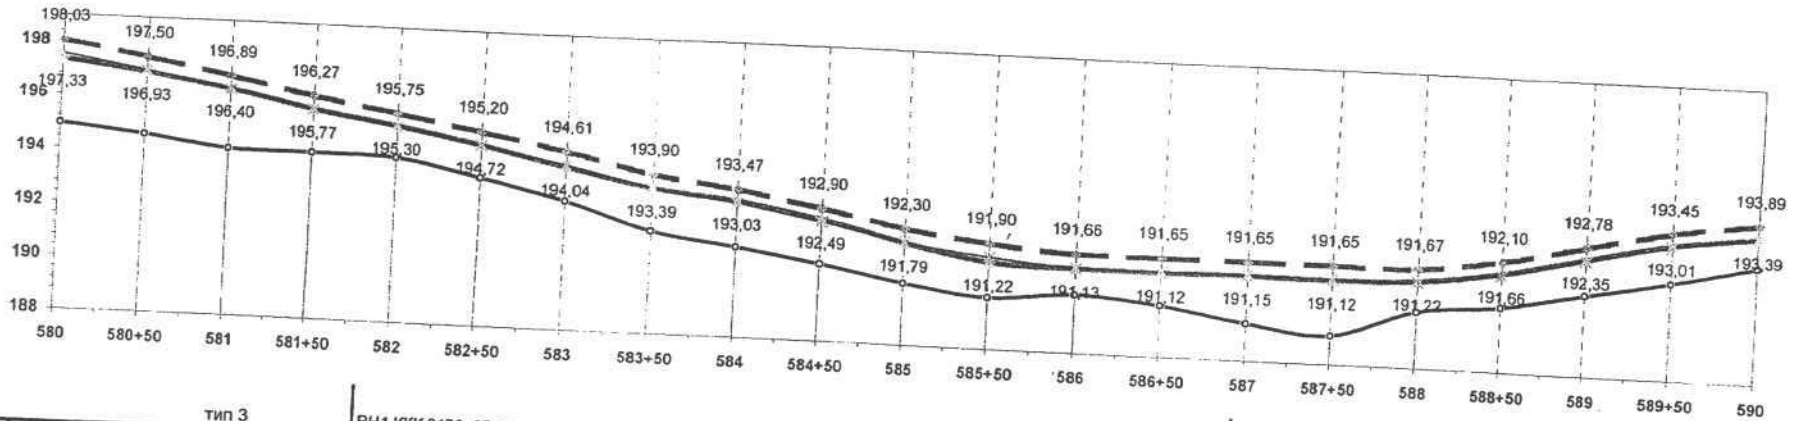

тип 3 | ВН1 ККК 3176+27,91 Н=194,738 | VRp 3640 ВН1 kK 3640 Н=191,509 | тип 3

	ПК	580	580+50	581	581+50	582	582+50	583	583+50	584	584+50	585	585+50	586	586+50	587	587+50	588	588+50	589	589+50	59
Проект. данные	Отметка по оси а/д	198,03	197,50	196,89	196,27	195,75	195,20	194,61	193,90	193,47	192,90	192,30	191,90	191,66	191,65	191,65	191,65	191,67	192,10	192,78	193,45	193
	Отметка земли	194,92	194,60	194,18	194,16	194,11	193,50	192,77	191,80	191,33	190,85	190,29	189,90	190,15	189,90	189,39	189,07	190,10	190,40	191,00	191,60	192,
	Отм. под дор.одеж.	197,53	197,00	196,39	195,77	195,25	194,70	194,11	193,40	192,97	192,40	191,80	191,40	191,16	191,15	191,15	191,15	191,17	191,60	192,28	192,95	193,
	Высота насыпи	**3,11**	**2,90**	**2,71**	**2,11**	**1,64**	**1,70**	**1,84**	**2,10**	**2,14**	**2,05**	**2,01**	**2,00**	**1,51**	**1,75**	**2,26**	**2,58**	**1,57**	**1,70**	**1,78**	**1,85**	**1,5**
Пикетаж. Данные, проект	В верх.	10,00	10,00	10,00	10,00	10,00	10,00	10,00	10,00	10,00	10,00	10,00	10,00	10,00	10,00	10,00	10,00	10,00	10,00	10,00	10,00	10,0
	В низ.	28,66	27,40	26,26	22,66	19,84	20,20	21,04	22,60	22,84	22,30	22,06	22,00	19,06	20,50	23,56	25,48	19,42	20,20	20,68	21,10	19,5
	S сечения, м²	60,12	54,23	49,13	34,46	24,47	25,67	28,56	34,23	35,14	33,11	32,22	32,00	21,94	26,69	37,92	45,77	23,09	25,67	27,31	28,77	23,4
	V грунта		**2859**	**2584**	**2090**	**1473**	**1253**	**1356**	**1570**	**1734**	**1706**	**1633**	**1606**	**1349**	**1751**	**905**	**2092**	**1722**	**1219**	**1324**	**1402**	**130**
Факт. данные	Отметка по оси а/д	197,33	196,93	196,40	195,77	195,30	194,72	194,04	193,39	193,03	192,49	191,79	191,22	191,13	191,12	191,15	191,12	191,22	191,66	192,35	193,01	193,
	Отметка земли	194,92	194,60	194,18	194,16	194,11	193,50	192,77	191,80	191,33	190,85	190,29	189,90	190,15	189,90	189,39	189,07	190,10	190,40	191,00	191,60	192,
	Высота насыпи	**2,41**	**2,33**	**2,22**	**1,61**	**1,19**	**1,22**	**1,27**	**1,59**	**1,70**	**1,64**	**1,50**	**1,32**	**0,98**	**1,22**	**1,76**	**2,05**	**1,12**	**1,26**	**1,35**	**1,41**	**1,09**
Пикетаж. данные	В верх.	14,20	13,42	12,94	13,00	12,70	12,88	13,42	13,06	12,64	12,46	13,06	14,08	13,18	13,18	13,00	13,18	12,70	12,64	12,58	12,64	13,0
	В низ.	28,66	27,40	26,26	22,66	19,84	20,20	21,04	22,60	22,84	22,30	22,06	22,00	19,06	20,50	23,56	25,48	19,42	20,20	20,68	21,10	19,5
	S сечения, м²	51,65	47,56	43,51	28,71	19,36	20,18	21,88	28,35	30,16	28,50	26,34	23,81	15,80	20,54	32,17	39,63	17,99	20,69	22,45	23,79	17,7
	V грунта		**2480**	**2277**	**1805**	**1202**	**989**	**1052**	**1256**	**1463**	**1467**	**1371**	**1254**	**990**	**909**	**1318**	**1795**	**1440**	**967**	**1078**	**1156**	**103**

V по исполнительной	**27305 м3**
V обжатие мохорастительного слоя	**4305 м3**
V осадка	**0 м3**
Итого	**31610 м3**
К уплотнения= 1,1 ; V=	**34771 м3**
Забрано ранее	**0 м3**
Итого	**34771 м3**

ООО "ГАЗПРОМ ТРАНСГАЗ УХТА"
Воркутинское ЛПУМГ
Техническая ... 20__ г.

Изм	Кол.уч	Лист	№док	Подпись	Дата
Выполнил					
Геодезист		Баров С.В			10-09.08
Зам.тех.дирПСО		Максимов Н.С			
Нач.участка		Казанцев В.В			
проверил		БЕЛЕСТА Н.Ю.			

4431.00.РП.03.АД4 - 3.000.АД2

Система магистральных газопрово
Бованенково - Ухта

Автомобильная дорога
КС Воркутинская
КС Ярынская

стадия	лист
ИД	1

Продольный профиль
ПК580-ПК 590

ООО "Стройгазк
ЗАО ПСО "

43

04.12.08 г.
Гр.рп 388, Н=199,84

ПК 590+00 - 600+00
орожная одежда , 1-ый этап строительст

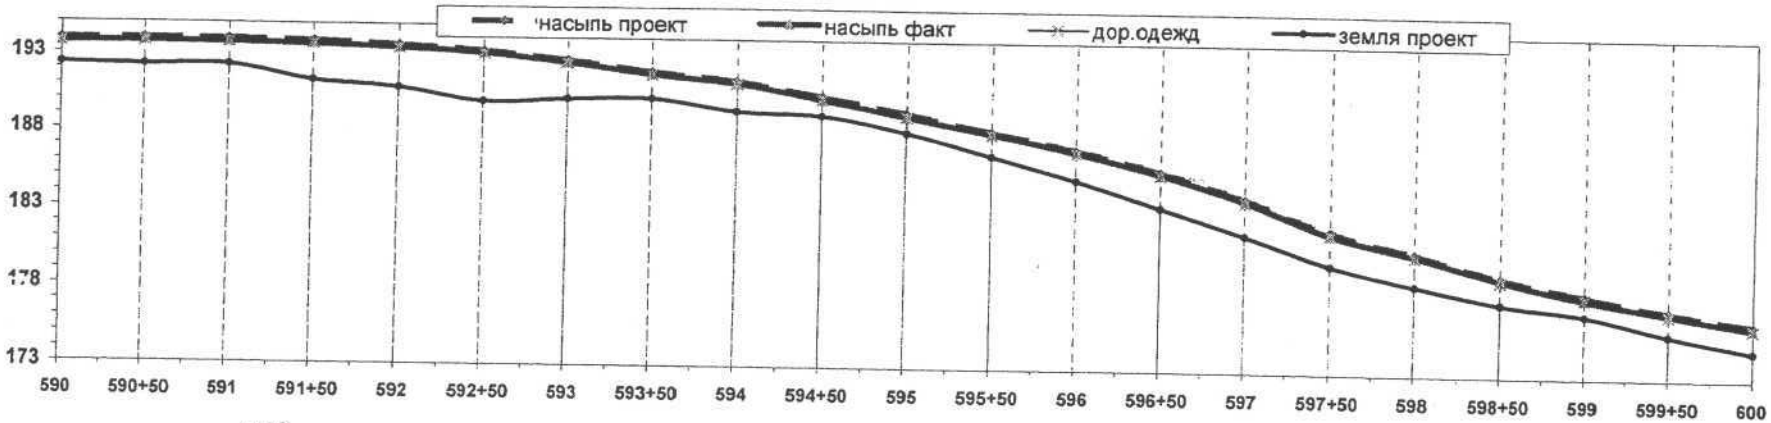

тип 3

	ПК	590	590+50	591	591+50	592	592+50	593	593+50	594	594+50	595	595+50	596	596+50	597	597+50	598	598+50	599	599+50	600
Проект. данные	Отметка по оси а/д	193,89	193,93	193,93	193,86	193,63	193,30	192,72	192,00	191,43	190,50	189,45	188,30	187,15	185,80	184,13	182,10	180,78	179,30	178,26	177,30	176,50
	Отметка земли	192,30	192,20	192,23	191,27	190,85	189,97	190,18	190,25	189,45	189,24	188,17	186,69	185,18	183,48	181,75	179,93	178,71	177,65	177,00	175,81	174,80
	Отм. дор.одеж.1эт.	**193,70**	**193,74**	**193,74**	**193,67**	**193,44**	**193,11**	**192,53**	**191,81**	**191,24**	**190,31**	**189,26**	**188,11**	**186,96**	**185,61**	**183,94**	**181,91**	**180,59**	**179,11**	**178,07**	**177,11**	**176,31**
	Высота насыпи	**1,59**	**1,73**	**1,70**	**2,59**	**2,78**	**3,33**	**2,54**	**1,75**	**1,98**	**1,26**	**1,28**	**1,61**	**1,97**	**2,32**	**2,38**	**2,17**	**2,07**	**1,65**	**1,26**	**1,49**	**1,70**
Геометр. Данные	В верх.	10,00	10,00	10,00	10,00	10,00	10,00	10,00	10,00	10,00	10,00	10,00	10,00	10,00	10,00	10,00	10,00	10,00	10,00	10,00	10,00	10,00
	В низ.	19,54	20,38	20,20	25,54	26,68	29,98	25,24	20,50	21,88	17,56	17,68	19,66	21,82	23,92	24,28	23,02	22,42	19,90	17,56	18,94	20,20
	S сечения, $м^2$	23,48	26,28	25,67	46,02	50,99	66,57	44,75	26,69	31,56	17,36	17,72	23,88	31,34	39,35	40,79	35,83	33,55	24,67	17,36	21,56	25,67
Факт. данные	Отметка по оси а/д	193,70	193,76	193,71	193,65	193,46	193,15	192,55	191,84	191,28	190,29	189,23	188,15	186,99	185,64	183,98	181,90	180,63	179,16	178,05	177,15	176,30
	Отметка земли	192,30	192,20	192,23	191,27	190,85	189,97	190,18	190,25	189,45	189,24	188,17	186,69	185,18	183,48	181,75	179,93	178,71	177,65	177,00	175,81	174,80
	Высота насыпи	**1,40**	**1,56**	**1,48**	**2,38**	**2,61**	**3,18**	**2,37**	**1,59**	**1,83**	**1,05**	**1,06**	**1,46**	**1,81**	**2,16**	**2,23**	**1,97**	**1,92**	**1,51**	**1,05**	**1,34**	**1,50**
Геометр. данные	В верх.	13,00	13,00	13,00	13,00	13,00	13,00	13,00	13,00	13,00	13,00	13,00	13,00	13,00	13,00	13,00	13,00	13,00	13,00	13,00	13,00	13,00
	В низ.	19,54	20,38	20,20	25,54	26,68	29,98	25,24	20,50	21,88	17,56	17,68	19,66	21,82	23,92	24,28	23,02	22,42	19,90	17,56	18,94	20,20
	S сечения, $м^2$	22,78	26,04	24,57	45,86	51,78	68,34	45,31	26,63	31,92	16,04	16,26	23,84	31,51	39,87	41,57	35,48	34,00	24,84	16,04	21,40	24,90
	V грунта		**1220**	**1265**	**1761**	**2441**	**3003**	**2841**	**1799**	**1464**	**1199**	**808**	**1003**	**1384**	**1785**	**2036**	**1926**	**1737**	**1471**	**1022**	**936**	**1157**

Vпгс дорожной одежды = (10+12,54)/2*0,3*1000 = 3 381 м3

ООО "ГАЗПРОМ ТРАНСГАЗ УХТА"
Служба контроля качества строительных работ
Технадзор
№ 30 «..» 12 2008

Изм	Кол.уч	Лист	Nедок	Подпись	Дата
Выполнил					
Геодезист		Гранкин И.Г.			04.12.08
Зам.тех.дирПСО		Максимов Н.С			
Нач.участка		Хмара В. П.			
проверил					

4431.00.РП.03.АД4 - 3.000.АД2.0

Система магистральных газопроводо
Бованенково - Ухта

Автомобильная дорога
КС Воркутинская
КС Ярынская

стадия	лист
ИД	1

Продольный профиль ПК590-ПК 600

ООО "Стройгазко
" Уренгойавт

44

Гр.рп 387 Н=172,34

Продол ый профиль автодороги КС Воркутинская С Гагарацкая
ПК 600 - ПК 610

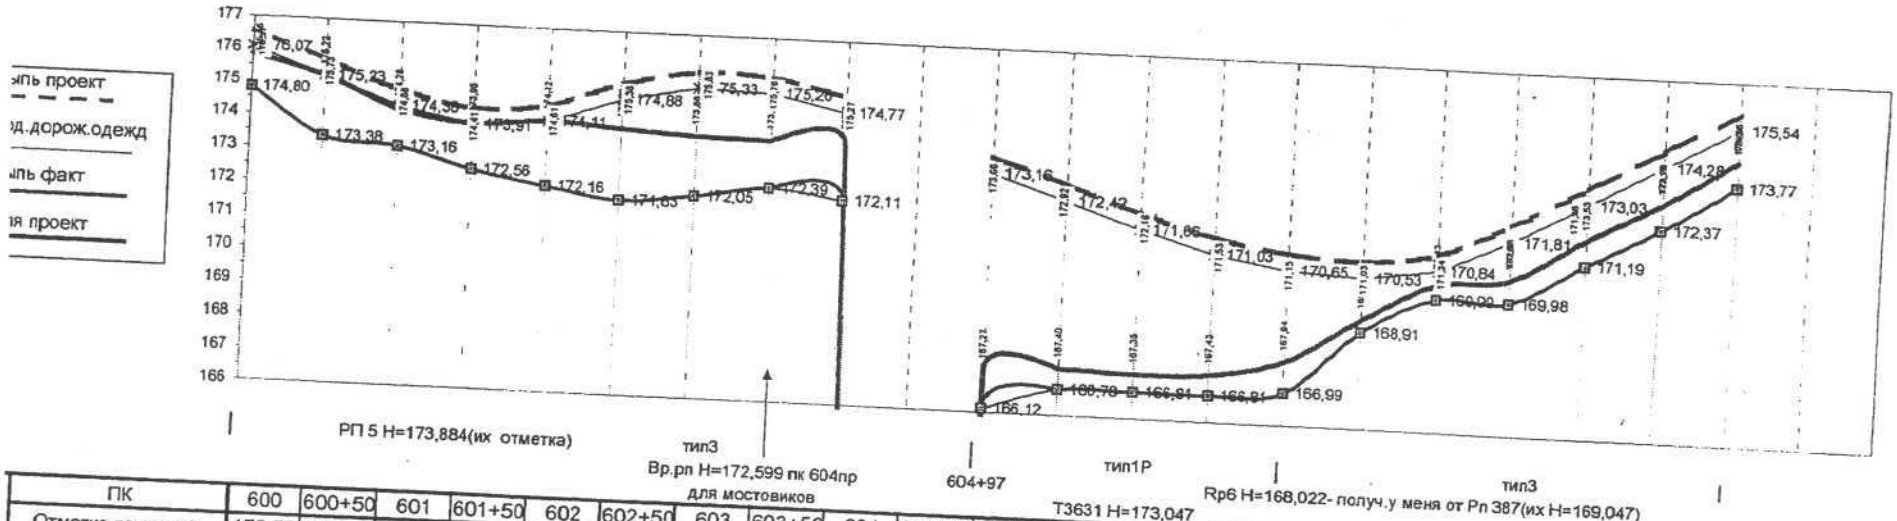

ПК	600	600+50	601	601+50	602	602+50	603	603+50	604	604+50	605	605+50	606	606+50	607	607+50	608	608+50	609	609+50	610	
Отметка по оси а/д	176,57	175,73	174,88	174,41	174,61	175,38	175,83	175,76	175,27		173,66	172,92	172,16	171,53	171,15	171,03	171,34	172,31	173,53	174,78	176,04	
Отметка земли	174,80	173,38	173,16	172,56	172,16	171,83	172,05	172,39	172,11		166,12	166,78	166,81	166,81	166,99	168,91	169,99	169,98	171,19	172,37	173,77	
Высота насыпи	1,77	2,35	1,72	1,85	2,45	3,55	3,78	3,37	3,16		7,54	6,14	5,35	4,72	4,16	2,12	1,35	2,33	2,34	2,41	2,27	
Отметка под дор.од.	176,07	175,23	174,38	173,91	174,11	174,88	175,33	175,26	174,77		173,16	172,42	171,66	171,03	170,65	170,53	170,84	171,81	173,03	174,28	175,54	
В верх.	10,00	10,00	10,00	10,00	10,00	10,00	10,00	10,00	10,00		10,00	10,00	10,00	10,00	10,00	10,00	10,00	10,00	10,00	10,00	10,00	
В низ.	20,62	24,10	20,32	21,10	24,70	31,30	32,68	30,22	28,96		55,24	46,84	42,10	38,32	34,96	22,72	18,10	23,98	24,04	24,46	23,62	
S сечения, м²	27,10	40,07	26,08	28,77	42,51	73,31	80,67	67,77	61,56		245,95	174,50	139,37	114,04	93,52	34,68	18,97	39,59	39,83	41,52	38,16	
V грунта		**1679**	**1654**	**1371**	**1782**	**2895**	**3849**	**3711**	**3233**			**10511**	**7847**	**6335**	**5189**	**3205**	**1341**	**1464**	**1985**	**2034**	**1992**	**62078**
Отметка по оси а/д	175,85	175,22	174,28	173,95	174,12	173,99	173,86	173,82	173,78		167,27	167,40	167,35	167,43	167,94	169,28	170,43	170,67	171,96	173,15	174,55	
Отметка земли	174,80	173,38	173,16	172,56	172,16	171,83	172,05	172,39	172,11		166,12	166,78	166,81	166,81	166,99	168,91	169,99	169,98	171,19	172,37	173,77	
Высота насыпи	1,05	1,84	1,12	1,39	1,96	2,16	1,81	1,43	1,67		1,15	0,62	0,54	0,62	0,95	0,37	0,44	0,69	0,77	0,78	0,78	
В верх.	14,32	13,06	13,60	12,76	12,94	18,34	21,82	21,64	18,94		48,34	43,12	38,86	34,60	29,26	20,50	15,46	19,84	19,42	19,78	18,94	
В низ.	20,62	24,10	20,32	21,10	24,70	31,30	32,68	30,22	28,96		55,24	46,84	42,10	38,32	34,96	22,72	18,10	23,98	24,04	24,46	23,62	
S сечения, м²	18,34	34,19	19,00	23,53	36,89	53,61	49,32	37,08	40,00		59,56	27,89	21,86	22,61	30,50	8,00	7,38	15,12	16,73	17,25	16,60	
V грунта		**1313**	**1330**	**1063**	**1510**	**2262**	**2573**	**2160**	**1927**			**2186**	**1244**	**1112**	**1328**	**963**	**384**	**563**	**796**	**850**	**846**	**24410**

V по исполнительной	**24410 м3**
V обжатие мохорастительного слоя	**458 м3**
V осадка	**0 м3**
Итого	**24868 м3**
К уплотнения= 1,1 ; V=	**27355 м3**
Забрано ранее	**0 м3**
Итого	**27355 м3**

ООО "ГАЗПРОМ ТРАНСГАЗ УХТА"
Воркутинское ЛПУМГ
Технолог
20__ г.

Изм	Кол.уч	Лист	№док	Подпись	Дата
Выполнил					
Геодезист		Баров С.В			20.03.06
Зам.тех.дирПСО		Максимов Н.С			
Нач.участка		Казанцев В.В			
проверил		Спирин С.А			

Система магистральных газопровод
Бованенково - Ухта

Автомобильная дорога
КС Воркутинская
КС Ярынская

стадия	лист
РП	31

Продольный профиль
ПК600 - ПК 610

ООО "Стройгазкон
ЗАО ПСО "УГ

Оригинал в папке 61-117
УПГС

45

.12.08 г.

Продольный профиль автодороги КС Воркутинская - КС Багарацкая
ПК 600 - ПК 610
Дорожная одежда , 1-ый этап строительства

э.рп 387 Н=172,34

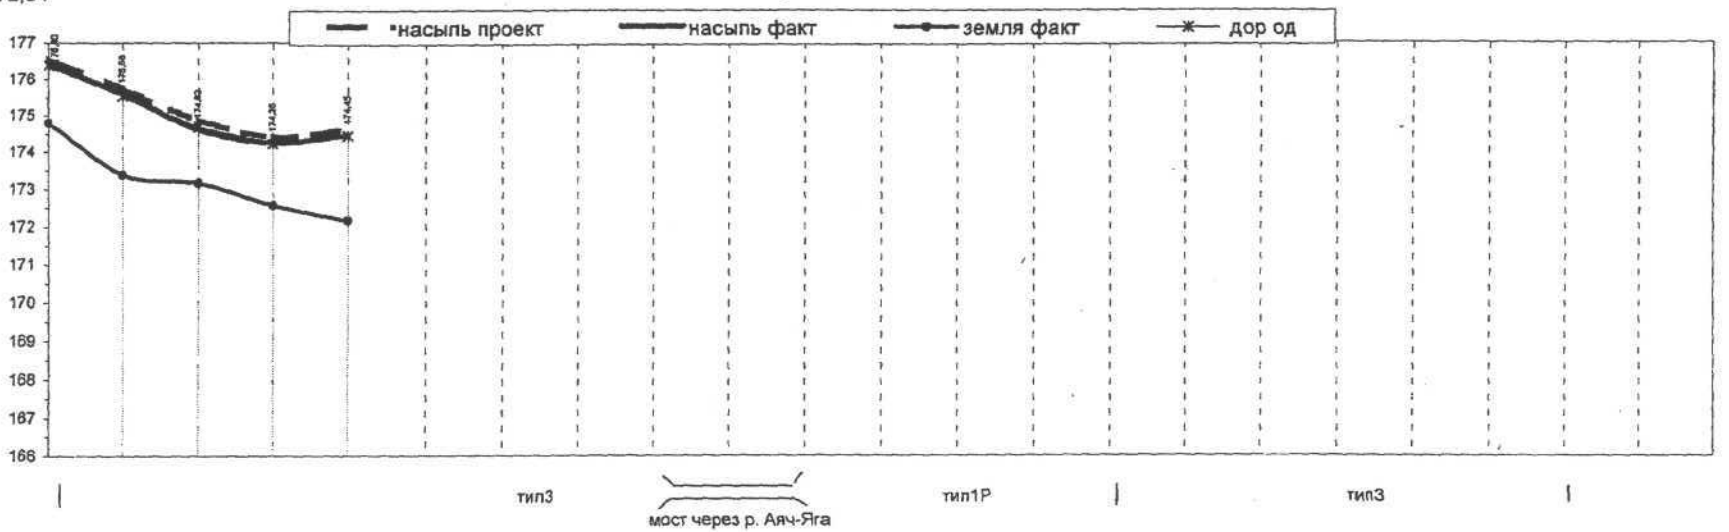

ПК	600	600+50	601	601+50	602
тметка по оси а/д	176,57	175,73	174,88	174,41	174,61
Отметка земли	174,80	173,38	173,16	172,56	172,16
Высота насыпи	1,58	2,16	1,53	1,66	2,26
метка под дор.од.	**176,38**	**175,54**	**174,69**	**174,22**	**174,42**
В верх.	12,64	12,64	12,64	12,64	12,64
В низ.	22,12	25,60	21,82	22,60	26,20
S сечения, м^2	27,46	41,30	26,36	29,25	43,89
тметка по оси а/д	176,40	175,58	174,62	174,25	174,45
Отметка земли	174,80	173,38	173,16	172,56	172,16
Высота насыпи	1,60	2,20	1,46	1,69	2,29
В верх.	12,52	12,40	13,06	12,46	12,46
В низ.	22,12	25,60	21,82	22,60	26,20
S сечения, м^2	27,71	41,80	25,46	29,63	44,27
V грунта		**1726**	**1665**	**1376**	**1835**	**6602**

Vпгс дорожной одежды = (10+12,54)/2*0,3*200 = 676 м3

ООО "ГАЗПРОМ ТРАНСГАЗ УХТА"
Служба контроля качества строительных работ
Технадзор
№ 30 "10" 12 2008

Изм	Кол.уч	Лист	№док	Подпись	Дата
Выполнил					
Геодезист		Гранкин И.Г.			03.12.08
Зам.тех.дирПСО		Максимов Н.С			
Нач.участка		Хмара В.П.			
проверил		Белестанко			

Система магистральных газопроводов Бованенково - Ухта

	стадия	лист	лист
Автомобильная дорога КС Воркутинская КС Ярынская	ИД	1	
Продольный профиль ПК600 - ПК 610	ООО "Стройгазконса " Уренгойавтод		

оригинал в папке 61км - 147км УПГС

46

.12.08 г.

ɔ.рп 387 Н=172,34

ПК 600 - ПК 610

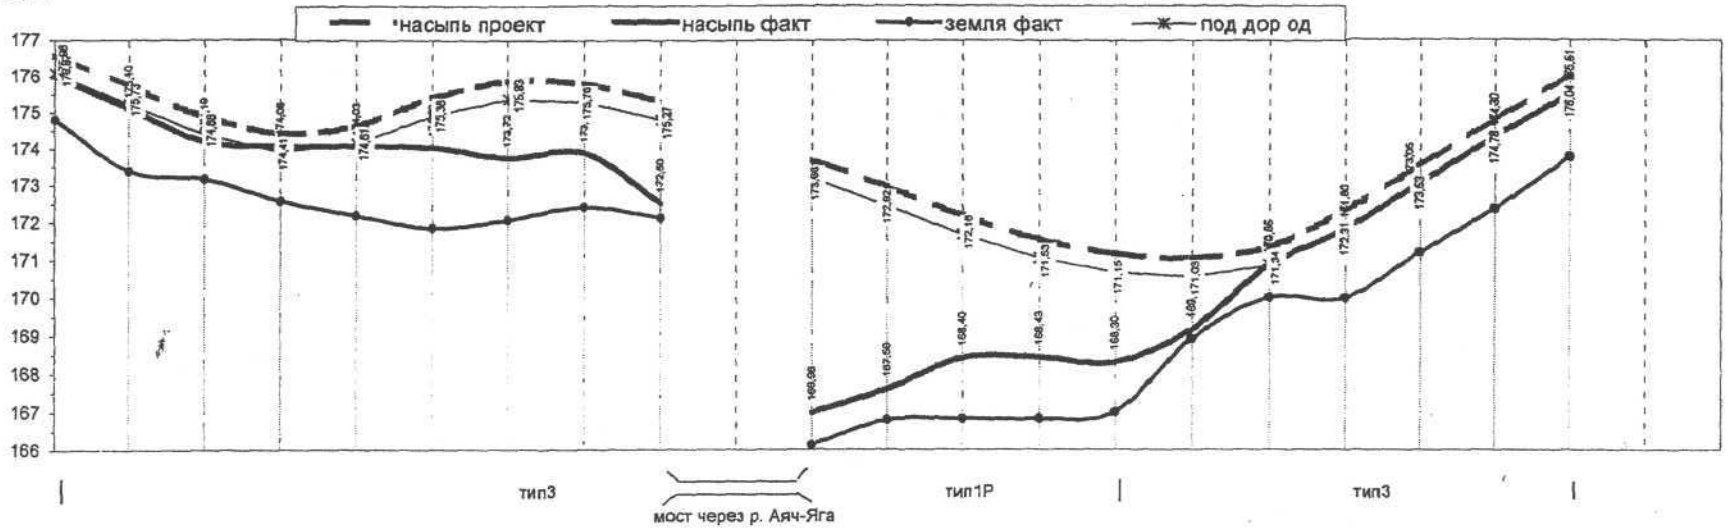

ПК	600	600+50	601	601+50	602	602+50	603	603+50	604	604+50	605	605+50	606	606+50	607	607+50	608	608+50	609	609+50	610		
Отметка по оси а/д	176,57	175,73	174,88	174,41	174,61	175,38	175,83	175,76	175,27		173,66	172,92	172,16	171,53	171,15	171,03	171,34	172,31	173,53	174,78	176,04		
Отметка земли	174,80	173,38	173,16	172,56	172,16	171,83	172,05	172,39	172,11		166,12	166,78	166,81	166,81	166,99	168,91	169,99	169,98	171,19	172,37	173,77		
Высота насыпи	1,27	1,85	1,22	1,35	1,95	3,05	3,28	2,87	2,66	0,00	7,04	5,64	4,85	4,22	3,66	1,62	0,85	1,83	1,84	1,91	1,77		
Отметка под дор.од.	176,07	175,23	174,38	173,91	174,11	174,88	175,33	175,26	174,77		173,16	172,42	171,66	171,03	170,65	170,53	170,84	171,81	173,03	174,28	175,54		
В верх.	12,64	12,64	12,64	12,64	12,64	12,64	12,64	12,64	12,64		12,64	12,64	12,64	12,64	12,64	12,64	12,64	12,64	12,64	12,64	12,64		
В низ.	20,26	23,74	19,96	20,74	24,34	30,94	32,32	29,86	28,60		54,88	46,48	41,74	37,96	34,60	22,36	17,74	23,62	23,68	24,10	23,26		
S сечения, м^2	20,89	33,65	19,89	22,53	36,06	66,46	73,73	60,99	54,85		237,67	166,72	131,87	106,77	86,45	28,35	12,91	33,18	33,41	35,09	31,77		
V грунта		**1351**	**1323**	**1060**	**1451**	**2524**	**3503**	**3363**	**2895**	**914**		**10057**	**7448**	**5955**	**4821**	**2738**	**1007**	**1113**	**1665**	**1712**	**1671**	**56573**	
Отметка по оси а/д	175,98	175,10	174,19	174,06	174,03	174,00	173,72	173,85	172,50		166,98	167,59	168,40	168,43	168,30	169,15	170,85	171,80	173,05	174,30	175,51		
Отметка земли	174,80	173,38	173,16	172,56	172,16	171,83	172,05	172,39	172,11		166,12	166,78	166,81	166,81	166,99	168,91	169,99	169,98	171,19	172,37	173,77		
Высота насыпи	1,18	1,72	1,03	1,50	1,87	2,17	1,67	1,46	0,39		0,86	0,81	1,59	1,62	1,31	0,24	0,86	1,82	1,86	1,93	1,74		
В верх.	13,18	13,42	13,78	11,74	13,12	17,92	22,30	21,10	26,26		49,72	41,62	32,20	28,24	26,74	20,92	12,58	12,70	12,52	12,52	12,82		
В низ.	20,26	23,74	19,96	20,74	24,34	30,94	32,32	29,86	28,60		54,88	46,48	41,74	37,96	34,60	22,36	17,74	23,62	23,68	24,10	23,26		
S сечения, м^2	19,73	31,96	17,38	24,36	35,03	53,01	45,61	37,20	10,70		44,98	35,68	58,78	53,62	40,18	5,19	13,04	33,05	33,67	35,34	31,39		
V грунта		**1280**	**1215**	**1038**	**1477**	**2185**	**2463**	**2067**	**1131**	**178**		**2012**	**2338**	**2809**	**2337**	**997**	**441**	**1114**	**1668**	**1725**	**1667**	**30142**	

V декабрь = 30142 м3
Vноябрь = 28908 м3

V с К=1,1 = 1358 м3

ООО "ГАЗПРОМ ТРАНСГАЗ УХТА"
Служба контроля качества строительных работ
Технадзор
№ 30 "10" 12 2008

Изм	Кол.уч	Лист	№док	Подпись	Дата	Система магистральных газопроводо Бованенково - Ухта		
Выполнил						Автомобильная дорога КС Воркутинская КС Ярынская	стадия	лист
Геодезист		Гранкин И.Г.					ИД	1
Зам.тех.дирПСС		Максимов Н.С						
Нач.участка		Хмара В.П.				Продольный профиль ПК600 - ПК 610	ООО "Стройгазконс " Уренгойавто	
проверил		Апенкин А.С.						

Оригинал в папке 61км - 118км УПБС

км 30 - 61

водопропускные трубы

ВПР Тр
км 30-61

АКТ
освидетельствования скрытых работ

№ 103 " 16 " июля 2008 г.

Представитель застройщика или заказчика **инженер 1 категории СККСР ООО "Газпром трансгаз Ухта" Д.С. Скретнев**

(должность,фамилия,инициалы,реквизиты документа о представительстве)

Представитель лица , осуществляющего строительство **ООО "Стройгазконсалтинг" ЗАО ПСО "УПГС"**
зам. технического директора Максимов Н.С.

(должность,фамилия,инициалы,реквизиты документа о представительстве)

Представитель лица , осуществляющего строительство , по вопросам строительного контроля
Шеф-инженер ООО "ИФ ИнтерГазСервис" Чудинов Р.А.

(должность,фамилия,инициалы,реквизиты документа о представительстве)

Представитель лица , осуществляющего подготовку проектной документации

Представитель лица , осуществляющего строительство, выполнившего работы, подлежащие освидетельствованию
ник участка №2 ЗАО ПСО " УПГС " В. П. Хмара

(должность,фамилия,инициалы,реквизиты документа о представительстве)

также иные представители лиц , участвующих в освидетельствовании :

(наименование,должность,фамилия,инициалы,реквизиты документа о представительстве)

произвели осмотр работ, выполненных **СУ - 2 ЗАО ПСО " Уренгойпромгражданстрой "**

(наименование лица,осуществляющего строительство,выполнившего работы)

составили настоящий акт о нижеследующем :

. К освидетельствованию предъявлены следующие работы **Устройство котлована под ВПТ ПК 536+56**

(наименование скрытых работ)

. Работы выполненны по проектной документации **4431.00.РП.ОЗ.АД.4-3.000.АД2.000 ОАО "ВНИПИгаздобыча"**
лист 48, ГИП Дзюба , нач. отдела Колодий

(№,другие реквизиты чертежа,наименование проектной документации,сведения о лицах,осуществляющих подготовку раздела проектной документации)

. При выполнении работ применены

(наименование строительных материалов со ссылкой на сертификаты,другие документы,подтверждающие качество)

. Предъявлены документы, подтверждающие соответствие работ предъявляемым к ним требованиям :

(исполнительные схемы и чертежи,результаты экспертиз,обследований,лабороторных и иных испытаний выполненных работ, проведенных в процессе строительного контроля)

. Даты : начала работ " " **июля** **2008 г.**
окончания работ " " **июля** **2008 г.**

. Работы выполнены в соответствии с **ВСН 26 - 90 П. 3.2.1**

(указываются наименование,статьи,пункты технического регламента (норм и правил), иных нормативных правовых актов,разделы проектной документации)

. Разрешается производство последующих работ по **Укладка геотекстильного полотна**

(наименование работ, конструкций, участков сетей инженерно-технического обеспечения)

Дополнительные сведения Согласование ОАО " ВНИПИгаздобыча " 25.03.2008 г.

Акт составлен в 3 экземплярах.

АКТ

освидетельствования скрытых работ

№ 107 " 16 " июля 2008 г.

Представитель застройщика или заказчика **инженер 1 категории СККСР ООО "Газпром трансгаз Ухта" Д.С. Скретнев**

(должность,фамилия,инициалы,реквизиты документа о представительстве)

Представитель лица , осуществляющего строительство **ООО "Стройгазконсалтинг" ЗАО ПСО "УПГС"**
зам. технического директора Максимов Н.С.

(должность,фамилия,инициалы,реквизиты документа о представительстве)

Представитель лица , осуществляющего строительство , по вопросам строительного контроля
Шеф-инженер ООО "ИФ ИнтерГазСервис" Чудинов Р.А.

(должность,фамилия.инициалы,реквизиты документа о представительстве)

Представитель лица , осуществляющего подготовку проектной документации

Представитель лица , осуществляющего строительство, выполнившего работы, подлежащие освидетельствованию
Ма ник участка №2 ЗАО ПСО " УПГС " В. П. Хмара

(должность,фамилия,инициалы,реквизиты документа о представительстве)

также иные представители лиц , участвующих в освидетельствовании :

(наименование,должность,фамилия,инициалы,реквизиты документа о представительстве)

роизвели осмотр работ, выполненных **СУ - 2 ЗАО ПСО " Уренгойпромгражданстрой "**

(наименование лица,осуществляющего строительство,выполнившего работы)

составили настоящий акт о нижеследующем :

. К освидетельствованию предъявлены следующие работы **Укладка ВПТ на ПК 536+56**

(наименование скрытых работ)

. Работы выполненны по проектной документации **4431.00.РП.ОЗ.АД.4-3.000.АД2.000 ОАО "ВНИПИгаздобыча"**
лист 48, ГИП Дзюба , нач. отдела Колодий

(№,другие реквизиты чертежа,наименование проектной документации,сведения о лицах,осуществляющих подготовку раздела проектной документации)

. При выполнении работ применены **водопропускная труба**

менование строительных материалов со ссылкой на сертификаты,другие документы,подтверждающие качество)

. Предъявлены документы, подтверждающие соответствие работ предъявляемым к ним требованиям :

(исполнительные схемы и чертежи,результаты экспертиз,обследований,лабороторных и иных испытаний выполненных работ, проведенных в процессе строительного контроля)

. Даты : начала работ " " **июля 2008 г.**
окончания работ " " **июля 2008 г.**

. Работы выполнены в соответствии с **ВСН 26 - 90 П. 3.2.1**

(указываются наименование,статьи,пункты технического регламента (норм и правил), иных нормативных правовых актов,разделы проектной документации)

Разрешается производство последующих работ по **Обратная засыпка ВПТ**

(наименование работ, конструкций, участков сетей инженерно-технического обеспечения)

ополнительные сведения **Согласование ОАО " ВНИПИгаздобыча " 25.03.2008 г.**

Акт составлен в 3 экземплярах.

Представитель застройщика или заказчика **Инженер 1 категории СККСР ООО "Газпром трансгаз Ухта"**

Д.С.Скретнев

(должность, фамилия, инициалы, подпись)

ООО "ГАЗПРОМ ТРАНСГАЗ УХТА" Служба контроля качества строительных работ Технадзор № 12 "____" _____ 200__ г.

Представитель лица, осуществляющего строительство **ООО "Стройгазконсалтинг" ЗАО ПСО "УПГС"**

зам. технического директора Максимов Н.С.

(должность, фамилия, инициалы, подпись)

Представитель лица, осуществляющего строительство, по вопросам строительного контроля

Шеф-инженер ООО "ИФ ИнтерГазСервис" Чудинов Р.А.

(должность, фамилия, инициалы, подпись)

Представитель лица, осуществляющего подготовку проектной документации

(должность, фамилия, инициалы, подпись)

Представитель лица, осуществляющего строительство, выполнившего работы, подлежащие освидетельствованию

Начальник участка №2 ЗАО ПСО " УПГС " В. П. Хмара

(должность, фамилия, инициалы, подпись)

Представители иных лиц

(должность, фамилия, инициалы, подпись)

(должность, фамилия, инициалы, подпись)

(должность, фамилия, инициалы, подпись)

АКТ
освидетельствования скрытых работ

№ 115 " 24 " октября 2008 г.

Представитель застройщика или заказчика Инженер 1 категории группы ТН Воркутинской ЛПУМГ
ООО "Газпром Трансгаз Ухта" И.Л. Солодовник
(должность, фамилия, инициалы, реквизиты документа о представительстве)

Представитель лица, осуществляющего строительство Зам. Технического директора
ЗАО ПСО "Уренгойпромгражданстрой" Н.С. Максимов
(должность, фамилия, инициалы, реквизиты документа о представительстве)

Представитель лица, осуществляющего строительство, по вопросам строительного контроля
Шеф-инженер ООО "ИФ ИнтерГазСервис" А.Ф. Мартынов
(должность, фамилия, инициалы, реквизиты документа о представительстве)

Представитель лица, осуществляющего подготовку проектной документации нет

Представитель лица, осуществляющего строительство, выполнившего работы, подлежащие освидетельствованию
Начальник участка ЗАО ПСО "Уренгойпромгражданстрой" В.П. Хмара
(должность, фамилия, инициалы, реквизиты документа о представительстве)

а также иные представители лиц, участвующих в освидетельствовании:
нет
(наименование, должность, фамилия, инициалы, реквизиты документа о представительстве)

произвели осмотр работ, выполненных СУ - 2 ЗАО ПСО " Уренгойпромгражданстрой "
(наименование лица, осуществляющего строительство, выполнившего работы)

и составили настоящий акт о нижеследующем:

. К освидетельствованию предъявлены следующие работы Устройство котлована под ВПТ ПК 542+58
(наименование скрытых работ)

. Работы выполненны по проектной документации 4431.00.РП.ОЗ.АД.4-3.000.АД2.000 ОАО "ВНИПИгаздобыча"
ГИП Дзюба, нач. отдела Колодий
(№, другие реквизиты чертежа, наименование проектной документации, сведения о лицах, осуществляющих подготовку раздела проектной документации)

3. При выполнении работ применены нет
(наименование строительных материалов со ссылкой на сертификаты, другие документы, подтверждающие качество)

4. Предъявлены документы, подтверждающие соответствие работ предъявляемым к ним требованиям:
нет
(исполнительные схемы и чертежи, результаты экспертиз, обследований, лабороторных и иных испытаний выполненных работ, проведенных в процессе строительного контроля)

5. Даты: начала работ " 23 " октября 2008 г.
окончания работ " 23 " октября 2008 г.

6. Работы выполнены в соответствии с ВСН 26 - 90 П. 3.2.1
(указываются наименование, статьи, пункты технического регламента (норм и правил), иных нормативных правовых актов, разделы проектной документации)

7. Разрешается производство последующих работ по Укладка геотекстильного полотна
(наименование работ, конструкций, участков сетей инженерно-технического обеспечения)

Дополнительные сведения Согласование ОАО " ВНИПИгаздобыча " 25.03.2008 г.

Акт составлен в 3 экземплярах.

едставитель застройщика или заказчика **Инженер 1 категории группы ТН Воркутинской ЛПУМГ**

ООО "Газпром Трансгаз Ухта" И.Л. Солодовник

(должность, фамилия, инициалы, подпись)

ООО "ГАЗПРОМ ТРАНСГАЗ УХТА" Воркутинское ЛПУ МГ Технадзор № 18 20 г.

едставитель лица, осуществляющего строительство **Зам. Технического директора**

ЗАО ПСО "Уренгойпромгражданстрой" Н.С. Максимов

(должность, фамилия, инициалы, подпись)

едставитель лица, осуществляющего строительство, по вопросам строительного контроля

Шеф-инженер ООО "ИФ ИнтерГазСервис" А.Ф. Мартынов

(должность, фамилия, инициалы, подпись)

АВТОРСКИЙ НАДЗОР СЛАВ-ПРОЕКТ АПЕНКИН А.С.

едставитель лица, осуществляющего подготовку проектной документации

нет

(должность, фамилия, инициалы, подпись)

едставитель лица, осуществляющего строительство, выполнившего работы, подлежащие освидетельствованию

Начальник участка ЗАО ПСО "УПГС" В.П. Хмара

(должность, фамилия, инициалы, подпись)

едставители иных лиц :

нет

(должность, фамилия, инициалы, подпись)

(должность, фамилия, инициалы, подпись)

(должность, фамилия, инициалы, подпись)

АКТ
освидетельствования скрытых работ

№ 119 " 24 " октября 2008 г.

Представитель застройщика или заказчика Инженер 1 категории группы ТН Воркутинской ЛПУМГ ООО "Газпром Трансгаз Ухта" И.Л. Солодовник

(должность, фамилия, инициалы, реквизиты документа о представительстве)

Представитель лица, осуществляющего строительство Зам. Технического директора ЗАО ПСО "Уренгойпромгражданстрой" Н.С. Максимов

(должность, фамилия, инициалы, реквизиты документа о представительстве)

Представитель лица, осуществляющего строительство, по вопросам строительного контроля Шеф-инженер ООО "ИФ ИнтерГазСервис" А.Ф. Мартынов

(должность, фамилия, инициалы, реквизиты документа о представительстве)

Представитель лица, осуществляющего подготовку проектной документации нет

Представитель лица, осуществляющего строительство, выполнившего работы, подлежащие освидетельствованию Начальник участка ЗАО ПСО "Уренгойпромгражданстрой" В.П. Хмара

(должность, фамилия, инициалы, реквизиты документа о представительстве)

и также иные представители лиц, участвующих в освидетельствовании : нет

(наименование, должность, фамилия, инициалы, реквизиты документа о представительстве)

произвели осмотр работ, выполненных СУ - 2 ЗАО ПСО " Уренгойпромгражданстрой "

(наименование лица, осуществляющего строительство, выполнившего работы)

составили настоящий акт о нижеследующем :

. К освидетельствованию предъявлены следующие работы Укладка ВПТ на ПК 542+58

(наименование скрытых работ)

Работы выполненны по проектной документации 4431.00.РП.ОЗ.АД.4-3.000.АД2.000 ОАО "ВНИПИгаздобыча" ГИП Дзюба , нач. отдела Колодий

(№, другие реквизиты чертежа, наименование проектной документации, сведения о лицах, осуществляющих подготовку раздела проектной документации)

. При выполнении работ применены водопропускная труба

(наименование строительных материалов со ссылкой на сертификаты, другие документы, подтверждающие качество)

Предъявлены документы, подтверждающие соответствие работ предъявляемым к ним требованиям :

(исполнительные схемы и чертежи, результаты экспертиз, обследований, лабороторных и иных испытаний выполненных работ, проведенных в процессе строительного контроля)

Даты : начала работ " 23 " октября 2008 г.

окончания работ " 23 " октября 2008 г.

Работы выполнены в соответствии с ВСН 26 - 90 П. 3.2.1

(указываются наименование, статьи, пункты технического регламента норм и правил), иных нормативных правовых актов, разделы проектной документации)

Разрешается производство последующих работ по Обратная засыпка ВПТ

(наименование работ, конструкций, участков сетей инженерно-технического обеспечения)

Дополнительные сведения Согласование ОАО " ВНИПИгаздобыча " 25.03.2008 г.

Акт составлен в 3 экземплярах.

ООО "ГАЗПРОМ ТРАНСГАЗ УХТА"
Воркутинское ЛПУ МГ
Технадзор
№ 18 _____ 20___ г.

представитель застройщика или заказчика **Инженер 1 категории группы ТН Воркутинской ЛПУМГ**

ООО "Газпром Трансгаз Ухта" И.Л. Солодовник

(должность, фамилия, инициалы, подпись)

представитель лица, осуществляющего строительство **Зам. Технического директора**

ЗАО ПСО "Уренгойпромгражданстрой" Н.С. Максимов

(должность, фамилия, инициалы, подпись)

представитель лица, осуществляющего строительство, по вопросам строительного контроля

Шеф-инженер ООО "ИФ ИнтерГазСервис" А.Ф. Мартынов

(должность, фамилия, инициалы, подпись)

представитель лица, осуществляющего подготовку проектной документации

нет

(должность, фамилия, инициалы, подпись)

представитель лица, осуществляющего строительство, выполнившего работы, подлежащие освидетельствованию

Начальник участка ЗАО ПСО "УПГС" В.П. Хмара

(должность, фамилия, инициалы, подпись)

представители иных лиц :

нет

(должность, фамилия, инициалы, подпись)

(должность, фамилия, инициалы, подпись)

(должность, фамилия, инициалы, подпись)

АВТОРСКИЙ НАДЗОР
СДАД-ПРОЕКТ
ЛЕНКИН А С

АКТ
освидетельствования скрытых работ

№ 125 " 26 " октября 2008 г.

Представитель застройщика или заказчика Инженер 1 категории группы ТН Воркутинской ЛПУМГ ООО "Газпром Трансгаз Ухта" И.Л. Солодовник

(должность,фамилия,инициалы,реквизиты документа о представительстве)

Представитель лица , осуществляющего строительство Зам. Технического директора ЗАО ПСО "Уренгойпромгражданстрой" Н.С. Максимов

(должность,фамилия,инициалы,реквизиты документа о представительстве)

Представитель лица , осуществляющего строительство , по вопросам строительного контроля Шеф-инженер ООО "ИФ ИнтерГазСервис" А.Ф. Мартынов

(должность,фамилия,инициалы,реквизиты документа о представительстве)

Представитель лица , осуществляющего подготовку проектной документации нет

Представитель лица , осуществляющего строительство, выполнившего работы, подлежащие освидетельствованию начальник участка ЗАО ПСО "Уренгойпромгражданстрой" В.П. Хмара

(должность,фамилия,инициалы,реквизиты документа о представительстве)

также иные представители лиц , участвующих в освидетельствовании : нет

(наименование,должность,фамилия,инициалы,реквизиты документа о представительстве)

произвели осмотр работ, выполненных СУ - 2 ЗАО ПСО " Уренгойпромгражданстрой "

(наименование лица,осуществляющего строительство,выполнившего работы)

составили настоящий акт о нижеследующем :

. К освидетельствованию предъявлены следующие работы Укладка ВПТ на ПК 507+73

(наименование скрытых работ)

. Работы выполненны по проектной документации 4431.00.РП.ОЗ.АД.4-3.000.АД2.000 ОАО "ВНИПИгаздобыча" ГИП Дзюба , нач. отдела Колодий

(№,другие реквизиты чертежа,наименование проектной документации,сведения о лицах,осуществляющих подготовку раздела проектной документации)

. При выполнении работ применены водопропускная труба

(наименование строительных материалов со ссылкой на сертификаты,другие документы,подтверждающие качество)

. Предъявлены документы, подтверждающие соответствие работ предъявляемым к ним требованиям :

(исполнительные схемы и чертежи,результаты экспертиз,обследований,лабороторных и иных испытаний выполненных работ, проведенных в процессе строительного контроля)

. Даты : начала работ " 25 " октября 2008 г.
окончания работ " 25 " октября 2008 г.

. Работы выполнены в соответствии с ВСН 26 - 90 П. 3.2.1

(указываются наименование,статьи,пункты технического регламента (норм и правил), иных нормативных правовых актов,разделы проектной документации)

. Разрешается производство последующих работ по Обратная засыпка ВПТ

(наименование работ, конструкций, участков сетей инженерно-технического обеспечения)

Дополнительные сведения Согласование ОАО " ВНИПИгаздобыча " 25.03.2008 г.

Акт составлен в 3 экземплярах.

редставитель застройщика или заказчика **Инженер 1 категории группы ТН Воркутинской ЛПУМГ**

ООО "Газпром Трансгаз Ухта" И.Л. Солодовник

(должность, фамилия, инициалы, подпись)

ООО "ГАЗПРОМ ТРАНСГАЗ УХТА" Воркутинское ЛПУМГ Технадзор № 18 20 г.

редставитель лица, осуществляющего строительство **Зам. Технического директора**

ЗАО ПСО "Уренгойпромгражданстрой" Н.С. Максимов

(должность, фамилия, инициалы, подпись)

редставитель лица, осуществляющего строительство, по вопросам строительного контроля

Шеф-инженер ООО "ИФ ИнтерГазСервис" А.Ф. Мартынов

(должность, фамилия, инициалы, подпись)

АВТОРСКИЙ НАДЗОР СЛАД-ПРОЕКТ ЛЕНКИН А.С.

редставитель лица, осуществляющего подготовку проектной документации

нет

(должность, фамилия, инициалы, подпись)

редставитель лица, осуществляющего строительство, выполнившего работы, подлежащие освидетельствованию

Начальник участка ЗАО ПСО "УПГС" В.П. Хмара

(должность, фамилия, инициалы, подпись)

редставители иных лиц :

нет

(должность, фамилия, инициалы, подпись)

(должность, фамилия, инициалы, подпись)

(должность, фамилия, инициалы, подпись)

выборочно ВПР км 30-61

АКТ
освидетельствования скрытых работ

№ 156 " 06 " ноября 2008 г.

Представитель застройщика или заказчика Инженер 1 категории группы ТН Воркутинской ЛПУМГ ООО "Газпром Трансгаз Ухта" И.Л. Солодовник

(должность,фамилия,инициалы,реквизиты документа о представительстве)

Представитель лица , осуществляющего строительство Зам. Технического директора ЗАО ПСО "Уренгойпромгражданстрой" Н.С. Максимов

(должность,фамилия,инициалы,реквизиты документа о представительстве)

Представитель лица , осуществляющего строительство , по вопросам строительного контроля Шеф-инженер ООО "ИФ ИнтерГазСервис" Е.Ш. Гарибзянов

(должность,фамилия,инициалы,реквизиты документа о представительстве)

Представитель лица , осуществляющего подготовку проектной документации нет

Представитель лица , осуществляющего строительство, выполнившего работы, подлежащие освидетельствованию Начальник участка ЗАО ПСО "Уренгойпромгражданстрой" В.П. Хмара

(должность,фамилия,инициалы,реквизиты документа о представительстве)

а также иные представители лиц , участвующих в освидетельствовании : нет

(наименование,должность,фамилия,инициалы,реквизиты документа о представительстве)

произвели осмотр работ, выполненных СУ - 2 ЗАО ПСО " Уренгойпромгражданстрой "

(наименование лица,осуществляющего строительство,выполнившего работы)

и составили настоящий акт о нижеследующем :

. К освидетельствованию предъявлены следующие работы Обратная послойная засыпка ВПТ с уплотнением ПК 491+81

(наименование скрытых работ)

. Работы выполненны по проектной документации 4431.00.РП.ОЗ.АД.4-3.000.АД2.000 ОАО "ВНИПИгаздобыча" ГИП Дзюба , нач. отдела Колодий

(№,другие реквизиты чертежа,наименование проектной документации,сведения о лицах,осуществляющих подготовку раздела проектной документации)

. При выполнении работ применены ПГС карьер №12 от 15.04.08г. №73

(наименование строительных материалов со ссылкой на сертификаты,другие документы,подтверждающие качество)

. Предъявлены документы, подтверждающие соответствие работ предъявляемым к ним требованиям :

(исполнительные схемы и чертежи,результаты экспертиз,обследований,лабороторных и иных испытаний выполненных работ, проведенных в процессе строительного контроля)

. Даты : начала работ " 05 " ноября 2008 г.
окончания работ " 05 " ноября 2008 г.

. Работы выполнены в соответствии с ВСН 26 - 90 П. 3.2.1

(указываются наименование,статьи,пункты технического регламента (норм и правил), иных нормативных правовых актов,разделы проектной документации)

. Разрешается производство последующих работ по

(наименование работ, конструкций, участков сетей инженерно-технического обеспечения)

Дополнительные сведения Согласование ОАО " ВНИПИгаздобыча " 25.03.2008 г.

Акт составлен в 3 экземплярах

54

редставитель застройщика или заказчика **Инженер 1 категории группы ТН Воркутинской ЛПУМГ**

ООО "Газпром Трансгаз Ухта" И.Л. Солодовник

(должность, фамилия, инициалы, подпись)

редставитель лица, осуществляющего строительство **Зам. Технического директора**

ЗАО ПСО "Уренгойпромгражданстрой" Н.С. Максимов

(должность, фамилия, инициалы, подпись)

Представитель лица, осуществляющего строительство, по вопросам строительного контроля

Шеф-инженер ООО "ИФ ИнтерГазСервис" Е.Ш. Гарибзянов

(должность, фамилия, инициалы, подпись)

Представитель лица, осуществляющего подготовку проектной документации

нет

(должность, фамилия, инициалы, подпись)

Представитель лица, осуществляющего строительство, выполнившего работы, подлежащие освидетельствованию

Начальник участка ЗАО ПСО "УПГС" В.П. Хмара

(должность, фамилия, инициалы, подпись)

Представители иных лиц :

нет

(должность, фамилия, инициалы, подпись)

(должность, фамилия, инициалы, подпись)

(должность, фамилия, инициалы, подпись)

Вр.рп.3139 , Н=198.74
10.11.08 г.

Исполнительная схема укладки водопропускных труб
А/д КС Воркутинская - КС Гагарацкая,D=1,42
ПК 480+48

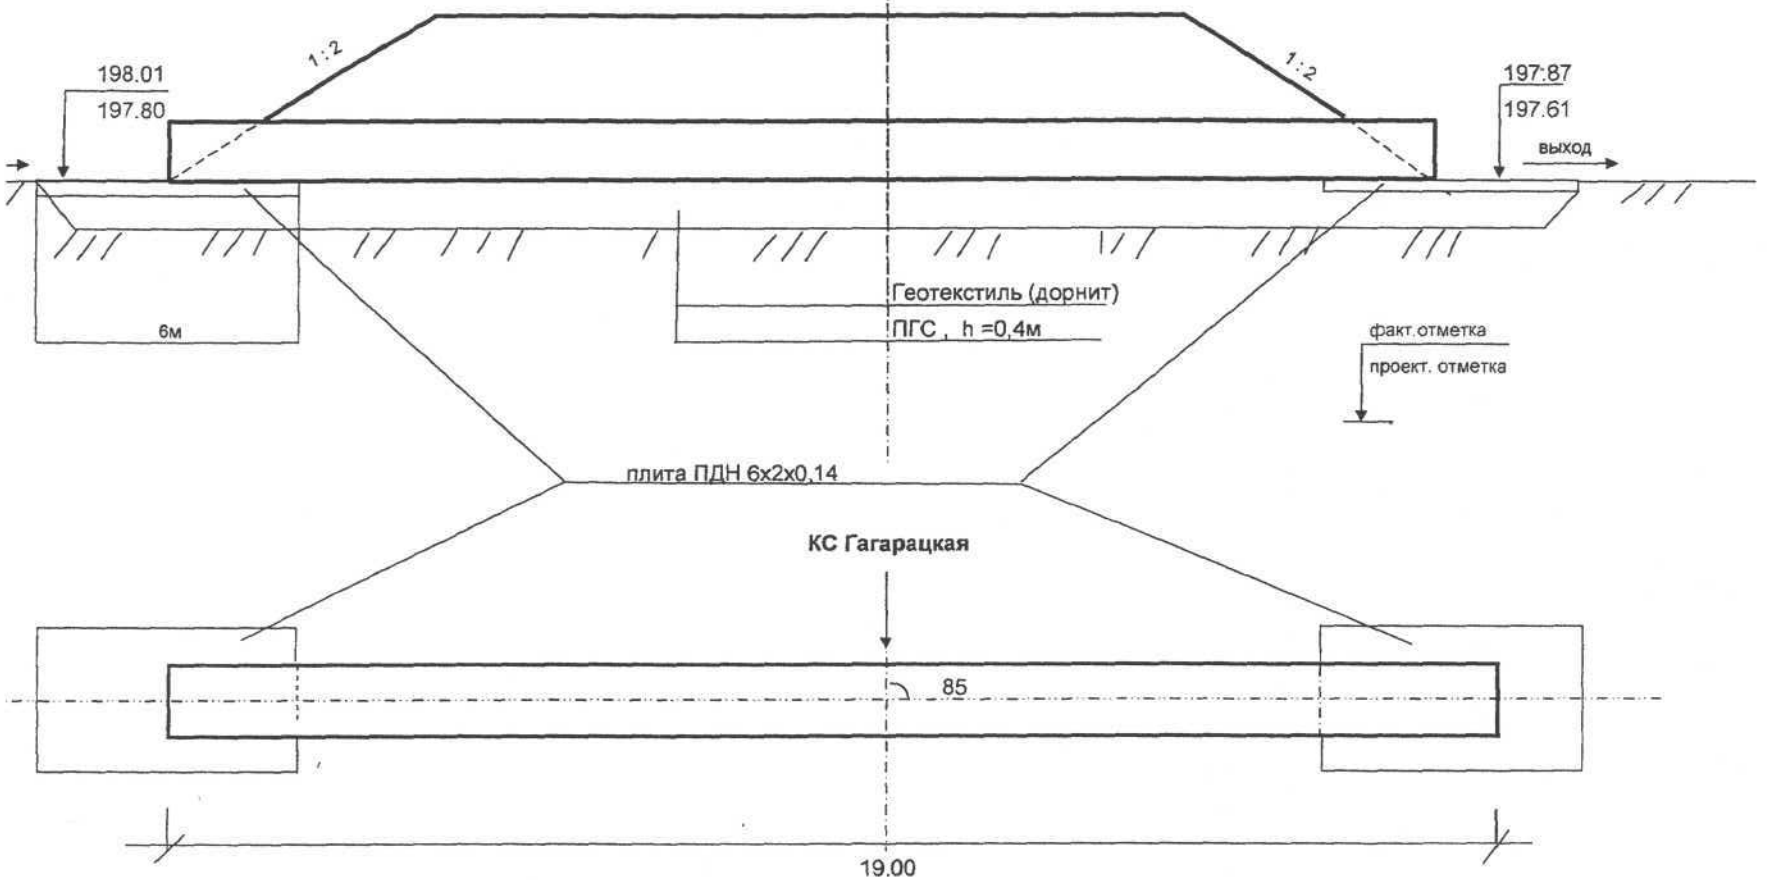

		подпись	дата	Автодорога КС-Воркутинская - КС Ярынская			
Выполнил				Автодорога КС4 Воркутинская - КС3 Гагарацкая	стадия	лист	листов
Геодезист УПГС	Гранкин И. Г.				РП	48	
Нач.уч-каУПГС	Хмара В. П.						
зам.тех.дирПС	Максимов Н.С.			Укладка ВПТ,D=1,42 ПК480+48	" Уренгойавтодор " ООО " Стройгазконсалтинг "		
Проверил	БЕЛЕСТА Н.Ю.						
Вед.геодезист							

55

Гр.рп.390 Н = 188,17
17.07.08 г.

Исполнительная схема укладки водопропускных труб
А/д КС Воркутинская - КС Гагарацкая,D=1,42
ПК535+08

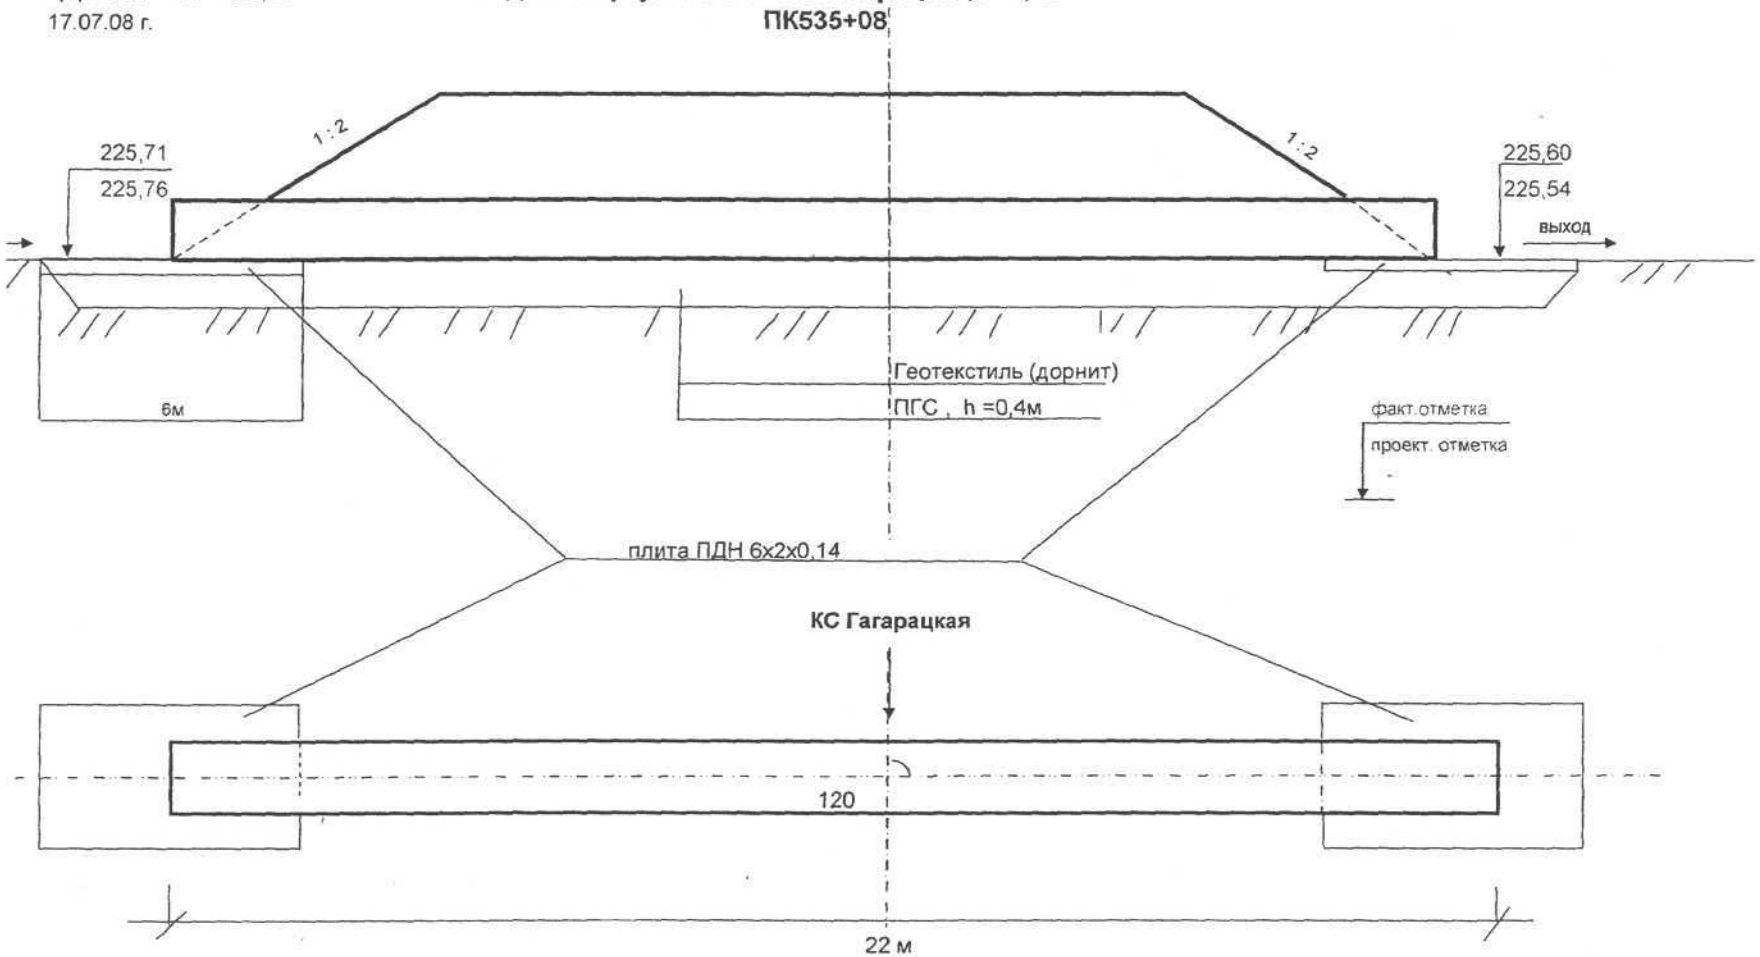

		подпись	дата	Автодорога КС-Воркутинская - КС Ярынская			
Выполнил				Автодорога	стадия	лист	листов
Геодезист УПГС	Гранкин И. Г.		17.07.08	КС4 Воркутинская - КС3 Гагарацкая	РП	50	
Нач.уч-каУПГС	Хмара В. П.						
зам.тех.дирПСО	Максимов Н.С.			Укладка ВПТ,D=1,42	ЗАО ПСО УПГС ООО " Стройгазконсалтинг "		
Проверил	Шилов А.Н.						
Вед.геодезист	Веремей В.В.			ПК535+08			

ООО "ГАЗПРОМ ТРАНСГАЗ УХТА" Служба контроля качества строительных работ Технадзор № 30 "___" ___ 200__ год

56

Вр.рп.3161 Н = 224,27
17.07.08 г.

Исполнительная схема укладки водопропускных труб
А/д КС Воркутинская - КС Гагарацкая,D=1,42
ПК536+56

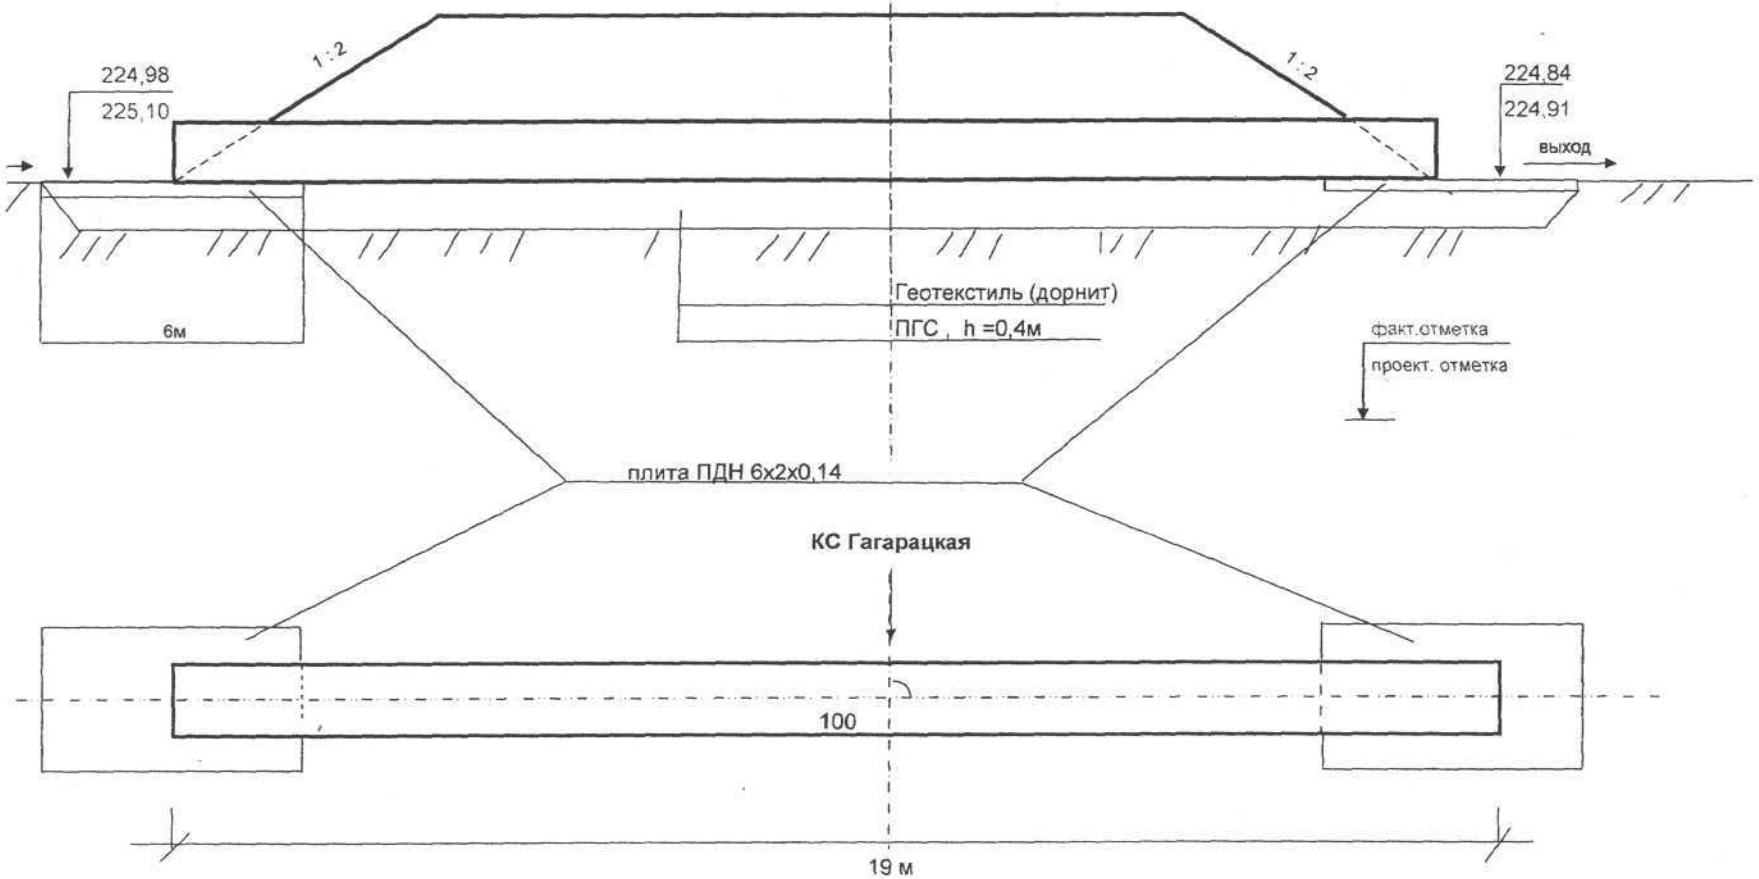

		подпись	дата	Автодорога КС-Воркутинская - КС Ярынская			
Выполнил				Автодорога	стадия	лист	листов
Геодезист УПГС	Гранкин И. Г.		11.07.08	КС4 Воркутинская - КС3 Гагарацкая	РП	51	
Нач.уч-каУПГС	Хмара В. П.						
зам.тех.дирПСО	Максимов А. С.			Укладка ВПТ,D=1,42	ЗАО ПСО УПГС ООО " Стройгазконсалтинг "		
Проверил	Спирин А. С.						
Вед.геодезист	Веремей В.В.			ПК536+56			

ООО "ГАЗПРОМ ТРАНСГАЗ УХТА" Служба контроля качества строительных работ Технадзор № 30 200 год

Гр.рп.388 , H=199.84
10.11.08 г.

Исполнительная схема укладки водопропускных труб
А/д КС Воркутинская - КС Гагарацкая,D=1,42
ПК 561+76

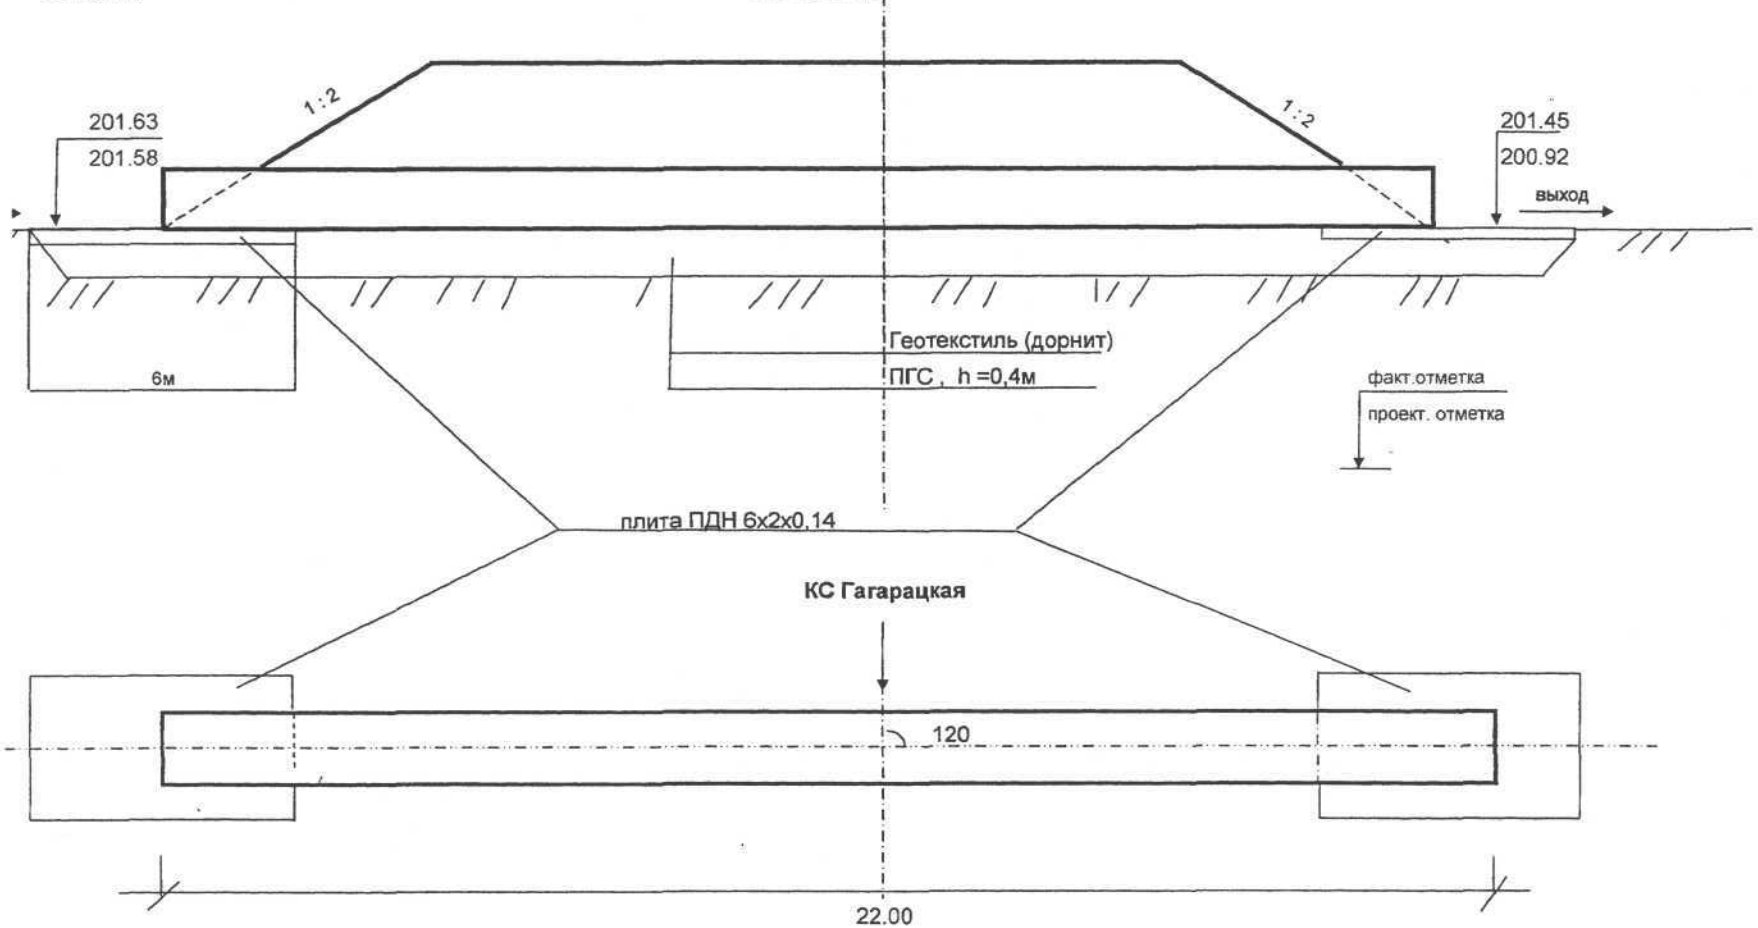

		подпись	дата	Автодорога КС-Воркутинская - КС Ярынская			
Выполнил				Автодорога КС4 Воркутинская - КС3 Гагарацкая	стадия	лист	листов
Геодезист УПГС	Гранкин И. Г.				РП	49	
Нач.уч-каУПГС	Хмара В. П.						
зам.тех.дирПС	Максимов Н.С.			Укладка ВПТ,D=1,42 ПК561+76	" Уренгойавтодор " ООО " Стройгазконсалтинг "		
Проверил	Шилов А.Н						
Вед.геодезист							

58

Гр.рп.388 , H=199.84
10.11.08 г.

Исполнительная схема укладки водопропускных труб
А/д КС Воркутинская - КС Гагарацкая,D=1,42
ПК 566+51

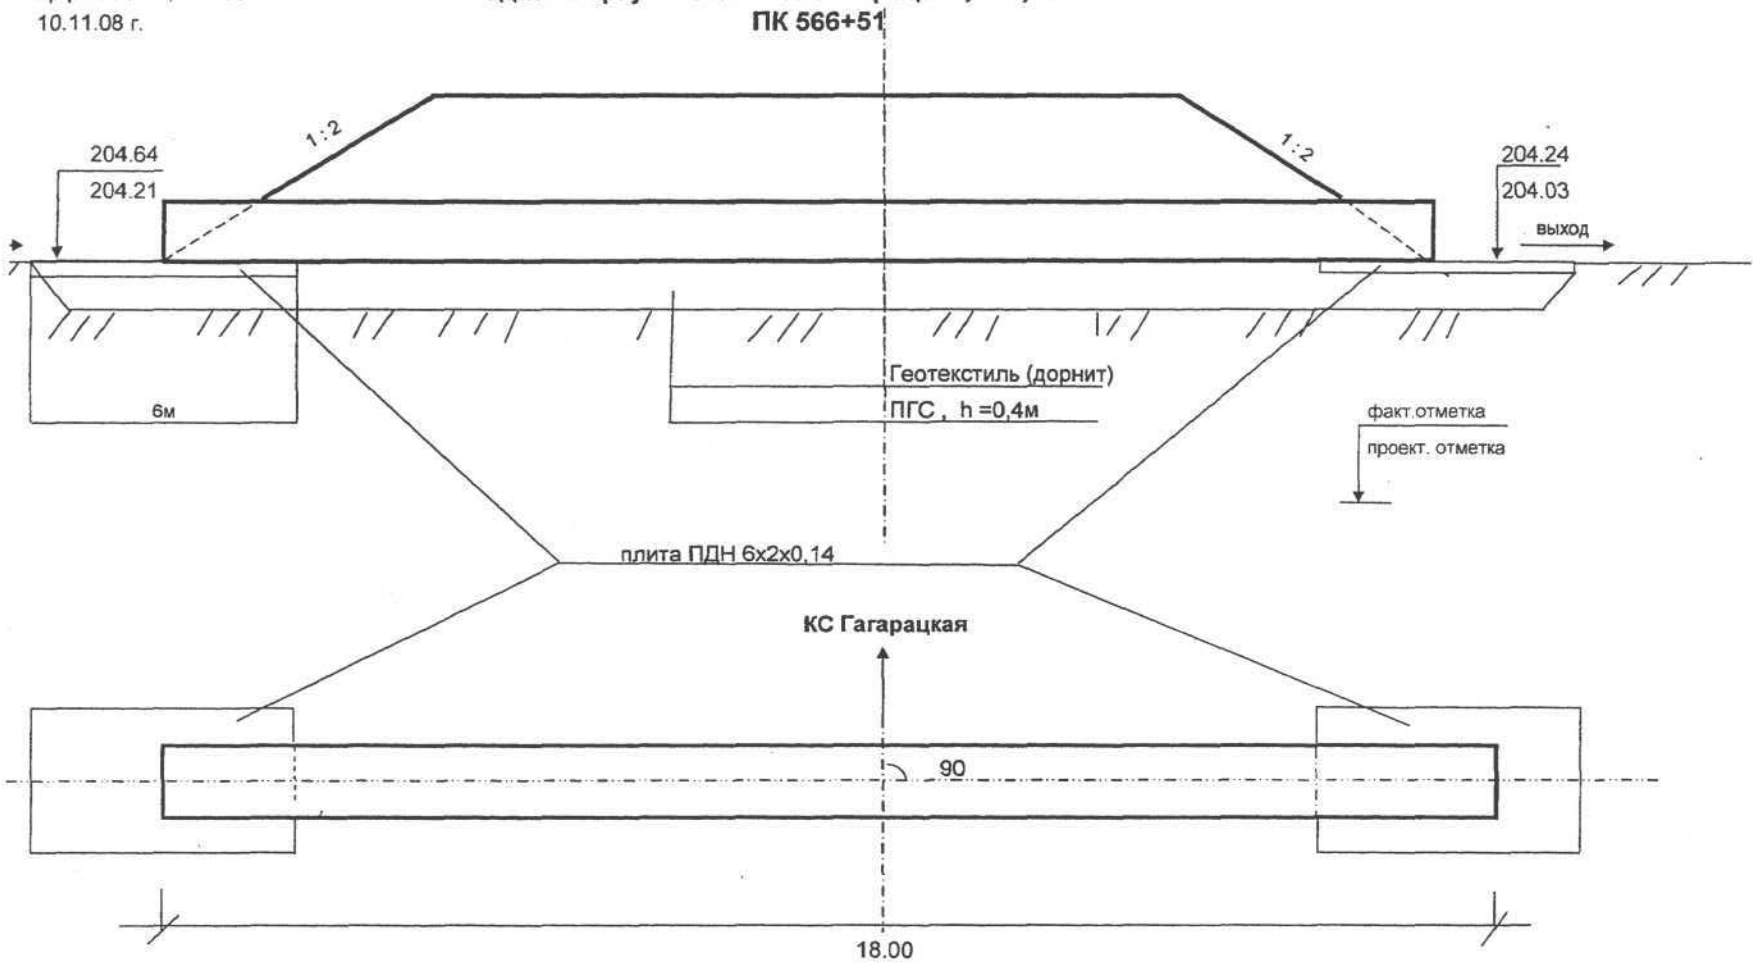

		подпись	дата	Автодорога КС-Воркутинская - КС Ярынская		
Выполнил				Автодорога КС4 Воркутинская - КС3 Гагарацкая	стадия	лист	листов
Геодезист УПГС	Гранкин И. Г.				РП	51	
Нач.уч-каУПГС	Хмара В. П.						
зам.тех.дирПС	Максимов Н.С.			Укладка ВПТ,D=1,42 ПК566+51	" Уренгойавтодор " ООО " Стройгазконсалтинг "	
Проверил	БЕЛЕСТА Н. Ю.					
Вед.геодезист						

59

Вр.рп.3161 , Н=224.27
10.11.08 г.

Исполнительная схема укладки водопропускных труб
А/д КС Воркутинская - КС Гагарацкая,D=1,42
ПК 542+58

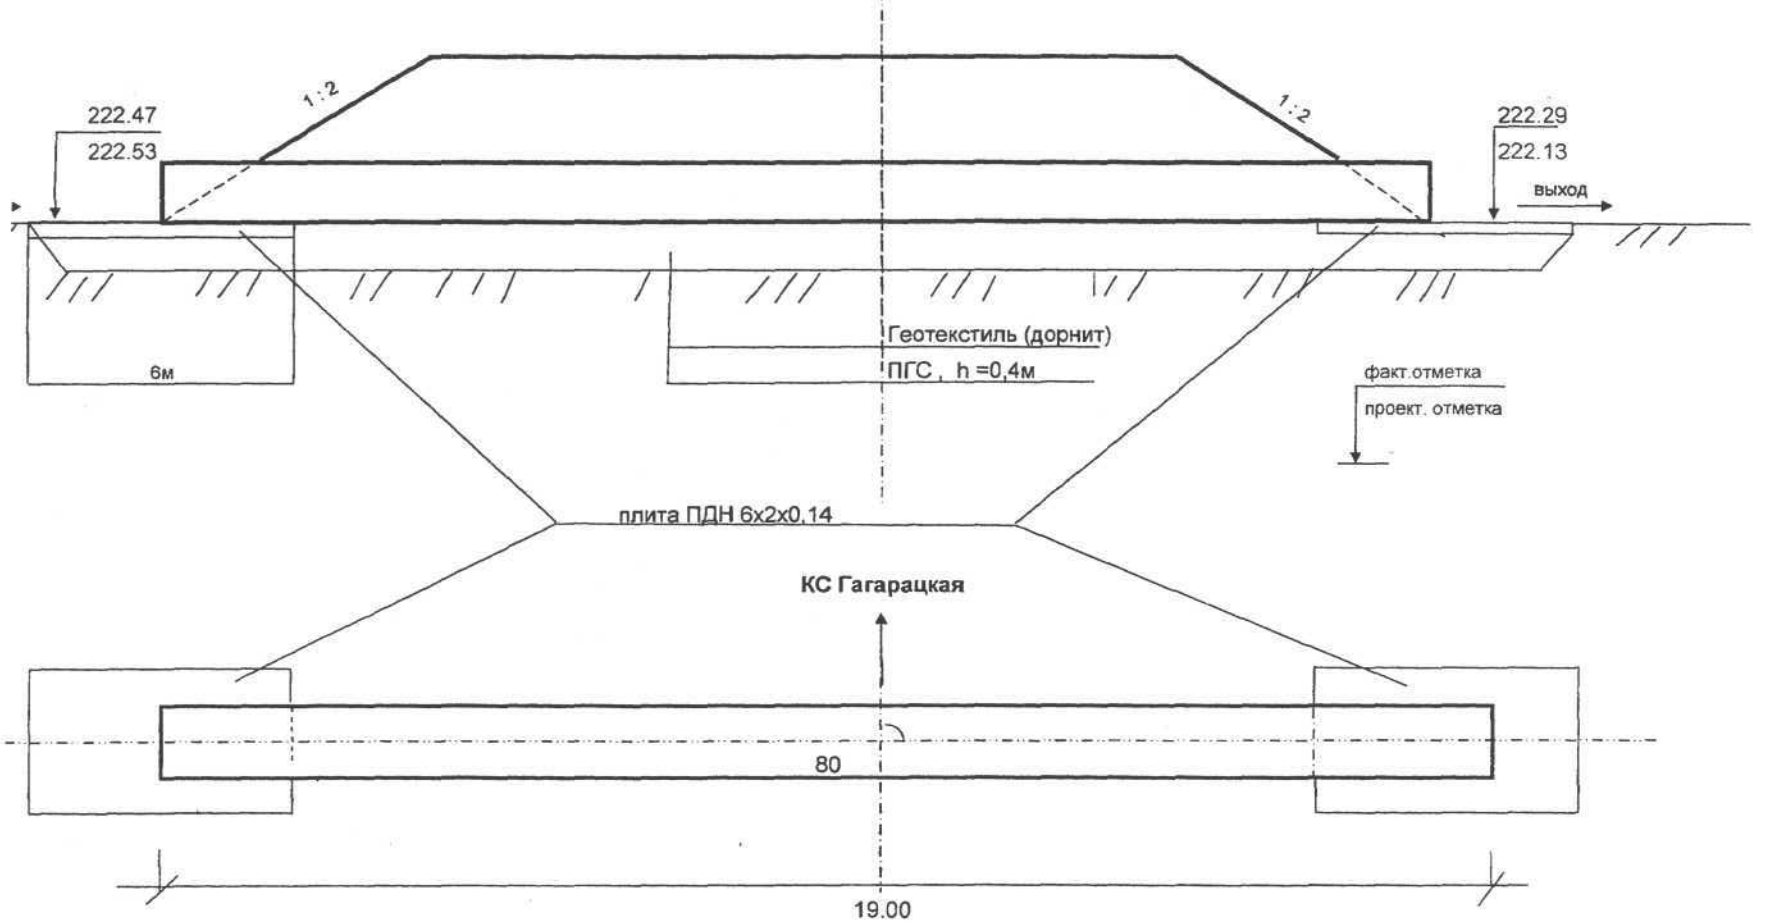

		подпись	дата	Автодорога КС-Воркутинская - КС Ярынская			
Выполнил				Автодорога КС4 Воркутинская - КС3 Гагарацкая	стадия	лист	листов
Геодезист УПГС	Гранкин И. Г.				РП	48	
Нач.уч-каУПГС	Хмара В. П.						
зам.тех.дирПС	Максимов Н.С.			Укладка ВПТ,D=1,42 ПК542+58	" Уренгойавтодор " ООО " Стройгазконсалтинг "		
Проверил	Агенкин А.С.						
Вед.геодезист							

60

Гр.рп.388 , H=199.84
10.11.08 г.

Исполнительная схема укладки водопропускных труб
А/д КС Воркутинская - КС Гагарацкая,D=1,42
ПК 587+52

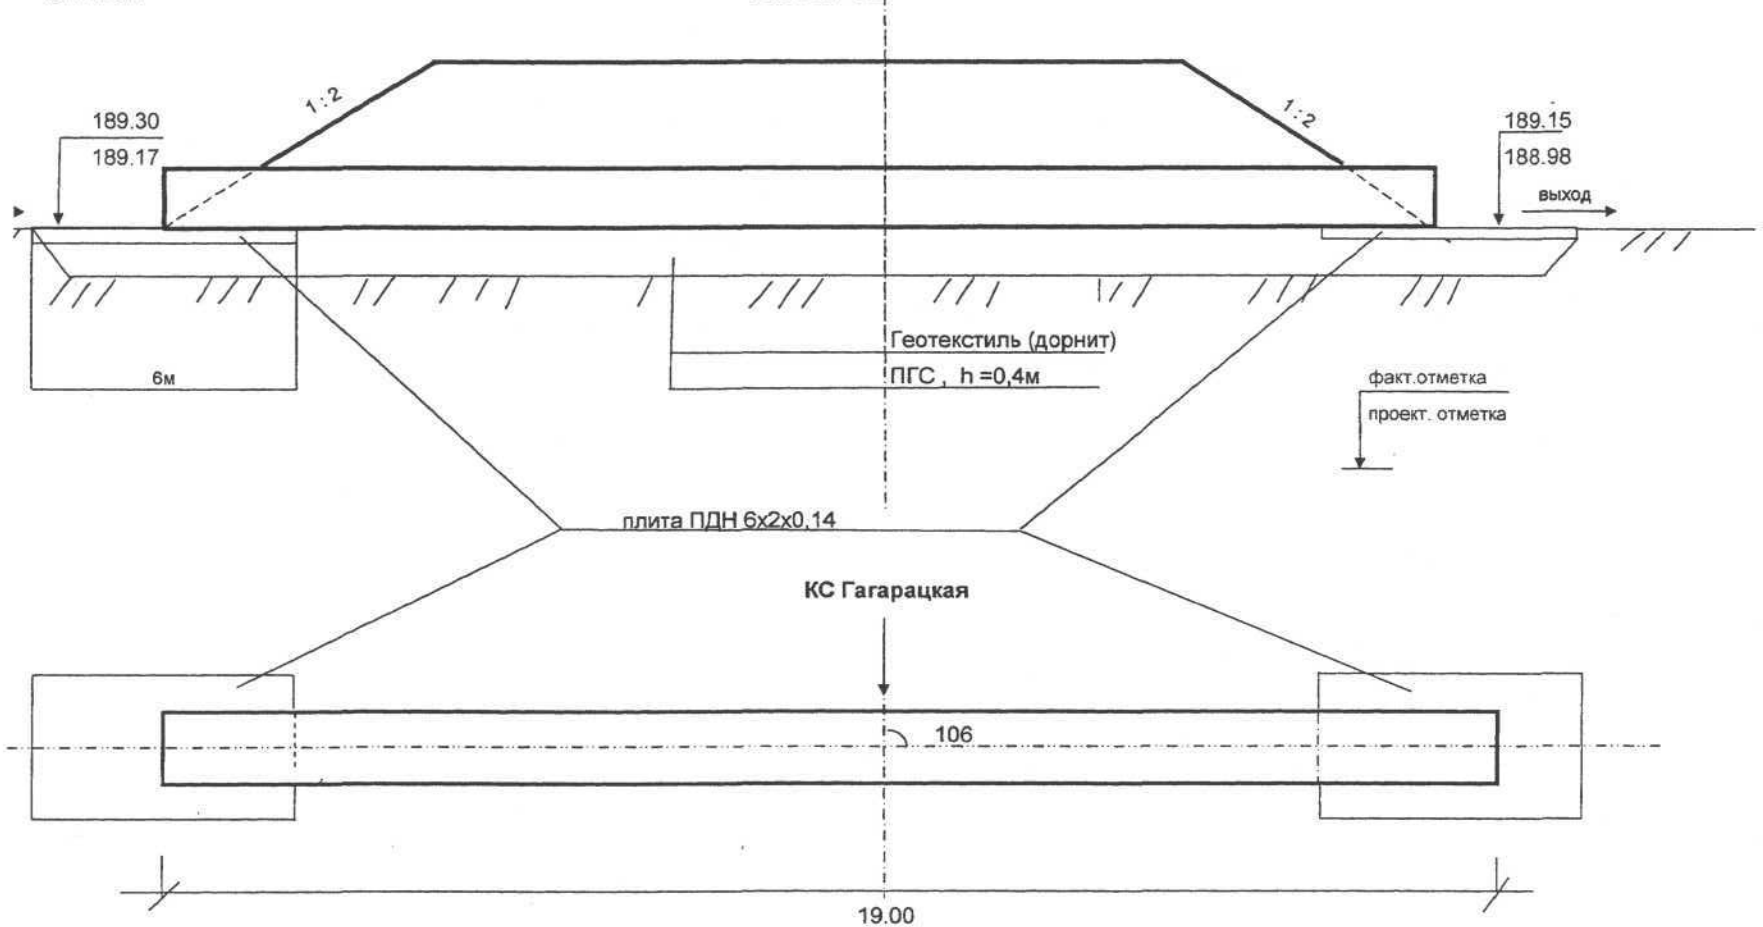

		подпись	дата	Автодорога КС-Воркутинская - КС Ярынская			
Выполнил				Автодорога КС4 Воркутинская - КС3 Гагарацкая	стадия	лист	листов
Геодезист УПГС	Гранкин И. Г.				РП	51	
Нач.уч-каУПГС	Хмара В. П.						
зам.тех.дирПС	Максимов Н.С.			Укладка ВПТ,D=1,42 ПК587+52	" Уренгойавтодор " ООО " Стройгазконсалтинг "		
Проверил	Аленкин А.С.						
Вед.геодезист							

19

км 61 - 98

водопропускные трубы

Выборочно

ВПТ
км 61 – 102

АКТ

освидетельствования скрытых работ

№ N1 " 25 " ноября 2008 г.

Представитель застройщика или заказчика Инженер 1 категории группы ТН Воркутинской ЛПУМГ ООО "Газпром Трансгаз Ухта" М.В.Пашин

(должность,фамилия,инициалы,реквизиты документа о представительстве)

Представитель лица , осуществляющего строительство Зам. Технического директора ЗАО ПСО "Уренгойпромгражданстрой" Н.С. Максимов

(должность,фамилия,инициалы,реквизиты документа о представительстве)

Представитель лица , осуществляющего строительство , по вопросам строительного контроля Шеф-инженер ООО "ИФ ИнтерГазСервис" Е.Ш. Гарибзянов

(должность,фамилия,инициалы,реквизиты документа о представительстве)

Представитель лица , осуществляющего подготовку проектной документации Зам. директора ООО „Спад-проект" Аленкин А.С

Представитель лица , осуществляющего строительство, выполнившего работы, подлежащие освидетельствованию Начальник участка ЗАО ПСО "Уренгойпромгражданстрой" В.П. Хмара

(должность,фамилия,инициалы,реквизиты документа о представительстве)

а также иные представители лиц , участвующих в освидетельствовании : нет

(наименование,должность,фамилия,инициалы,реквизиты документа о представительстве)

произвели осмотр работ, выполненных СУ - 2 ЗАО ПСО " Уренгойпромгражданстрой "

(наименование лица,осуществляющего строительство,выполнившего работы)

и составили настоящий акт о нижеследующем :

1. К освидетельствованию предъявлены следующие работы Устройство котлована под ВПТ ПК 635+48

(наименование скрытых работ)

2. Работы выполненны по проектной документации 4431.00.РП.ОЗ.АД.4-3.000.АД2.000 ОАО "ВНИПИгаздобыча" ГИП Дзюба , нач. отдела Колодий

(№,другие реквизиты чертежа,наименование проектной документации,сведения о лицах,осуществляющих подготовку раздела проектной документации)

3. При выполнении работ применены нет

(наименование строительных материалов со ссылкой на сертификаты,другие документы,подтверждающие качество)

4. Предъявлены документы, подтверждающие соответствие работ предъявляемым к ним требованиям : нет

(исполнительные схемы и чертежи,результаты экспертиз,обследований,лабороторных и иных испытаний выполненных работ, проведенных в процессе строительного контроля)

5. Даты : начала работ " 24 " ноября 2008 г.

окончания работ " 24 " ноября 2008 г.

6. Работы выполнены в соответствии с ВСН 26 - 90 П. 3.2.1

(указываются наименование,статьи,пункты технического регламента (норм и правил), иных нормативных правовых актов,разделы проектной документации)

Разрешается производство последующих работ по Устройство песчаной подушки

(наименование работ, конструкций, участков сетей инженерно-технического обеспечения)

Дополнительные сведения

Акт составлен в 3 экземплярах.

Представитель застройщика или заказчика **Инженер 1 категории группы ТН Воркутинской ЛПУМГ**

ООО "Газпром Трансгаз Ухта" М.В.Пашин

(должность, фамилия, инициалы, подпись)

Представитель лица, осуществляющего строительство **Зам. Технического директора**

ЗАО ПСО "Уренгойпромгражданстрой" Н.С. Максимов

(должность, фамилия, инициалы, подпись)

Представитель лица, осуществляющего строительство, по вопросам строительного контроля

Шеф-инженер ООО "ИФ ИнтерГазСервис" Е.Ш. Гарибзянов

(должность, фамилия, инициалы, подпись)

Представитель лица, осуществляющего подготовку проектной документации

Зам директора „ООО Спад-проект" Апенкин А.С.

(должность, фамилия, инициалы, подпись)

Представитель лица, осуществляющего строительство, выполнившего работы, подлежащие освидетельствованию

Начальник участка ЗАО ПСО "УПГС" В.П. Хмара

(должность, фамилия, инициалы, подпись)

Представители иных лиц :

нет

(должность, фамилия, инициалы, подпись)

(должность, фамилия, инициалы, подпись)

(должность, фамилия, инициалы, подпись)

АКТ
освидетельствования скрытых работ

№ 2 " 26 " ноября 2008 г.

Представитель застройщика или заказчика Инженер 1 категории группы ТН Воркутинской ЛПУМГ
ООО "Газпром Трансгаз Ухта" М.В.Пашин
(должность,фамилия,инициалы,реквизиты документа о представительстве)

Представитель лица , осуществляющего строительство Зам. Технического директора
ЗАО ПСО "Уренгойпромгражданстрой" Н.С. Максимов
(должность,фамилия,инициалы,реквизиты документа о представительстве)

Представитель лица , осуществляющего строительство , по вопросам строительного контроля
Шеф-инженер ООО "ИФ ИнтерГазСервис" Е.Ш. Гарибзянов
(должность,фамилия,инициалы,реквизиты документа о представительстве)

Представитель лица , осуществляющего подготовку проектной документации
Зам. директора ООО „Спад-проект" Аленкин А.С.

Представитель лица , осуществляющего строительство, выполнившего работы, подлежащие освидетельствованию
Начальник участка ЗАО ПСО "Уренгойпромгражданстрой" В.П. Хмара
(должность,фамилия,инициалы,реквизиты документа о представительстве)

а также иные представители лиц , участвующих в освидетельствовании :
нет
(наименование,должность,фамилия,инициалы,реквизиты документа о представительстве)

произвели осмотр работ, выполненных СУ - 2 ЗАО ПСО " Уренгойпромгражданстрой "
(наименование лица,осуществляющего строительство,выполнившего работы)

и составили настоящий акт о нижеследующем :

1. К освидетельствованию предъявлены следующие работы Устройство песчаной подушки высотой 0,7м. И грунтово-цементных екранов под ВПТ ПК 635+48
(наименование скрытых работ)

2. Работы выполненны по проектной документации 4431.00.РП.ОЗ.АД.4-3.000.АД2.000 ОАО "ВНИПИгаздобыча"
ГИП Дзюба , нач. отдела Колодий
(№,другие реквизиты чертежа,наименование проектной документации,сведения о лицах,осуществляющих подготовку раздела проектной документации)

3. При выполнении работ применены песок , цемент сертификат №1272 от 04.04.08.
(наименование строительных материалов со ссылкой на сертификаты,другие документы,подтверждающие качество)

4. Предъявлены документы, подтверждающие соответствие работ предъявляемым к ним требованиям :
нет
(исполнительные схемы и чертежи,результаты экспертиз,обследований,лабороторных и иных испытаний выполненных работ, проведенных в процессе строительного контроля)

5. Даты : начала работ " 24 " ноября 2008 г.
окончания работ " 24 " ноября 2008 г.

6. Работы выполнены в соответствии с ВСН 26 - 90 П. 3.2.1
(указываются наименование,статьи,пункты технического регламента (норм и правил), иных нормативных правовых актов,разделы проектной документации)

7. Разрешается производство последующих работ по Укладка водопропускной трубы
(наименование работ, конструкций, участков сетей инженерно-технического обеспечения)

Дополнительные сведения

Представитель застройщика или заказчика **Инженер 1 категории группы ТН Воркутинской ЛПУМГ**

ООО "Газпром Трансгаз Ухта" М.В.Пашин

(должность, фамилия, инициалы, подпись)

Представитель лица, осуществляющего строительство **Зам. Технического директора**

ЗАО ПСО "Уренгойпромгражданстрой" Н.С. Максимов

(должность, фамилия, инициалы, подпись)

Представитель лица, осуществляющего строительство, по вопросам строительного контроля

Шеф-инженер ООО "ИФ ИнтерГазСервис" Е.Ш. Гарибзянов

(должность, фамилия, инициалы, подпись)

Представитель лица, осуществляющего подготовку проектной документации

Зам. директора ООО Спад-проект Апенкин А.С.

(должность, фамилия, инициалы, подпись)

Представитель лица, осуществляющего строительство, выполнившего работы, подлежащие освидетельствованию

Начальник участка ЗАО ПСО "УПГС" В.П. Хмара

(должность, фамилия, инициалы, подпись)

Представители иных лиц :

нет

(должность, фамилия, инициалы, подпись)

(должность, фамилия, инициалы, подпись)

(должность, фамилия, инициалы, подпись)

АКТ

освидетельствования скрытых работ

№ 3. " 26 " ноября 2008 г.

Представитель застройщика или заказчика Инженер 1 категории группы ТН Воркутинской ЛПУМГ ООО "Газпром Трансгаз Ухта" М.В. Пашин

(должность,фамилия,инициалы,реквизиты документа о представительстве)

Представитель лица , осуществляющего строительство Зам. Технического директора ЗАО ПСО "Уренгойпромгражданстрой" Н.С. Максимов

(должность,фамилия,инициалы,реквизиты документа о представительстве)

Представитель лица , осуществляющего строительство , по вопросам строительного контроля Шеф-инженер ООО "ИФ ИнтерГазСервис" Е.Ш. Гарибзянов

(должность,фамилия,инициалы,реквизиты документа о представительстве)

Представитель лица , осуществляющего подготовку проектной документации Зам. директора ООО „Спец-проект" Арешкин А.С.

Представитель лица , осуществляющего строительство, выполнившего работы, подлежащие освидетельствованию Начальник участка ЗАО ПСО "Уренгойпромгражданстрой" В.П. Хмара

(должность,фамилия,инициалы,реквизиты документа о представительстве)

также иные представители лиц , участвующих в освидетельствовании : нет

(наименование,должность,фамилия,инициалы,реквизиты документа о представительстве)

произвели осмотр работ, выполненных СУ - 2 ЗАО ПСО " Уренгойпромгражданстрой "

(наименование лица,осуществляющего строительство,выполнившего работы)

составили настоящий акт о нижеследующем :

К освидетельствованию предъявлены следующие работы Укладка ВПТ на ПК 635+48

(наименование скрытых работ)

Работы выполненны по проектной документации 4431.00.РП.ОЗ.АД.4-3.000.АД2.000 ОАО "ВНИПИгаздобыча" ГИП Дзюба , нач. отдела Колодий

(№,другие реквизиты чертежа,наименование проектной документации,сведения о лицах,осуществляющих подготовку раздела проектной документации)

При выполнении работ применены водопропускная труба б/у

(наименование строительных материалов со ссылкой на сертификаты,другие документы,подтверждающие качество)

Предъявлены документы, подтверждающие соответствие работ предъявляемым к ним требованиям :

Исполнительная схема

(исполнительные схемы и чертежи,результаты экспертиз,обследований,лабороторных и иных испытаний выполненных работ, проведенных в процессе строительного контроля)

Даты : начала работ " 24 " ноября 2008 г.

окончания работ " 24 " ноября 2008 г.

Работы выполнены в соответствии с ВСН 26 - 90 П. 3.2.1

(указываются наименование,статьи,пункты технического регламента (норм и правил), иных нормативных правовых актов,разделы проектной документации)

Разрешается производство последующих работ по Обратная засыпка ВПТ

(наименование работ, конструкций, участков сетей инженерно-технического обеспечения)

Дополнительные сведения нет

Акт составлен в 3 экземплярах.

Представитель застройщика или заказчика **Инженер 1 категории группы ТН Воркутинской ЛПУМГ**

ООО "Газпром Трансгаз Ухта" М.В. Пашин

(должность, фамилия, инициалы, подпись)

Представитель лица, осуществляющего строительство **Зам. Технического директора**

ЗАО ПСО "Уренгойпромгражданстрой" Н.С. Максимов

(должность, фамилия, инициалы, подпись)

Представитель лица, осуществляющего строительство, по вопросам строительного контроля

Шеф-инженер ООО "ИФ ИнтерГазСервис" Е.Ш. Гарибзянов

(должность, фамилия, инициалы, подпись)

Представитель лица, осуществляющего подготовку проектной документации

Зам. директора „ООО Спад-проект" Апенкин А.С.

(должность, фамилия, инициалы, подпись)

Представитель лица, осуществляющего строительство, выполнившего работы, подлежащие освидетельствованию

Начальник участка ЗАО ПСО "УПГС" В.П. Хмара

(должность, фамилия, инициалы, подпись)

Представители иных лиц :

нет

(должность, фамилия, инициалы, подпись)

(должность, фамилия, инициалы, подпись)

(должность, фамилия, инициалы, подпись)

АКТ
освидетельствования скрытых работ

№ 48 " 29 " ноября 2008 г.

Представитель застройщика или заказчика Инженер 1 категории группы ТН Воркутинской ЛПУМГ ООО "Газпром Трансгаз Ухта" М.В. Пашин

(должность, фамилия, инициалы, реквизиты документа о представительстве)

Представитель лица, осуществляющего строительство Зам. Технического директора ЗАО ПСО "Уренгойпромгражданстрой" Н.С. Максимов

(должность, фамилия, инициалы, реквизиты документа о представительстве)

Представитель лица, осуществляющего строительство, по вопросам строительного контроля Шеф-инженер ООО "ИФ ИнтерГазСервис" Е.Ш. Гарибзянов

(должность, фамилия, инициалы, реквизиты документа о представительстве)

Представитель лица, осуществляющего подготовку проектной документации Зам. директора „ООО Спад-проект" Апенкин А.С.

Представитель лица, осуществляющего строительство, выполнившего работы, подлежащие освидетельствованию Начальник участка ЗАО ПСО "Уренгойпромгражданстрой" В.П. Хмара

(должность, фамилия, инициалы, реквизиты документа о представительстве)

а также иные представители лиц, участвующих в освидетельствовании: нет

(наименование, должность, фамилия, инициалы, реквизиты документа о представительстве)

произвели осмотр работ, выполненных СУ - 2 ЗАО ПСО " Уренгойпромгражданстрой "

(наименование лица, осуществляющего строительство, выполнившего работы)

и составили настоящий акт о нижеследующем:

1. К освидетельствованию предъявлены следующие работы Обратная послойная засыпка ВПТ с уплотнением ПК 717+61

(наименование скрытых работ)

2. Работы выполненны по проектной документации 4431.00.РП.ОЗ.АД.4-3.000.АД2.000 ОАО "ВНИПИгаздобыча" ГИП Дзюба, нач. отдела Колодий

(№, другие реквизиты чертежа, наименование проектной документации, сведения о лицах, осуществляющих подготовку раздела проектной документации)

3. При выполнении работ применены песок карьер №302 от 29.09.08г. №201

(наименование строительных материалов со ссылкой на сертификаты, другие документы, подтверждающие качество)

4. Предъявлены документы, подтверждающие соответствие работ предъявляемым к ним требованиям:

(исполнительные схемы и чертежи, результаты экспертиз, обследований, лабороторных и иных испытаний выполненных работ, проведенных в процессе строительного контроля)

5. Даты: начала работ " 29 " ноября 2008 г.
окончания работ " 29 " ноября 2008 г.

6. Работы выполнены в соответствии с ВСН 26 - 90 П. 3.2.1

(указываются наименование, статьи, пункты технического регламента норм и правил), иных нормативных правовых актов, разделы проектной документации)

7. Разрешается производство последующих работ по нет

(наименование работ, конструкций, участков сетей инженерно-технического обеспечения)

Дополнительные сведения нет

Акт составлен в 3 экземплярах

Представитель застройщика или заказчика **Инженер 1 категории группы ТН Воркутинской ЛПУМГ**

ООО "Газпром Трансгаз Ухта" М.В. Пашин

(должность, фамилия, инициалы, подпись)

Представитель лица, осуществляющего строительство **Зам. Технического директора**

ЗАО ПСО "Уренгойпромгражданстрой" Н.С. Максимов

(должность, фамилия, инициалы, подпись)

Представитель лица, осуществляющего строительство, по вопросам строительного контроля

Шеф-инженер ООО "ИФ ИнтерГазСервис" Е.Ш. Гарибзянов

(должность, фамилия, инициалы, подпись)

Представитель лица, осуществляющего подготовку проектной документации

Зам. директора „ООО Спад-проект" Апенкин А.С.

(должность, фамилия, инициалы, подпись)

Представитель лица, осуществляющего строительство, выполнившего работы, подлежащие освидетельствованию

Начальник участка ЗАО ПСО "УПГС" В.П. Хмара

(должность, фамилия, инициалы, подпись)

Представители иных лиц :

нет

(должность, фамилия, инициалы, подпись)

(должность, фамилия, инициалы, подпись)

(должность, фамилия, инициалы, подпись)

АКТ
освидетельствования скрытых работ

№ 63 " 12 " января 2009г.

Представитель застройщика или заказчика Инженер 1 категории группы ТН Воркутинской ЛПУМГ ООО "Газпром Трансгаз Ухта" М.В. Пашин

(должность,фамилия,инициалы,реквизиты документа о представительстве)

Представитель лица , осуществляющего строительство Зам. Технического директора ЗАО ПСО "Уренгойпромгражданстрой" Н.С. Максимов

(должность,фамилия,инициалы,реквизиты документа о представительстве)

Представитель лица , осуществляющего строительство , по вопросам строительного контроля Шеф-инженер ООО "ИФ ИнтерГазСервис" Гарибзянов Е. Ш.

(должность,фамилия,инициалы,реквизиты документа о представительстве)

Представитель лица , осуществляющего подготовку проектной документации Зам.директора ООО "Слад-проект" Апенкин А. С.

Представитель лица , осуществляющего строительство, выполнившего работы, подлежащие освидетельствованию Начальник участка ЗАО ПСО "УПГС" А.М.Федотов

(должность,фамилия,инициалы,реквизиты документа о представительстве)

а также иные представители лиц , участвующих в освидетельствовании : нет

(наименование,должность,фамилия,инициалы,реквизиты документа о представительстве)

произвели осмотр работ, выполненных СУ - 2 ЗАО ПСО " Уренгойпромгражданстрой "

(наименование лица,осуществляющего строительство,выполнившего работы)

и составили настоящий акт о нижеследующем :

1. К освидетельствованию предъявлены следующие работы Укладка ВПТ на ПК 926+46

(наименование скрытых работ)

2. Работы выполненны по проектной документации 4431.00.РП.ОЗ.АД.4-3.000.АД2.000 ОАО "ВНИПИгаздобыча" ГИП Дзюба , нач. отдела Колодий

(№,другие реквизиты чертежа,наименование проектной документации,сведения о лицах,осуществляющих подготовку раздела проектной документации)

3. При выполнении работ применены водопропускная труба б/у Сертификат качества №16358 01.10.2008г.

(наименование строительных материалов со ссылкой на сертификаты,другие документы,подтверждающие качество)

4. Предъявлены документы, подтверждающие соответствие работ предъявляемым к ним требованиям : исполнительная схема

(исполнительные схемы и чертежи,результаты экспертиз,обследований,лабороторных и иных испытаний выполненных работ, проведенных в процессе строительного контроля)

5. Даты : начала работ " 24 " декабря 2008 г.
окончания работ " 24 " декабря 2008 г.

6. Работы выполнены в соответствии с ВСН 26 - 90 П. 3.2.1

(указываются наименование,статьи,пункты технического регламента (норм и правил), иных нормативных правовых актов,разделы проектной документации)

7. Разрешается производство последующих работ по Обратная засыпка ВПТ

(наименование работ, конструкций, участков сетей инженерно-технического обеспечения)

Дополнительные сведения нет

Акт составлен в 3 экземплярах.

Представитель застройщика или заказчика **Инженер 1 категории группы ТН Воркутинской ЛПУМГ**

ООО "Газпром Трансгаз Ухта" М.В. Пашин

(должность, фамилия, инициалы, подпись)

Представитель лица, осуществляющего строительство **Зам. Технического директора**

ЗАО ПСО "Уренгойпромгражданстрой" Н.С. Максимов

(должность, фамилия, инициалы, подпись)

Представитель лица, осуществляющего строительство, по вопросам строительного контроля

Шеф-инженер ООО "ИФ ИнтерГазСервис" Гарибзянов Е. Ш.

(должность, фамилия, инициалы, подпись)

Представитель лица, осуществляющего подготовку проектной документации

Зам.директора ООО "Слад-проект" Апенкин А. С.

(должность, фамилия, инициалы, подпись)

Представитель лица, осуществляющего строительство, выполнившего работы, подлежащие освидетельствованию

Начальник участка ЗАО ПСО "УПГС" А. М. Федотов

(должность, фамилия, инициалы, подпись)

Представители иных лиц :

нет

(должность, фамилия, инициалы, подпись)

(должность, фамилия, инициалы, подпись)

(должность, фамилия, инициалы, подпись)

АКТ
освидетельствования скрытых работ

№ 69 " 12 " января 2009 г.

Представитель застройщика или заказчика Инженер 1 категории группы ТН Воркутинской ЛПУМГ ООО "Газпром Трансгаз Ухта" М.В. Пашин

(должность,фамилия,инициалы,реквизиты документа о представительстве)

Представитель лица , осуществляющего строительство Зам. Технического директора ЗАО ПСО "Уренгойпромгражданстрой" Н.С. Максимов

(должность,фамилия,инициалы,реквизиты документа о представительстве)

Представитель лица , осуществляющего строительство , по вопросам строительного контроля Шеф-инженер ООО "ИФ ИнтерГазСервис" Гарибзянов Е. Ш.

(должность,фамилия,инициалы,реквизиты документа о представительстве)

Представитель лица , осуществляющего подготовку проектной документации Зам. директора ООО "Слад-проект" Апенкин А. С.

Представитель лица , осуществляющего строительство, выполнившего работы, подлежащие освидетельствованию Начальник участка ЗАО ПСО "Уренгойпромгражданстрой" А.М.Федотов

(должность,фамилия,инициалы,реквизиты документа о представительстве)

а также иные представители лиц , участвующих в освидетельствовании : нет

(наименование,должность,фамилия,инициалы,реквизиты документа о представительстве)

произвели осмотр работ, выполненных СУ - 2 ЗАО ПСО " Уренгойпромгражданстрой "

(наименование лица,осуществляющего строительство,выполнившего работы)

и составили настоящий акт о нижеследующем :

1. К освидетельствованию предъявлены следующие работы Устройство котлована под ВПТ ПК 981+17

(наименование скрытых работ)

2. Работы выполненны по проектной документации 4431.00.РП.ОЗ.АД.4-3.000.АД2.000 ОАО "ВНИПИгаздобыча" ГИП Дзюба , нач. отдела Колодий

(№,другие реквизиты чертежа,наименование проектной документации,сведения о лицах,осуществляющих подготовку раздела проектной документации)

3. При выполнении работ применены нет

(наименование строительных материалов со ссылкой на сертификаты,другие документы,подтверждающие качество)

4. Предъявлены документы, подтверждающие соответствие работ предъявляемым к ним требованиям : нет

(исполнительные схемы и чертежи,результаты экспертиз,обследований,лабороторных и иных испытаний выполненных работ, проведенных в процессе строительного контроля)

5. Даты : начала работ " 21 " декабря 2008 г.
окончания работ " 21 " декабря 2008 г.

6. Работы выполнены в соответствии с ВСН 26 - 90 П. 3.2.1

(указываются наименование,статьи,пункты технического регламента (норм и правил), иных нормативных правовых актов,разделы проектной документации)

7. Разрешается производство последующих работ по Устройство песчаной подушки

(наименование работ, конструкций, участков сетей инженерно-технического обеспечения)

Дополнительные сведения нет

Акт составлен в 3 экземплярах.

Представитель застройщика или заказчика **Инженер 1 категории группы ТН Воркутинской ЛПУМГ**

ООО "Газпром Трансгаз Ухта" М.В. Пашин

(должность, фамилия, инициалы, подпись)

Представитель лица, осуществляющего строительство **Зам. Технического директора**

ЗАО ПСО "Уренгойпромгражданстрой" Н.С. Максимов

(должность, фамилия, инициалы, подпись)

Представитель лица, осуществляющего строительство, по вопросам строительного контроля

Шеф-инженер ООО "ИФ ИнтерГазСервис" Гарибзянов Е. Ш.

(должность, фамилия, инициалы, подпись)

Представитель лица, осуществляющего подготовку проектной документации

Зам. директора ООО "Слад-проект" Апенкин А. С.

(должность, фамилия, инициалы, подпись)

Представитель лица, осуществляющего строительство, выполнившего работы, подлежащие освидетельствованию

Начальник участка ЗАО ПСО "Уренгойпромгражданстрой" А. М.Федотов

(должность, фамилия, инициалы, подпись)

Представители иных лиц :

нет

(должность, фамилия, инициалы, подпись)

(должность, фамилия, инициалы, подпись)

(должность, фамилия, инициалы, подпись)

АКТ
освидетельствования скрытых работ

№ 73 " 12 " января 2009 г.

Представитель застройщика или заказчика Инженер 1 категории группы ТН Воркутинской ЛПУМГ ООО "Газпром Трансгаз Ухта" М.В. Пашин

(должность,фамилия,инициалы,реквизиты документа о представительстве)

Представитель лица , осуществляющего строительство Зам. Технического директора ЗАО ПСО "Уренгойпромгражданстрой" Н.С. Максимов

(должность,фамилия,инициалы,реквизиты документа о представительстве)

Представитель лица , осуществляющего строительство , по вопросам строительного контроля Шеф-инженер ООО "ИФ ИнтерГазСервис" Гарибзянов Е. Ш.

(должность,фамилия,инициалы,реквизиты документа о представительстве)

Представитель лица , осуществляющего подготовку проектной документации Зам. директора ООО "Слад-проект" Апенкин А. С.

Представитель лица , осуществляющего строительство, выполнившего работы, подлежащие освидетельствованию Начальник участка ЗАО ПСО "Уренгойпромгражданстрой" А. М.Федотов

(должность,фамилия,инициалы,реквизиты документа о представительстве)

а также иные представители лиц , участвующих в освидетельствовании : нет

(наименование,должность,фамилия,инициалы,реквизиты документа о представительстве)

произвели осмотр работ, выполненных СУ - 2 ЗАО ПСО " Уренгойпромгражданстрой "

(наименование лица,осуществляющего строительство,выполнившего работы)

и составили настоящий акт о нижеследующем :

1. К освидетельствованию предъявлены следующие работы Устройство котлована под ВПТ ПК 988+45

(наименование скрытых работ)

2. Работы выполненны по проектной документации 4431.00.РП.ОЗ.АД.4-3.000.АД2.000 ОАО "ВНИПИгаздобыча" ГИП Дзюба , нач. отдела Колодий

(№,другие реквизиты чертежа,наименование проектной документации,сведения о лицах,осуществляющих подготовку раздела проектной документации)

3. При выполнении работ применены нет

(наименование строительных материалов со ссылкой на сертификаты,другие документы,подтверждающие качество)

4. Предъявлены документы, подтверждающие соответствие работ предъявляемым к ним требованиям : нет

(исполнительные схемы и чертежи,результаты экспертиз,обследований,лабороторных и иных испытаний выполненных работ, проведенных в процессе строительного контроля)

5. Даты : начала работ " 22 " декабря 2008 г.
окончания работ " 23 " декабря 2008 г.

6. Работы выполнены в соответствии с ВСН 26 - 90 П. 3.2.1

(указываются наименование,статьц,пункты технического регламента (норм и правил), иных нормативных правовых актов,разделы проектной документации)

7. Разрешается производство последующих работ по Устройство песчаной подушки

(наименование работ, конструкций, участков сетей инженерно-технического обеспечения)

Дополнительные сведения нет

Акт составлен в 3 экземплярах.

едставитель застройщика или заказчика **Инженер 1 категории группы ТН Воркутинской ЛПУМГ**

ООО "Газпром Трансгаз Ухта" М.В. Пашин

(должность, фамилия, инициалы, подпись)

едставитель лица, осуществляющего строительство **Зам. Технического директора**

ЗАО ПСО "Уренгойпромгражданстрой" Н.С. Максимов

(должность, фамилия, инициалы, подпись)

едставитель лица, осуществляющего строительство, по вопросам строительного контроля

Шеф-инженер ООО "ИФ ИнтерГазСервис" Гарибзянов Е. Ш.

(должность, фамилия, инициалы, подпись)

едставитель лица, осуществляющего подготовку проектной документации

. директора ООО "Слад-проект" Апенкин А. С.

(должность, фамилия, инициалы, подпись)

едставитель лица, осуществляющего строительство, выполнившего работы, подлежащие освидетельствованию

Начальник участка ЗАО ПСО "Уренгойпромгражданстрой" А.М.Федотов

(должность, фамилия, инициалы, подпись)

едставители иных лиц :

нет

(должность, фамилия, инициалы, подпись)

(должность, фамилия, инициалы, подпись)

(должность, фамилия, инициалы, подпись)

ГР.рп.385 , Н=191,75
08.12.08 г.

Исполнительная схема укладки водопропускных труб
А/д КС Воркутинская - КС Гагарацкая,D=1,42
ПК 635+48

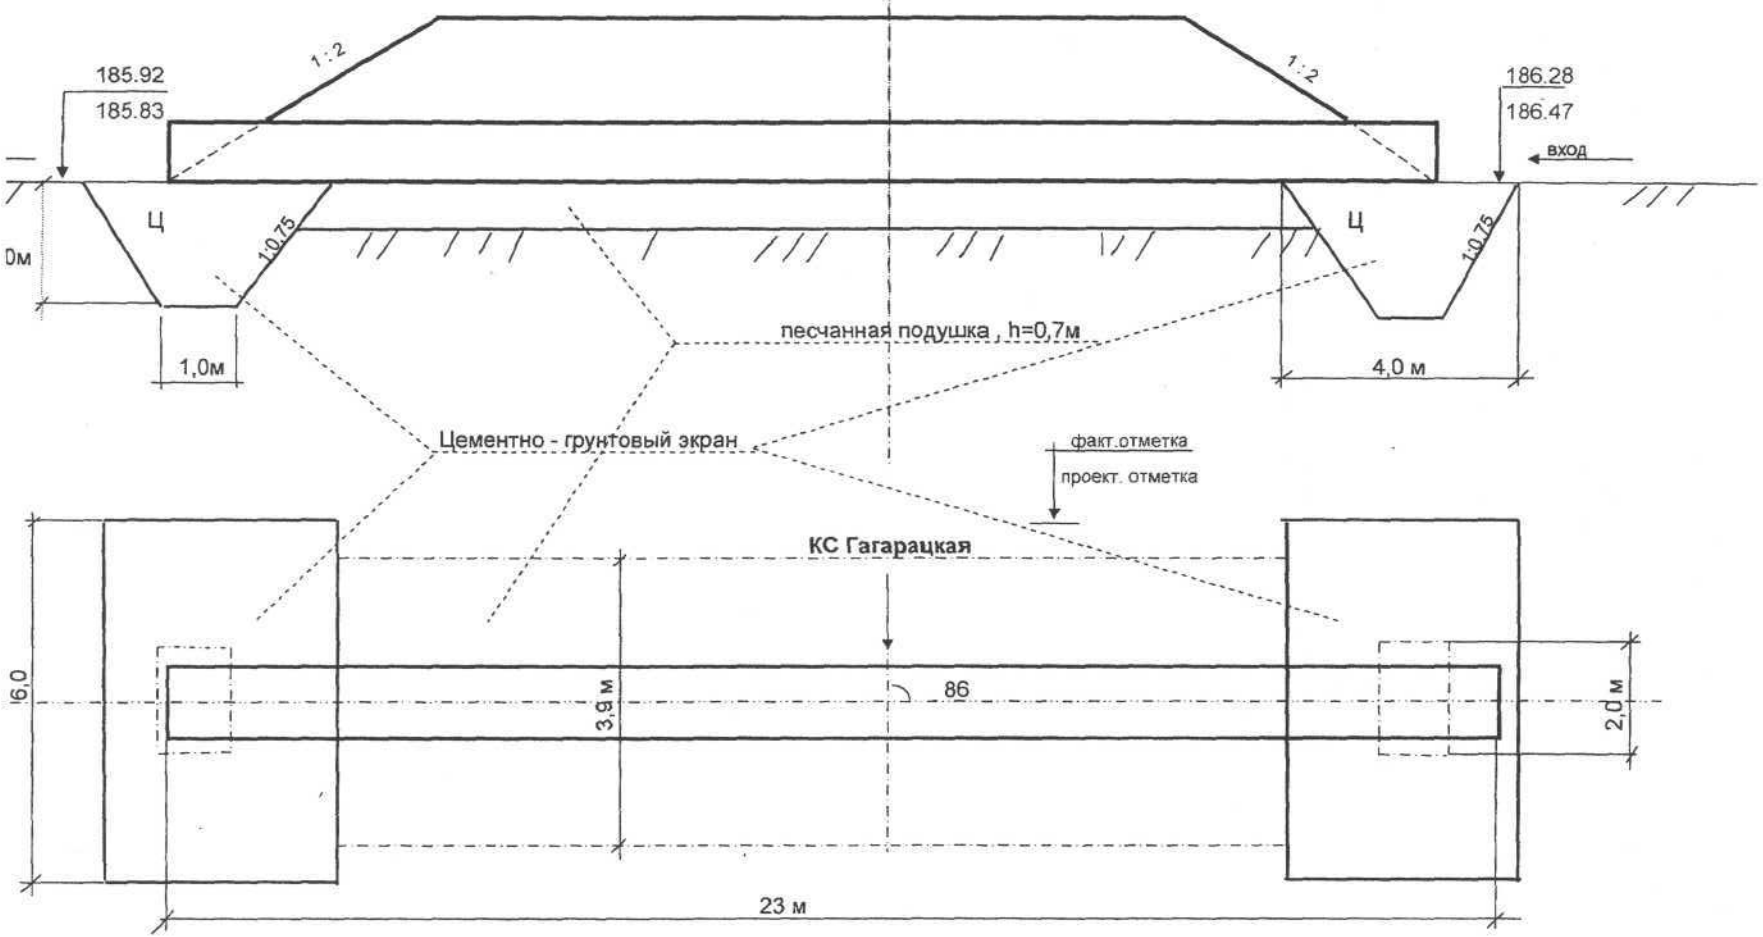

ООО "ГАЗПРОМ ТРАНСГАЗ УХТА" Служба контроля качества строительных работ Технадзор 10 - 12 2008 год № 30

		подпись	дата	Автодорога КС-Воркутинская - КС Ярынская			
Выполнил				Автодорога КС4 Воркутинская - КС3 Гагарацкая	стадия	лист	листов
Геодезист УПГС	Гранкин И. Г.		09.12.08		ИД	1	
Нач.уч-каУПГС	Хмара В. П.						
зам.тех.дирПС	Максимов Н.С.			Укладка ВПТ,D=1,42 ПК 635+48	" Уренгойавтодор " ООО " Стройгазконсалтинг "		
Проверил	Агенкин А.С.						
Вед.геодезист							

70

ГР.рп.385 , H=191,75
08.12.08 г.

Исполнительная схема укладки водопропускных труб
А/д КС Воркутинская - КС Гагарацкая,D=1,42
ПК 650+76

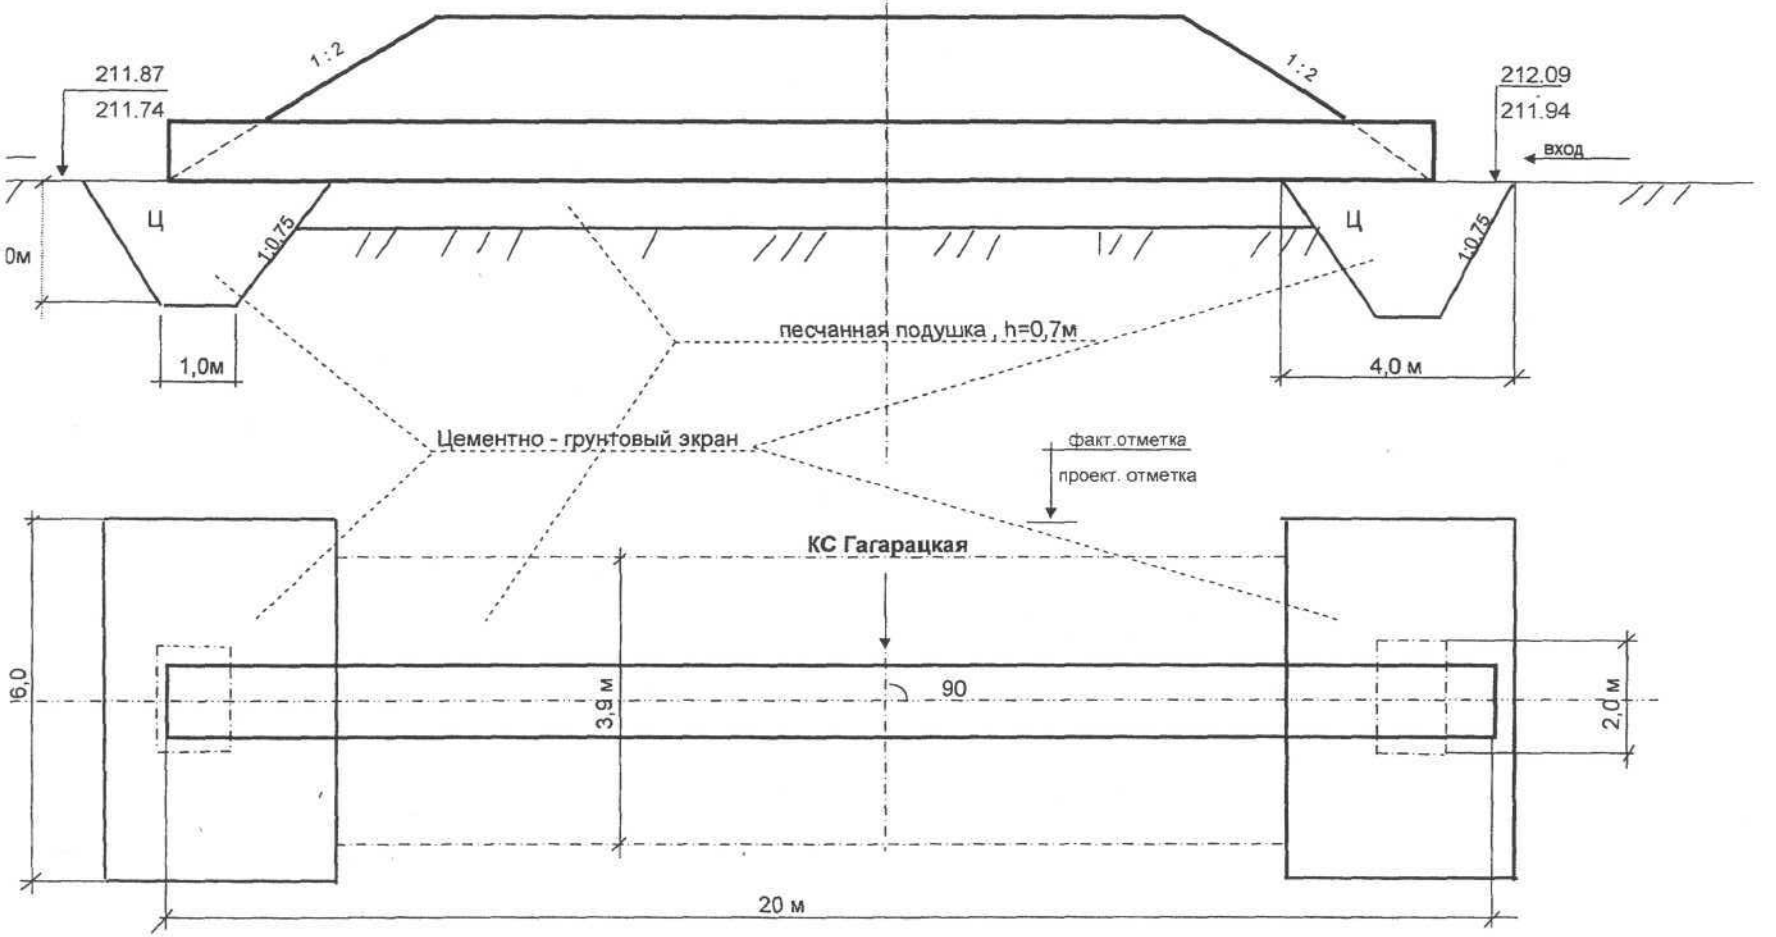

		подпись	дата	Автодорога КС-Воркутинская - КС Ярынская			
Выполнил				Автодорога КС4 Воркутинская - КС3 Гагарацкая	стадия	лист	листов
Геодезист УПГС	Гранкин И. Г.		08.12.08		ИД	1	
Нач.уч-каУПГС	Хмара В. П.						
зам.тех.дирПС	Максимов Н.С.			Укладка ВПТ,D=1,42	" Уренгойавтодор " ООО " Стройгазконсалтинг "		
Проверил	Шилов А.Н.			ПК 650+76			
Вед.геодезист							

ООО "ГАЗПРОМ ТРАНСГАЗ УХТА"
Служба контроля качества строительных работ
Технадзор
№ 30 "10" 12 2008 г.

ГР.рп.384 , Н=223.26
08.12.08 г.

Исполнительная схема укладки водопропускных труб
А/д КС Воркутинская - КС Гагарацкая,D=1,42
ПК 676+00

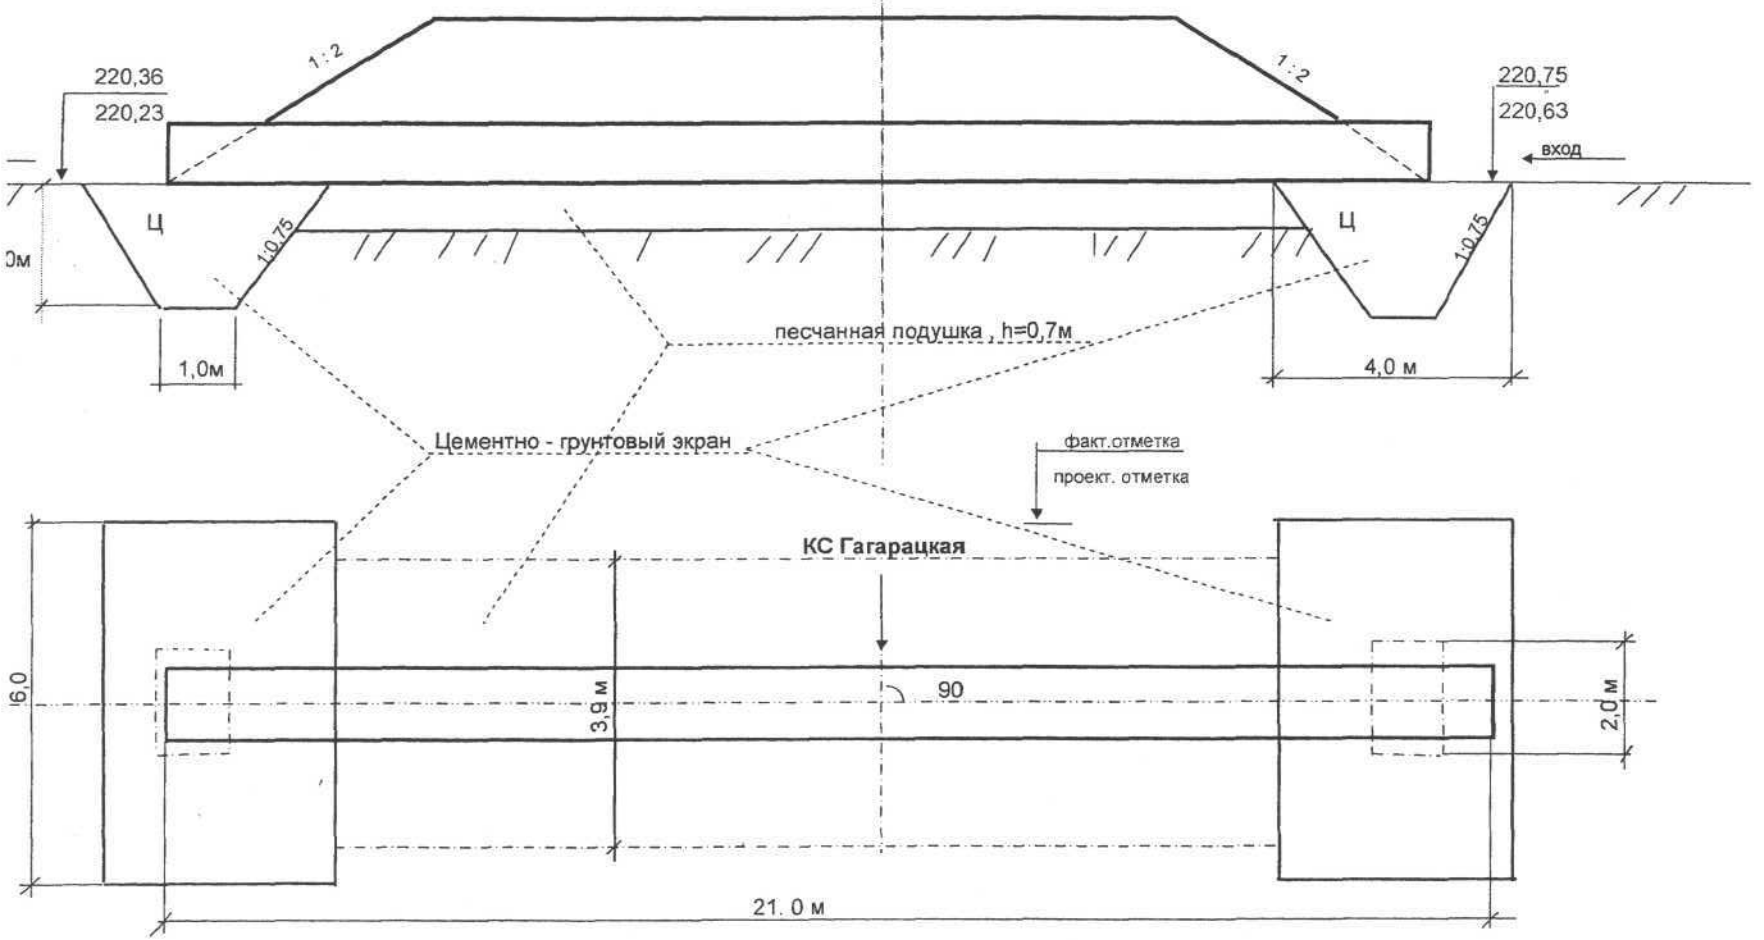

		подпись	дата	Автодорога КС-Воркутинская - КС Ярынская			
Выполнил				Автодорога КС4 Воркутинская - КС3 Гагарацкая	стадия	лист	листов
Геодезист УПГС	Гранкин И. Г.		09.12.08		ИД	1	
Нач.уч-каУПГС	Хмара В. П.						
зам.тех.дирПС	Максимов Н.С.			Укладка ВПТ,D=1,42 ПК 676+00	" Уренгойавтодор " ООО " Стройгазконсалтинг "		
Проверил	Спирина Л.Н.						
Вед.геодезист							

ООО "ГАЗПРОМ ТРАНСГАЗ УХТА"
Служба контроля качества строительных работ
Технадзор
№ 30 "10" 12 2008 год

ГР.рп.384 , Н=223.26
08.12.08 г.

Исполнительная схема укладки водопропускных труб
А/д КС Воркутинская - КС Гагарацкая,D=1,42
ПК 706+63

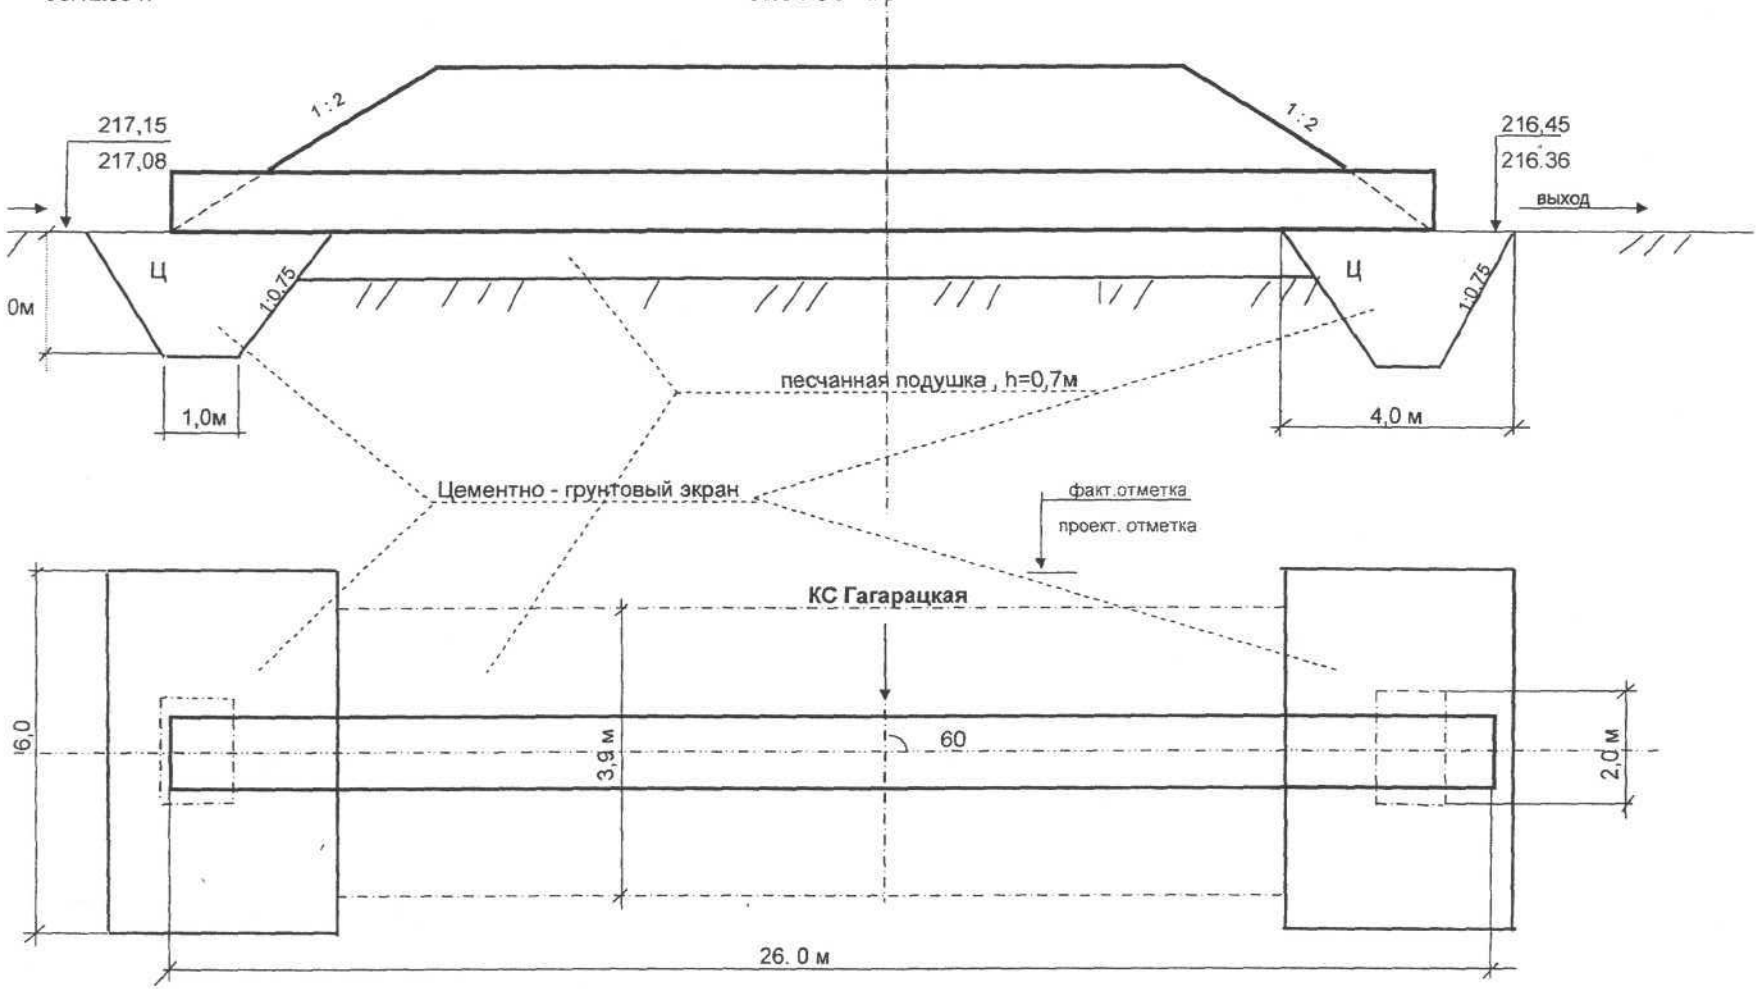

		подпись	дата	Автодорога КС-Воркутинская - КС Ярынская			
Выполнил				Автодорога КС4 Воркутинская - КС3 Гагарацкая	стадия	лист	листов
Геодезист УПГС	Гранкин И. Г.		09.12.08		ИД	1	
Нач.уч-каУПГС	Хмара В. П.						
зам.тех.дирПС	Максимов Н.С.			Укладка ВПТ,D=1,42 ПК 706+63	" Уренгойавтодор " ООО " Стройгазконсалтинг "		
Проверил	БЕЛЕСТА Н.Ю.						
Вед.геодезист							

ООО "ГАЗПРОМ ТРАНСГАЗ УХТА"
Служба контроля качества строительных работ
Технадзор
№ 30 10 12 2008 г.

ГР.рп.384 , Н=223.26
08.12.08 г.

Исполнительная схема укладки водопропускных труб
А/д КС Воркутинская - КС Гагарацкая,D=1,42
ПК 717+61

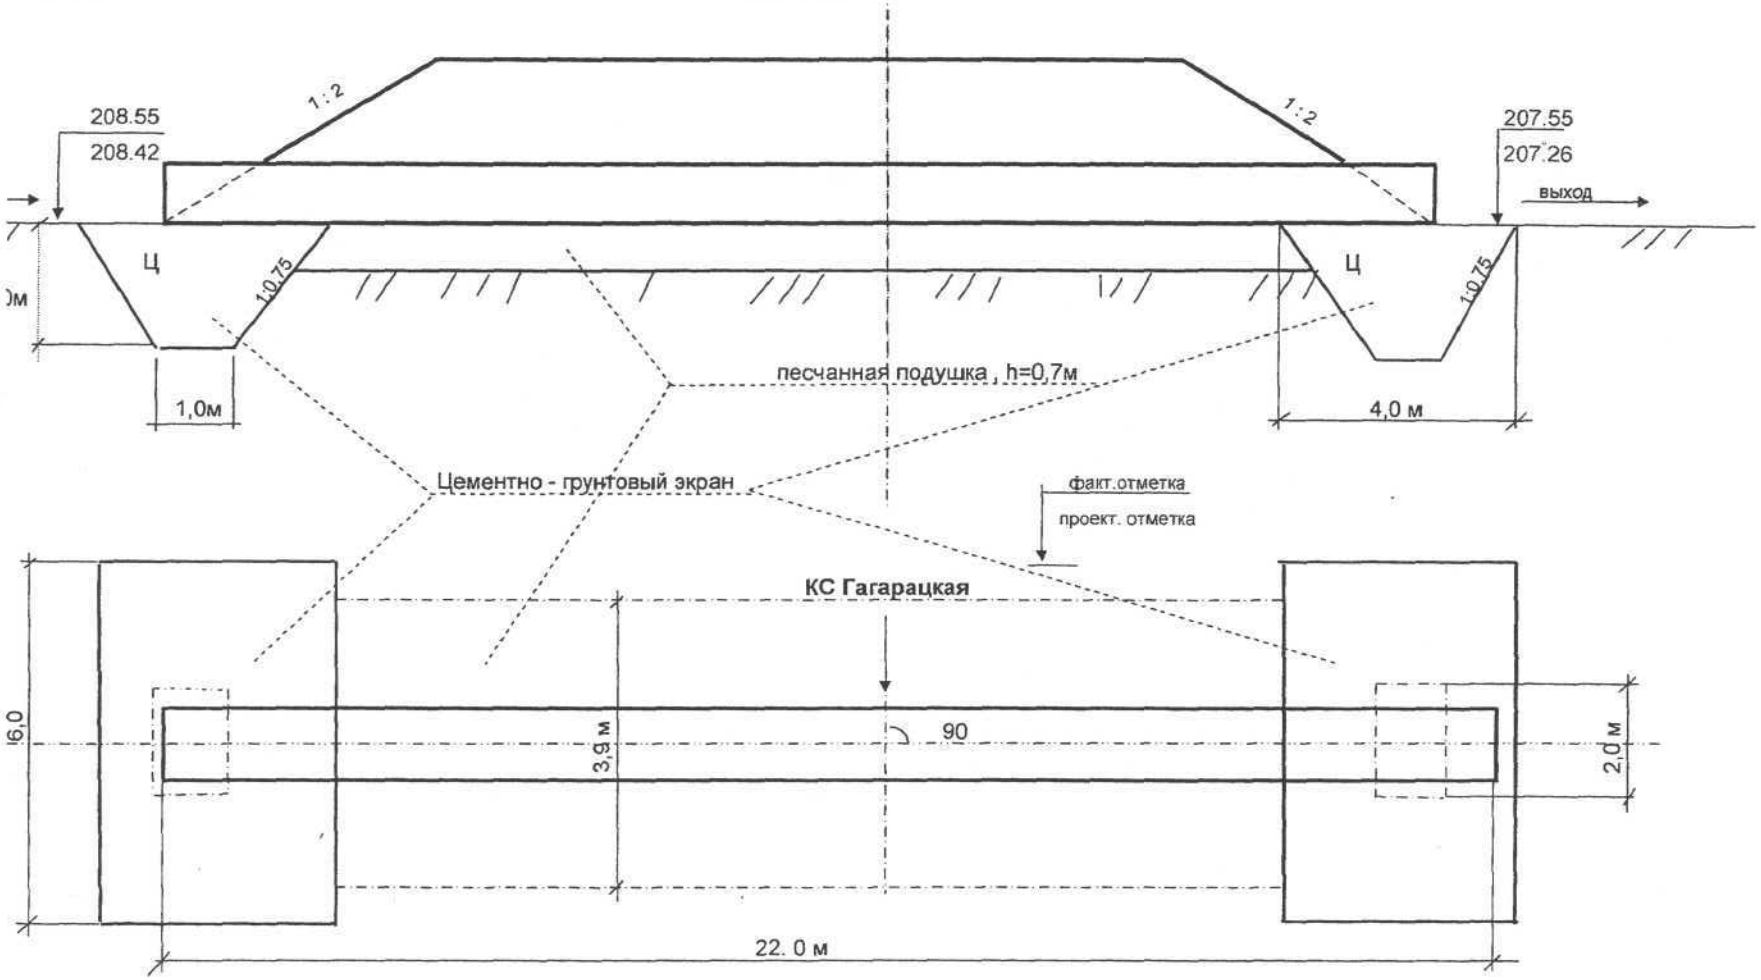

ООО "ГАЗПРОМ ТРАНСГАЗ УХТА"
Служба контроля качества строительных работ
Технадзор
№ 30 "10" 2008 год.

		подпись	дата	Автодорога КС-Воркутинская - КС Ярынская			
Выполнил				Автодорога КС4 Воркутинская - КС3 Гагарацкая	стадия	лист	листов
Геодезист УПГС	Гранкин И. Г.		09.12.08		ИД	1	
Нач.уч-каУПГС	Хмара В. П.						
зам.тех.дирПС	Максимов Н.С.			Укладка ВПТ,D=1,42 ПК 717+61	" Уренгойавтодор " ООО " Стройгазконсалтинг "		
Проверил	Апенкин А.О.						
Вед.геодезист							

Исполнительная съемка водопропускной трубы ПК 926+46

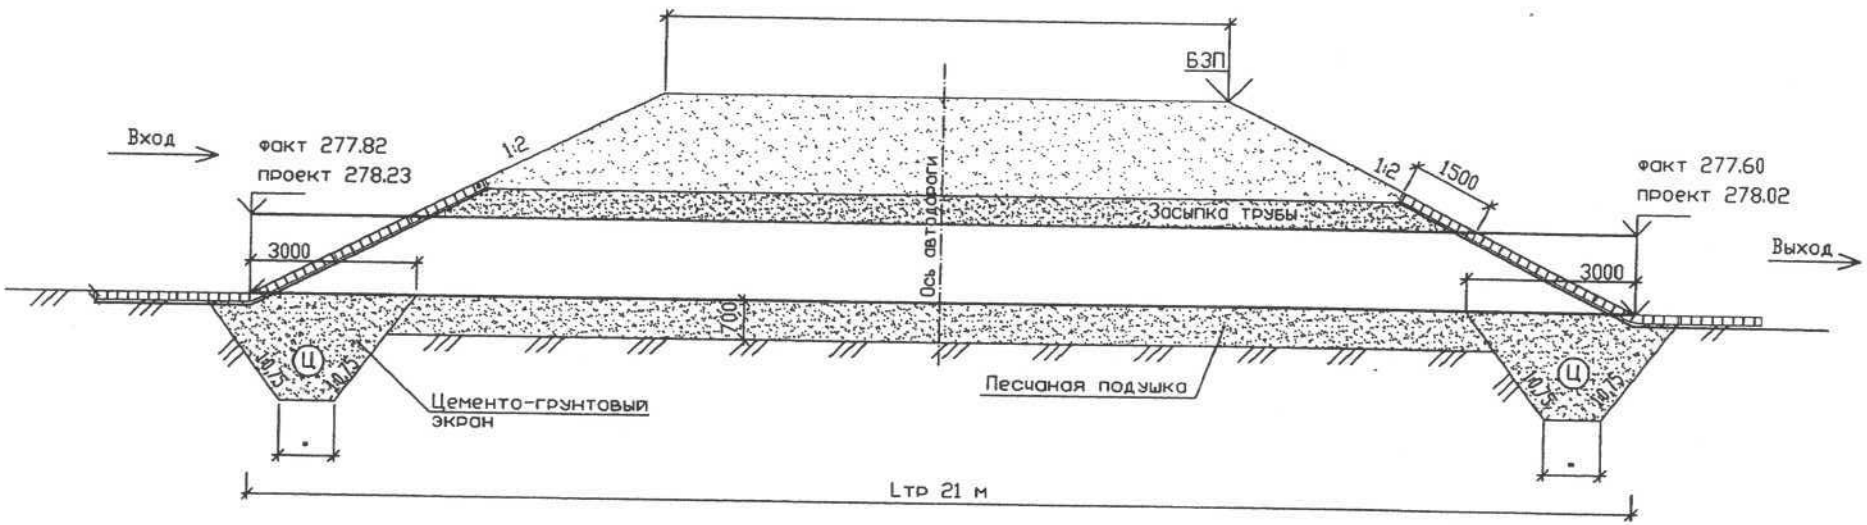

						4431.00.РП.03.АД.4-3.000.АДЗ.000			
						Система магистральных газопроводов Бованенково - Ухта. Автодорога КС Воркутинская - КС Ярынская			
Изм	Кол.уч.	Лист	N док	Подпись	Дата				
Выполнил.						Автомобильная дорога КС4 Воркутинская - КС3 Гагарацкая. Участок км61-км117	Стадия	Лист	Листов
Геодезист.		Коробейников АА					РП		
Зам.тех.дир.		Максимов Н.С.							
Нач.участка		Федотов А.М.							
Пров.		Апенсин А.С.				Водопропускные круглые металлические трубы диаметром 1,42 м	ООО "Сроигазконсалтинг" "Уренгойавтодор"		
Макшейдер									

25

Исполнительная съемка водопропускной трубы ПК 937+60

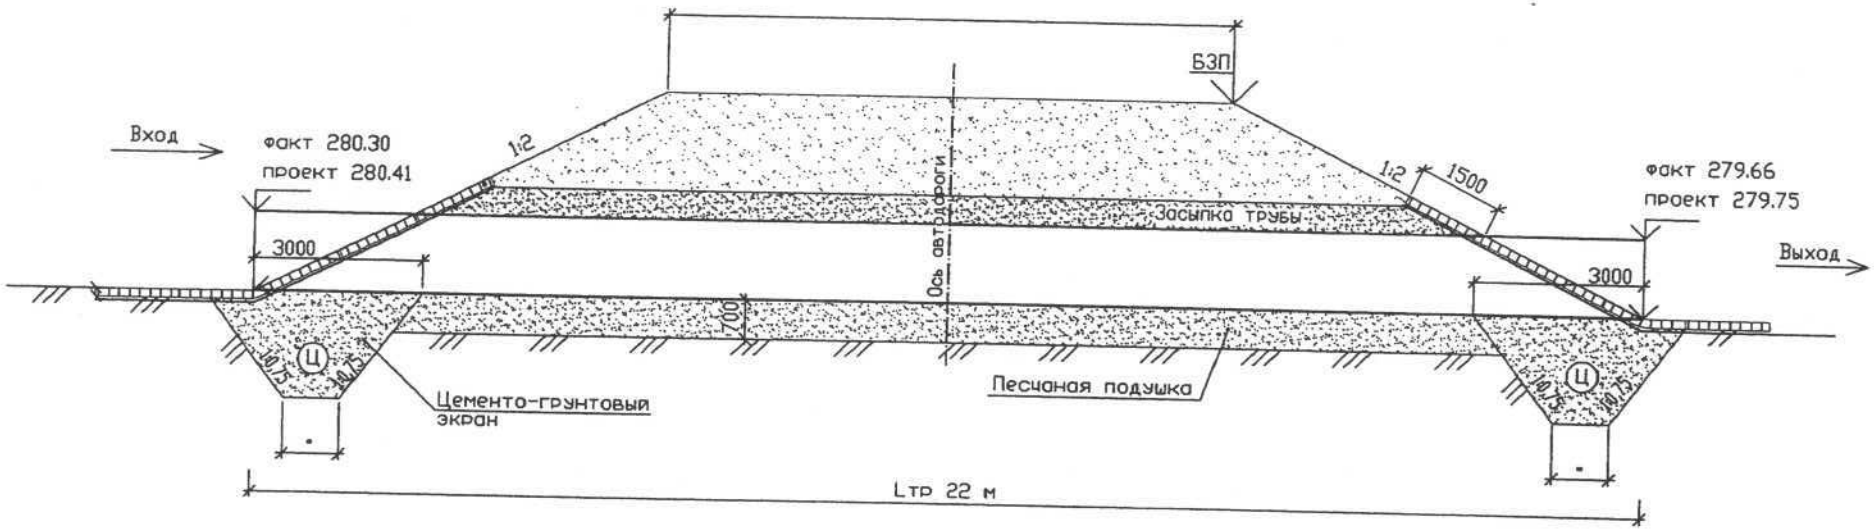

Изм	Кол.уч.	Лист	N док	Подпись	Дата	4431.00.РП.03.АД.4-3.000.АД3.000			
						Система магистральных газопроводов Бованенково - Ухта. Автодорога КС Воркутинская - КС Ярынская			
Выполнил.						Автомобильная дорога КС4 Воркутинская - КС3 Гагарацкая. Участок км61-км117	Стадия	Лист	Листов
Геодезист.		Коробейников АА					РП		
Зам.тех.дир.		Максимов Н.С.							
Нач.участка		Федотов А.М.							
Пров.		Апенсин				Водопропускные круглые металлические трубы диаметром 1,42 м	ООО "Спецгазконсалтинг" "Уренгойавтодор"		
Макшейдер									

км 61- 98

автодорога

АКТ

освидетельствования скрытых работ

автодорога км 61 — 102

№ 1/2 " 22 " октября 2008г.

Представитель застройщика или заказчика

Инженер 1 категории группы ТН Воркутинского ЛПУМГ ООО "Газпром Трансгаз Ухта" М. В Пашин

(должность,фамилия,инициалы,реквизиты документа о представительстве)

Представитель лица , осуществляющего строительство **ООО "Стройгазконсалтинг" ЗАО ПСО "УПГС"**

зам. технического директора Максимов Н.С.

(должность,фамилия,инициалы,реквизиты документа о представительстве)

Представитель лица , осуществляющего строительство , по вопросам строительного контроля

Шеф-инженер ООО "ИФ ИнтерГазСервис" Мартынов А.Ф.

(должность,фамилия,инициалы,реквизиты документа о представительстве)

Представитель лица , осуществляющего подготовку проектной документации

нет

Представитель лица , осуществляющего строительство, выполнившего работы, подлежащие освидетельствованию

Начальник участка №2 ЗАО ПСО " УПГС " А. М Федотов

(должность,фамилия,инициалы,реквизиты документа о представительстве)

также иные представители лиц , участвующих в освидетельствовании :

отсутствуют

(наименование,должность,фамилия,инициалы,реквизиты документа о представительстве)

произвели осмотр работ, выполненных **СУ - 2 ЗАО ПСО " Уренгойпромгражданстрой "**

(наименование лица,осуществляющего строительство,выполнившего работы)

составили настоящий акт о нижеследующем :

. К освидетельствованию предъявлены следующие работы **сохранение мохорастительного слоя**

рассы автодороги КС Воркутинская - КС Ярынская ПК 855+00 - ПК 860+00

(наименование скрытых работ)

Работы выполненны по проектной документации **4431.00.РП.ОЗ.АД.4-3.000.АД3.000 ОАО "ВНИПИгаздобыча" лист№ 1**

ГИП Дзюба , нач. отдела Колодий

(№,другие реквизиты чертежа,наименование проектной документации,сведения о лицах,осуществляющих подготовку раздела проектной документации)

. При выполнении работ применены **нет**

именование строительных материалов со ссылкой на сертификаты,другие документы,подтверждающие качество)

Предъявлены документы, подтверждающие соответствие работ предъявляемым к ним требованиям :

не требуется

(исполнительные схемы и чертежи,результаты экспертиз,обследований,лабороторных и иных испытаний выполненных работ, проведенных в процессе строительного контроля)

Даты : начала работ **" 10 " октябрь 2008 г.**

окончания работ **" 12 " октябрь 2008 г.**

Работы выполнены в соответствии с **ВСН 26 - 90 П. 3.2.1**

(указываются наименование,статьи,пункты технического регламента (норм и правил), иных нормативных правовых актов,разделы проектной документации)

Разрешается производство последующих работ по **Послойная отсыпка земляного полотна автодороги**

(наименование работ, конструкций, участков сетей инженерно-технического обеспечения)

ополнительные сведения

нет

Акт составлен в **3** экземплярах.

иложения : нет

78

Представитель застройщика или заказчика

Инженер 1 категории группы ТН Воркутинского ЛПУМГ ООО "Газпром Трансгаз Ухта" **М. В Пашин**

(должность, фамилия, инициалы, подпись)

Представитель лица, осуществляющего строительство **ООО "Стройгазконсалтинг" ЗАО ПСО "УПГС"**

зам. технического директора **Н.С. Максимов**

(должность, фамилия, инициалы, подпись)

Представитель лица, осуществляющего строительство, по вопросам строительного контроля

Шеф-инженер ООО "ИФ ИнтерГазСервис" **Мартынов А.Ф.**

(должность, фамилия, инициалы, подпись)

Представитель лица, осуществляющего подготовку проектной документации

нет

(должность, фамилия, инициалы, подпись)

Представитель лица, осуществляющего строительство, выполнившего работы, подлежащие освидетельствованию

Начальник участка №2 ЗАО ПСО " УПГС " **А. М Федотов**

(должность, фамилия, инициалы, подпись)

Представители иных лиц :

нет

(должность, фамилия, инициалы, подпись)

(должность, фамилия, инициалы, подпись)

(должность, фамилия, инициалы, подпись)

АКТ
освидетельствования скрытых работ

№ 38/2 " 27 " ноября 2008 г.

Представитель застройщика или заказчика

Инженер 1 категории группы ТН Воркутинского ЛПУ МГ ООО "Газпром Трансгаз Ухта" М. В. Пашин

(должность,фамилия,инициалы,реквизиты документа о представительстве)

Представитель лица , осуществляющего строительство **ООО "Стройгазконсалтинг" ЗАО ПСО "УПГС"**

зам. технического директора Максимов Н.С.

(должность,фамилия,инициалы,реквизиты документа о представительстве)

Представитель лица , осуществляющего строительство , по вопросам строительного контроля

Шеф-инженер ООО "ИФ ИнтерГазСервис" Мартынов А.Ф.

(должность,фамилия,инициалы,реквизиты документа о представительстве)

Представитель лица , осуществляющего подготовку проектной документации

Зам. директора „ООО Смид-проект" Анинкин А.С.

Представитель лица , осуществляющего строительство, выполнившего работы, подлежащие освидетельствованию

начальник участка №2 ЗАО ПСО " УПГС " В.В. Казанцев

(должность,фамилия,инициалы,реквизиты документа о представительстве)

также иные представители лиц , участвующих в освидетельствовании :

отсутствуют

(наименование,должность,фамилия,инициалы,реквизиты документа о представительстве)

произвели осмотр работ, выполненных **СУ - 2 ЗАО ПСО " Уренгойпромгражданстрой "**

(наименование лица,осуществляющего строительство,выполнившего работы)

составили настоящий акт о нижеследующем :

К освидетельствованию предъявлены следующие работы **Укладка стеклонита в основание земполотна в два слоя автодороги КС Воркутинская - КС Гагарацкая ПК 981+24 - ПК981+88**

(наименование скрытых работ)

Работы выполненны по проектной документации **4431.00.РП.ОЗ.АД.4-3.000.АД1.000 ОАО "ВНИПИгаздобыча"**

ГИП Дзюба , нач. отдела Колодий

(№,другие реквизиты чертежа,наименование проектной документации,сведения о лицах,осуществляющих подготовку раздела проектной документации)

При выполнении работ применены ССП Нефтегаз 50/50-25

(наименование строительных материалов со ссылкой на сертификаты,другие документы,подтверждающие качество)

Предъявлены документы, подтверждающие соответствие работ предъявляемым к ним требованиям :

(исполнительные схемы и чертежи,результаты экспертиз,обследований,лабороторных и иных испытаний

нет

выполненных работ, проведенных в процессе строительного контроля)

Даты : начала работ **" 27 " ноября 2008 г.**

окончания работ **"27 " ноября 2008 г.**

Работы выполнены в соответствии с **ВСН 26 - 90 П. 3.2.1**

(указываются наименование,статьи,пункты технического регламента

(норм и правил), иных нормативных правовых актов,разделы проектной документации)

Разрешается производство последующих работ по **Послойная отсыпка земляного полотна автодороги**

(наименование работ, конструкций, участков сетей инженерно-технического обеспечения)

Дополнительные сведения нет

Акт составлен в 3 экземплярах.

Представитель застройщика или заказчика

Инженер 1 категории группы ТН Воркутинского ЛПУ МГ ООО "Газпром Трансгаз Ухта" **М. В. Пашин**

(должность, фамилия, инициалы, подпись)

Представитель лица, осуществляющего строительство **ООО "Стройгазконсалтинг" ЗАО ПСО "УПГС"**

зам. технического директора **Н.С. Максимов**

(должность, фамилия, инициалы, подпись)

Представитель лица, осуществляющего строительство, по вопросам строительного контроля

Шеф-инженер ООО "ИФ ИнтерГазСервис" **Мартынов А.Ф.**

(должность, фамилия, инициалы, подпись)

Инжиниринговая фирма ИнтерГазСервис Мартынов А.Ф.

Представитель лица, осуществляющего подготовку проектной документации

Зам. директора „ООО Спад-проект" Апенкин А.С.

(должность, фамилия, инициалы, подпись)

Представитель лица, осуществляющего строительство, выполнившего работы, подлежащие освидетельствованию

Начальник участка №2 ЗАО ПСО " УПГС " **В.В. Казанцев**

(должность, фамилия, инициалы, подпись)

Представители иных лиц :

нет

(должность, фамилия, инициалы, подпись)

(должность, фамилия, инициалы, подпись)

(должность, фамилия, инициалы, подпись)

АКТ
освидетельствования скрытых работ

10/2 " 22 " августа 2008 г.

едставитель застройщика или заказчика

женер 1 категории группы ТН Воркутинского ЛПУ МГ ООО "Газпром Трансгаз Ухта" М. В. Пашин

(должность,фамилия,инициалы,реквизиты документа о представительстве)

едставитель лица , осуществляющего строительство **ООО "Стройгазконсалтинг" ЗАО ПСО "УПГС"**

м. технического директора Максимов Н.С.

(должность,фамилия,инициалы,реквизиты документа о представительстве)

едставитель лица , осуществляющего строительство , по вопросам строительного контроля

эф-инженер ООО "ИФ ИнтерГазСервис" Мартынов А.Ф.

(должность,фамилия,инициалы,реквизиты документа о представительстве)

едставитель лица , осуществляющего подготовку проектной документации

нет

едставитель лица , осуществляющего строительство, выполнившего работы, подлежащие освидетельствованию

ик участка №2 ЗАО ПСО " УПГС " А. М Федотов

(должность,фамилия,инициалы,реквизиты документа о представительстве)

акже иные представители лиц , участвующих в освидетельствовании :

(наименование,должность,фамилия,инициалы,реквизиты документа о представительстве)

извели осмотр работ, выполненных **СУ - 2 ЗАО ПСО " Уренгойпромгражданстрой "**

(наименование лица,осуществляющего строительство,выполнившего работы)

оставили настоящий акт о нижеследующем :

К освидетельствованию предъявлены следующие работы **Отсыпка трассы автодороги КС Воркутинская - КС**

ынская первый слой Н=0,3м. с уплотнением катками МоАЗ 6 раз по одному следу. ПК 870+00-ПК 880+00

(наименование скрытых работ)

аботы выполненны по проектной документации **4431.00.РП.ОЗ.АД.4-3.000.АД1.000 ОАО "ВНИПИгаздобыча"**

ГИП Дзюба , нач. отдела Колодий

(№,другие реквизиты чертежа,наименование проектной документации,сведения о лицах,осуществляющих подготовку раздела проектной документации)

При выполнении работ применены **грунт ПГС карьер Орловский №2**

(наименование строительных материалов со ссылкой на сертификаты,другие документы,подтверждающие качество)

Предъявлены документы, подтверждающие соответствие работ предъявляемым к ним требованиям :

нет

(исполнительные схемы и чертежи,результаты экспертиз,обследований,лабороторных и иных испытаний выполненных работ, проведенных в процессе строительного контроля)

Даты : начала работ **" 16 " октября 2008 г.**

окончания работ **" 20 " октября 2008 г.**

аботы выполнены в соответствии с **ВСН 26 - 90 П. 3.2.1**

(указываются наименование,статьи,пункты технического регламента норм и правил), иных нормативных правовых актов,разделы проектной документации)

азрешается производство последующих работ по **Послойная отсыпка земляного полотна автодороги**

(наименование работ, конструкций, участков сетей инженерно-технического обеспечения)

полнительные сведения нет

кт составлен в 3 экземплярах.

80

Представитель застройщика или заказчика

Инженер 1 категории группы ТН Воркутинского ЛПУ МГ ООО "Газпром Трансгаз Ухта" **М. В. Пашин**

(должность, фамилия, инициалы, подпись)

Представитель лица, осуществляющего строительство **ООО "Стройгазконсалтинг" ЗАО ПСО "УПГС"**

зам. технического директора **Н.С. Максимов**

(должность, фамилия, инициалы, подпись)

Представитель лица, осуществляющего строительство, по вопросам строительного контроля

Шеф-инженер ООО "ИФ ИнтерГазСервис" **Мартынов А.Ф.**

(должность, фамилия, инициалы, подпись)

Представитель лица, осуществляющего подготовку проектной документации

нет

(должность, фамилия, инициалы, подпись)

Представитель лица, осуществляющего строительство, выполнившего работы, подлежащие освидетельствованию

Начальник участка №2 ЗАО ПСО " УПГС " **А. М Федотов**

(должность, фамилия, инициалы, подпись)

Представители иных лиц :

нет

(должность, фамилия, инициалы, подпись)

(должность, фамилия, инициалы, подпись)

(должность, фамилия, инициалы, подпись)

АКТ
освидетельствования скрытых работ

№ 15/1 " 24 " октября 2008 г.

Представитель застройщика или заказчика

Инженер 1 категории группы ТН Воркутинской ЛПУМГ ООО "Газпром Трансгаз Ухта" В.М. Пашин

(должность,фамилия,инициалы,реквизиты документа о представительстве)

Представитель лица , осуществляющего строительство **ООО "Стройгазконсалтинг" ЗАО ПСО "УПГС"**

зам. технического директора Максимов Н.С.

(должность,фамилия,инициалы,реквизиты документа о представительстве)

Представитель лица , осуществляющего строительство , по вопросам строительного контроля

Шеф-инженер ООО "ИФ ИнтерГазСервис" Мартынов А.Ф.

(должность,фамилия,инициалы,реквизиты документа о представительстве)

Представитель лица , осуществляющего подготовку проектной документации

нет

Представитель лица , осуществляющего строительство, выполнившего работы, подлежащие освидетельствованию

Начальник участка ЗАО ПСО "Уренгойпромгражданстрой" В.П. Хмара

(должность,фамилия,инициалы,реквизиты документа о представительстве)

а также иные представители лиц , участвующих в освидетельствовании : **нет**

(наименование,должность,фамилия,инициалы,реквизиты документа о представительстве)

произвели осмотр работ, выполненных **СУ - 2 ЗАО ПСО " Уренгойпромгражданстрой "**

(наименование лица,осуществляющего строительство,выполнившего работы)

и составили настоящий акт о нижеследующем :

1. К освидетельствованию предъявлены следующие работы **Отсыпка трассы автодороги КС Воркутинская - КС Ярынская выравнивающим слоем с уплотнением катками МоАЗ 6 раз по одному следу ПК 604+00 - ПК 704+00 с сохранением мохорастительного слоя**

(наименование скрытых работ)

2. Работы выполненны по проектной документации **4431.00.РП.ОЗ.АД.4-3.000.АД1.000 ОАО "ВНИПИгаздобыча" ГИП Дзюба , нач. отдела Колодий**

(№,другие реквизиты чертежа,наименование проектной документации,сведения о лицах,осуществляющих подготовку раздела проектной документации)

3. При выполнении работ применены **грунт ПГС карьер №12 паспорт №1 от 24.01.2008г.**

(наименование строительных материалов со ссылкой на сертификаты,другие документы,подтверждающие качество)

4. Предъявлены документы, подтверждающие соответствие работ предъявляемым к ним требованиям :

нет

(исполнительные схемы и чертежи,результаты экспертиз,обследований,лабороторных и иных испытаний выполненных работ, проведенных в процессе строительного контроля)

5. Даты : начала работ **" 01 " августа 2008 г.**

окончания работ **" 24 " октября 2008 г.**

6. Работы выполнены в соответствии с **ВСН 26 - 90 П. 3.2.1**

(указываются наименование,статьи,пункты технического регламента (норм и правил), иных нормативных правовых актов,разделы проектной документации)

7. Разрешается производство последующих работ по **Послойная отсыпка земляного полотна автодороги**

(наименование работ, конструкций, участков сетей инженерно-технического обеспечения)

Дополнительные сведения **нет**

Представитель застройщика или заказчика

нженер 1 категории группы ТН Воркутинской ЛПУМГ ООО "Газпром Трансгаз Ухта" **В.М. Пашин**

(должность, фамилия, инициалы, подпись)

ООО "ГАЗПРОМ ТРАНСГАЗ УХТА" Воркутинское ЛПУ МГ Технадзор № 18 20 г.

Представитель лица, осуществляющего строительство **ООО "Стройгазконсалтинг" ЗАО ПСО "УПГС"**

зам. технического директора **Н.С. Максимов**

(должность, фамилия, инициалы, подпись)

Представитель лица, осуществляющего строительство, по вопросам строительного контроля

Шеф-инженер ООО "ИФ ИнтерГазСервис" **Мартынов А.Ф.**

(должность, фамилия, инициалы, подпись)

АВТОРСКИЙ НАДЗОР СПАД-ПРОЕКТ

Представитель лица, осуществляющего подготовку проектной документации **нет**

(должность, фамилия, инициалы, подпись)

Представитель лица, осуществляющего строительство, выполнившего работы, подлежащие освидетельствованию

Начальник участка ЗАО ПСО "УПГС" **В.П. Хмара**

(должность, фамилия, инициалы, подпись)

Представители иных лиц :

нет

(должность, фамилия, инициалы, подпись)

(должность, фамилия, инициалы, подпись)

(должность, фамилия, инициалы, подпись)

АКТ
освидетельствования скрытых работ

76 " 14 " августа 2008 г.

едставитель застройщика или заказчика

женер 1 категории группы ТН Воркутинской ЛПУМГ ООО "Газпром Трансгаз Ухта" В.М. Пашин

(должность,фамилия,инициалы,реквизиты документа о представительстве)

едставитель лица , осуществляющего строительство ООО "Стройгазконсалтинг" ЗАО ПСО "УПГС"

м. технического директора Максимов Н.С.

(должность,фамилия,инициалы,реквизиты документа о представительстве)

едставитель лица , осуществляющего строительство , по вопросам строительного контроля

эф-инженер ООО "ИФ ИнтерГазСервис" Мартынов А.Ф.

(должность,фамилия,инициалы,реквизиты документа о представительстве)

едставитель лица , осуществляющего подготовку проектной документации

едставитель лица , осуществляющего строительство, выполнившего работы, подлежащие освидетельствованию

чик участка №2 ЗАО ПСО " УПГС " В. В. Казанцев

(должность,фамилия,инициалы,реквизиты документа о представительстве)

аюке иные представители лиц , участвующих в освидетельствовании :

(наименование,должность,фамилия,инициалы,реквизиты документа о представительстве)

извели осмотр работ, выполненных СУ - 2 ЗАО ПСО " Уренгойпромгражданстрой "

(наименование лица,осуществляющего строительство,выполнившего работы)

оставили настоящий акт о нижеследующем :

К освидетельствованию предъявлены следующие работы Отсыпка трассы автодороги КС Воркутинская - КС

ынская второй слой Н=0,3м. с уплотнением катками МоАЗ 6 раз по одному следу. ПК 547+00-ПК 604+00

(наименование скрытых работ)

аботы выполненны по проектной документации 4431.00.РП.ОЗ.АД.4-3.000.АД1.000 ОАО "ВНИПИгаздобыча"

ГИП Дзюба , нач. отдела Колодий

(№,другие реквизиты чертежа,наименование проектной документации,сведения о лицах,осуществляющих подготовку раздела проектной документации)

При выполнении работ применены грунт ПГС карьер №12 паспорт №1 от 24.01.2008г.

нование строительных материалов со ссылкой на сертификаты,другие документы,подтверждающие качество)

Предъявлены документы, подтверждающие соответствие работ предъявляемым к ним требованиям :

(исполнительные схемы и чертежи,результаты экспертиз,обследований,лабороторных и иных испытаний

выполненных работ, проведенных в процессе строительного контроля)

Даты : начала работ " 06 " июля 2008 г.

окончания работ " 10 " августа 2008 г.

аботы выполнены в соответствии с ВСН 26 - 90 П. 3.2.1

(указываются наименование,статьи,пункты технического регламента

(норм и правил), иных нормативных правовых актов,разделы проектной документации)

азрешается производство последующих работ по Послойная отсыпка земляного полотна автодороги

(наименование работ, конструкций, участков сетей инженерно-технического обеспечения)

олнительные сведения

кт составлен в 3 экземплярах.

82

дставитель застройщика или заказчика

енер 1 категории группы ТН Воркутинской ЛПУМГ ООО "Газпром Трансгаз Ухта" В.М. Пашин

(должность, фамилия, инициалы, подпись)

дставитель лица, осуществляющего строительство ООО "Стройгазконсалтинг" ЗАО ПСО "УПГС"

зам. технического директора Н.С. Максимов

(должность, фамилия, инициалы, подпись)

дставитель лица, осуществляющего строительство, по вопросам строительного контроля

Шеф-инженер ООО "ИФ ИнтерГазСервис" Мартынов А.Ф.

(должность, фамилия, инициалы, подпись)

дставитель лица, осуществляющего подготовку проектной документации

(должность, фамилия, инициалы, подпись)

дставитель лица, осуществляющего строительство, выполнившего работы, подлежащие освидетельствованию

Начальник участка №2 ЗАО ПСО " УПГС " В. В. Казанцев

(должность, фамилия, инициалы, подпись)

дставители иных лиц :

(должность, фамилия, инициалы, подпись)

(должность, фамилия, инициалы, подпись)

(должность, фамилия, инициалы, подпись)

ООО "ГАЗПРОМ ТРАНСГАЗ УХТА" Воркутинское ПСО

2 Инжиниринговая фирма ИнтерГазСервис

АКТ
освидетельствования скрытых работ

№ 26/1 " 31 " октября 2008 г.

Представитель застройщика или заказчика Инженер 1 категории группы ТН Воркутинской ЛПУМГ
ООО "Газпром Трансгаз Ухта" И.Л. Солодовник
(должность,фамилия,инициалы,реквизиты документа о представительстве)

Представитель лица , осуществляющего строительство Зам. Технического директора
ЗАО ПСО "Уренгойпромгражданстрой" Н.С. Максимов
(должность,фамилия,инициалы,реквизиты документа о представительстве)

Представитель лица , осуществляющего строительство , по вопросам строительного контроля
Шеф-инженер ООО "ИФ ИнтерГазСервис" А.Ф. Мартынов
(должность,фамилия,инициалы,реквизиты документа о представительстве)

Представитель лица , осуществляющего подготовку проектной документации нет

Представитель лица , осуществляющего строительство, выполнившего работы, подлежащие освидетельствованию
Начальник участка ЗАО ПСО "Уренгойпромгражданстрой" В.П. Хмара
(должность,фамилия,инициалы,реквизиты документа о представительстве)

также иные представители лиц , участвующих в освидетельствовании : нет
(наименование,должность,фамилия,инициалы,реквизиты документа о представительстве)

произвели осмотр работ, выполненных СУ - 2 ЗАО ПСО " Уренгойпромгражданстрой "
(наименование лица,осуществляющего строительство,выполнившего работы)

составили настоящий акт о нижеследующем :

1. К освидетельствованию предъявлены следующие работы Отсыпка трассы автодороги КС Воркутинская - КС Ярынская второй слой Н=0,3м. с уплотнением катками МоАЗ 6 раз по одному следу. ПК 680-ПК 704+00
(наименование скрытых работ)

2. Работы выполненны по проектной документации 4431.00.РП.ОЗ.АД.4-3.000.АД1.000 ОАО "ВНИПИгаздобыча" ГИП Дзюба , нач. отдела Колодий
(№,другие реквизиты чертежа,наименование проектной документации,сведения о лицах,осуществляющих подготовку раздела проектной документации)

3. При выполнении работ применены грунт ПГС карьер №12 паспорт №73 от 15.04.2008г.
(наименование строительных материалов со ссылкой на сертификаты,другие документы,подтверждающие качество)

4. Предъявлены документы, подтверждающие соответствие работ предъявляемым к ним требованиям :
(исполнительные схемы и чертежи,результаты экспертиз,обследований,лабороторных и иных испытаний выполненных работ, проведенных в процессе строительного контроля)

5. Даты : начала работ " 09 " октября 2008 г.
окончания работ " 25 " октября 2008 г.

6. Работы выполнены в соответствии с ВСН 26 - 90 П. 3.2.1
(указываются наименование,статьи,пункты технического регламента (норм и правил), иных нормативных правовых актов,разделы проектной документации)

7. Разрешается производство последующих работ по Послойная отсыпка земляного полотна автодороги
(наименование работ, конструкций, участков сетей инженерно-технического обеспечения)

Дополнительные сведения

Акт составлен в 3 экземплярах.

дставитель застройщика или заказчика **Инженер 1 категории группы ТН Воркутинской ЛПУМГ**

ООО "Газпром Трансгаз Ухта" И.Л. Солодовник

(должность, фамилия, инициалы, подпись)

ООО "ГАЗПРОМ ТРАНСГАЗ УХТА" Воркутинское ЛПУ МГ Технадзор № 18 "__" _____ 20__ г.

дставитель лица, осуществляющего строительство **Зам. Технического директора**

ЗАО ПСО "Уренгойпромгражданстрой" Н.С. Максимов

(должность, фамилия, инициалы, подпись)

дставитель лица, осуществляющего строительство, по вопросам строительного контроля

Шеф-инженер ООО "ИФ ИнтерГазСервис" А.Ф. Мартынов

(должность, фамилия, инициалы, подпись)

АВТОРСКИЙ НАДЗОР СЛАД-ПРОЕКТ

дставитель лица, осуществляющего подготовку проектной документации

нет

(должность, фамилия, инициалы, подпись) АПЕНКИН А С

едставитель лица, осуществляющего строительство, выполнившего работы, подлежащие освидетельствованию

Начальник участка ЗАО ПСО "Уренгойпромгражданстрой" В.П. Хмара

(должность, фамилия, инициалы, подпись)

едставители иных лиц :

нет

(должность, фамилия, инициалы, подпись)

(должность, фамилия, инициалы, подпись)

(должность, фамилия, инициалы, подпись)

15

АКТ
освидетельствования скрытых работ

№ 30/2 " 11 " ноября 2008 г.

Представитель застройщика или заказчика

Инженер 1 категории группы ТН Воркутинского ЛПУ МГ ООО "Газпром Трансгаз Ухта" М. В. Пашин

(должность,фамилия,инициалы,реквизиты документа о представительстве)

Представитель лица , осуществляющего строительство **ООО "Стройгазконсалтинг" ЗАО ПСО "УПГС"**

зам. технического директора Максимов Н.С.

(должность,фамилия,инициалы,реквизиты документа о представительстве)

Представитель лица , осуществляющего строительство , по вопросам строительного контроля

Шеф-инженер ООО "ИФ ИнтерГазСервис" Гарибзянов Б.Ш.

(должность,фамилия,инициалы,реквизиты документа о представительстве)

Представитель лица , осуществляющего подготовку проектной документации

нет

Представитель лица , осуществляющего строительство, выполнившего работы, подлежащие освидетельствованию

Н[illegible]льник участка №2 ЗАО ПСО " УПГС " В.В. Казанцев

(должность,фамилия,инициалы,реквизиты документа о представительстве)

а также иные представители лиц , участвующих в освидетельствовании :

отсутствуют

(наименование,должность,фамилия,инициалы,реквизиты документа о представительстве)

произвели осмотр работ, выполненных **СУ - 2 ЗАО ПСО " Уренгойпромгражданстрой "**

(наименование лица,осуществляющего строительство,выполнившего работы)

и составили настоящий акт о нижеследующем :

1, К освидетельствованию предъявлены следующие работы **Отсыпка трассы автодороги КС Воркутинская - КС Ярынская второй слой Н=0,3м. с уплотнением катками МоАЗ 6 раз по одному следу. ПК 910+00-ПК 920+00**

(наименование скрытых работ)

2. Работы выполненны по проектной документации **4431.00.РП.ОЗ.АД.4-3.000.АД1.000 ОАО "ВНИПИгаздобыча" ГИП Дзюба , нач. отдела Колодий**

(№,другие реквизиты чертежа,наименование проектной документации,сведения о лицах,осуществляющих подготовку раздела проектной документации)

3. При выполнении работ применены **грунт ПГС карьер Орловский №2**

([illegible]именование строительных материалов со ссылкой на сертификаты,другие документы,подтверждающие качество)

4. Предъявлены документы, подтверждающие соответствие работ предъявляемым к ним требованиям :

(исполнительные схемы и чертежи,результаты экспертиз,обследований,лабороторных и иных испытаний

нет

выполненных работ, проведенных в процессе строительного контроля)

5. Даты : начала работ **" 06 " ноября 2008 г.**

окончания работ **" 10 " ноября 2008 г.**

6. Работы выполнены в соответствии с **ВСН 26 - 90 П. 3.2.1**

(указываются наименование,статьи,пункты технического регламента

(норм и правил), иных нормативных правовых актов,разделы проектной документации)

7. Разрешается производство последующих работ по **Послойная отсыпка земляного полотна автодороги**

(наименование работ, конструкций, участков сетей инженерно-технического обеспечения)

Дополнительные сведения нет

Акт составлен в **3** экземплярах.

84

Представитель застройщика или заказчика

Инженер 1 категории группы ТН Воркутинского ЛПУ МГ ООО "Газпром Трансгаз Ухта" **М.В. Пашин**

(должность, фамилия, инициалы, подпись)

Представитель лица, осуществляющего строительство **ООО "Стройгазконсалтинг" ЗАО ПСО "УПГС"**

зам. технического директора **Н.С. Максимов**

(должность, фамилия, инициалы, подпись)

Представитель лица, осуществляющего строительство, по вопросам строительного контроля

Шеф-инженер ООО "ИФ ИнтерГазСервис" **Гарибзянов Б.Ш.**

(должность, фамилия, инициалы, подпись)

Представитель лица, осуществляющего подготовку проектной документации

нет

(должность, фамилия, инициалы, подпись)

Представитель лица, осуществляющего строительство, выполнившего работы, подлежащие освидетельствованию

Начальник участка №2 ЗАО ПСО " УПГС " **В.В. Казанцев**

(должность, фамилия, инициалы, подпись)

Представители иных лиц :

нет

(должность, фамилия, инициалы, подпись)

(должность, фамилия, инициалы, подпись)

(должность, фамилия, инициалы, подпись)

АКТ
освидетельствования скрытых работ

№ 78 "13 " сентября 2008 г.

Представитель застройщика или заказчика **Инженер 1 категории ТН ООО "Газпром Трансгаз" Ухта М.В. Пашин**

(должность,фамилия,инициалы,реквизиты документа о представительстве)

Представитель лица , осуществляющего строительство **:Зам. технического директора ЗАО ПСО "Уренгойпромгражданстрой" Н.С.Максимов**

(должность,фамилия,инициалы,реквизиты документа о представительстве)

Представитель лица , осуществляющего строительство , по вопросам строительного контроля
Шеф-инженер ООО "ИФ ИнтерГазСервис" Гарибзянов Е.Ш.

(должность,фамилия,инициалы,реквизиты документа о представительстве)

Представитель лица , осуществляющего подготовку проектной документации
не имеется

Представитель лица , осуществляющего строительство, выполнившего работы, подлежащие освидетельствованию
льник участка ЗАО ПСО "Уренгойпромгражданстрой" В.В.Казанцев

(должность,фамилия,инициалы,реквизиты документа о представительстве)

а также иные представители лиц , участвующих в освидетельствовании :
не имеется

(наименование,должность,фамилия,инициалы,реквизиты документа о представительстве)

произвели осмотр работ, выполненных **СУ - 2 ЗАО ПСО " Уренгойпромгражданстрой "**

(наименование лица,осуществляющего строительство,выполнившего работы)

и составили настоящий акт о нижеследующем :

1, К освидетельствованию предъявлены следующие работы **Отсыпка трассы автодороги КС Воркутинская - КС Ярынская третий слой Н=0,3м. с уплотнением катками МоАЗ 6 раз по одному следу. -ПК444+00 - ПК604+00**

(наименование скрытых работ)

2. Работы выполненны по проектной документации **4431.00.РП.ОЗ.АД.4-3.000.АД1.000 ОАО "ВНИПИгаздобыча" ГИП Дзюба , нач. отдела Колодий**

(№,другие реквизиты чертежа,наименование проектной документации,сведения о лицах,осуществляющих подготовку раздела проектной документации)

3. При выполнении работ применены **грунт ПГС**

(наименование строительных материалов со ссылкой на сертификаты,другие документы,подтверждающие качество)

4. Предъявлены документы, подтверждающие соответствие работ предъявляемым к ним требованиям :

(исполнительные схемы и чертежи,результаты экспертиз,обследований,лабороторных и иных испытаний выполненных работ, проведенных в процессе строительного контроля)

5. Даты : начала работ **" 29 " января 2008 г.**
окончания работ **" 10 " августа 2008 г.**

6. Работы выполнены в соответствии с **ВСН 26 - 90 П. 3.2.1**

(указываются наименование,статьи,пункты технического регламента норм и правил), иных нормативных правовых актов,разделы проектной документации)

7. Разрешается производство последующих работ по **Послойная отсыпка земляного полотна автодороги**

(наименование работ, конструкций, участков сетей инженерно-технического обеспечения)

Дополнительные сведения не имеются

Акт составлен в 3 экземплярах.

дставитель застройщика или заказчика Инженер 1 категории ТН ООО "Газпром Трансгаз Ухта

М.В. Пашин

(должность, фамилия, инициалы, подпись)

дставитель лица, осуществляющего строительство :Зам. технического директора ЗАО ПСО "Уренгойпромгражданстрой"

Н.С.Максимов

(должность, фамилия, инициалы, подпись)

дставитель лица, осуществляющего строительство, по вопросам строительного контроля

-инженер ООО "ИФ ИнтерГазСервис" Гарибзянов Е.Ш.

(должность, фамилия, инициалы, подпись)

дставитель лица, осуществляющего подготовку проектной документации

не имеется

(должность, фамилия, инициалы, подпись)

ставитель лица, осуществляющего строительство, выполнившего работы, подлежащие освидетельствованию

льник участка ЗАО ПСО "УПГС" В.В.Казанцев

(должность, фамилия, инициалы, подпись)

ставители иных лиц :

не имеется

(должность, фамилия, инициалы, подпись)

не имеется

(должность, фамилия, инициалы, подпись)

не имеется

(должность, фамилия, инициалы, подпись)

АКТ
освидетельствования скрытых работ

№ 36/2 " 10 " ноября 2008 г.

Представитель застройщика или заказчика

Инженер 1 категории группы ТН Воркутинского ЛПУ МГ ООО "Газпром Трансгаз Ухта" М. В. Пашин

(должность,фамилия,инициалы,реквизиты документа о представительстве)

Представитель лица , осуществляющего строительство **ООО "Стройгазконсалтинг" ЗАО ПСО "УПГС"**

зам. технического директора Максимов Н.С.

(должность,фамилия,инициалы,реквизиты документа о представительстве)

Представитель лица , осуществляющего строительство , по вопросам строительного контроля

Шеф-инженер ООО "ИФ ИнтерГазСервис" Гарибзянов Б.Ш.

(должность,фамилия,инициалы,реквизиты документа о представительстве)

Представитель лица , осуществляющего подготовку проектной документации

нет

Представитель лица , осуществляющего строительство, выполнившего работы, подлежащие освидетельствованию

Начальник участка №2 ЗАО ПСО " УПГС " В.В. Казанцев

(должность,фамилия,инициалы,реквизиты документа о представительстве)

а также иные представители лиц , участвующих в освидетельствовании :

отсутствуют

(наименование,должность,фамилия,инициалы,реквизиты документа о представительстве)

роизвели осмотр работ, выполненных **СУ - 2 ЗАО ПСО " Уренгойпромгражданстрой "**

(наименование лица,осуществляющего строительство,выполнившего работы)

составили настоящий акт о нижеследующем :

1, К освидетельствованию предъявлены следующие работы **Отсыпка трассы автодороги КС Воркутинская - КС Ярынская третий слой Н=0,3м. с уплотнением катками МоАЗ 6 раз по одному следу. ПК 890+00-ПК 900+00**

(наименование скрытых работ)

. Работы выполненны по проектной документации **4431.00.РП.ОЗ.АД.4-3.000.АД1.000 ОАО "ВНИПИгаздобыча" ГИП Дзюба , нач. отдела Колодий**

(№,другие реквизиты чертежа,наименование проектной документации,сведения о лицах,осуществляющих подготовку раздела проектной документации)

. При выполнении работ применены **грунт ПГС карьер Орловский №2**

(наименование строительных материалов со ссылкой на сертификаты,другие документы,подтверждающие качество)

. Предъявлены документы, подтверждающие соответствие работ предъявляемым к ним требованиям :

(исполнительные схемы и чертежи,результаты экспертиз,обследований,лабороторных и иных испытаний

нет

выполненных работ, проведенных в процессе строительного контроля)

Даты : начала работ **" 06 " ноября 2008 г.**

окончания работ **" 09 " ноября 2008 г.**

Работы выполнены в соответствии с **ВСН 26 - 90 П. 3.2.1**

(указываются наименование,статьи,пункты технического регламента

(норм и правил), иных нормативных правовых актов,разделы проектной документации)

Разрешается производство последующих работ по **Послойная отсыпка земляного полотна автодороги**

(наименование работ, конструкций, участков сетей инженерно-технического обеспечения)

ополнительные сведения нет

Акт составлен в 3 экземплярах.

86

Представитель застройщика или заказчика

Инженер 1 категории группы ТН Воркутинского ЛПУ МГ ООО "Газпром Трансгаз Ухта" **М. В. Пашин**

(должность, фамилия, инициалы, подпись)

Представитель лица, осуществляющего строительство **ООО "Стройгазконсалтинг" ЗАО ПСО "УПГС"**

зам. технического директора **Н.С. Максимов**

(должность, фамилия, инициалы, подпись)

Представитель лица, осуществляющего строительство, по вопросам строительного контроля

Шеф-инженер ООО "ИФ ИнтерГазСервис" **Гарибзянов Б.Ш.**

(должность, фамилия, инициалы, подпись)

Представитель лица, осуществляющего подготовку проектной документации

нет

(должность, фамилия, инициалы, подпись)

Представитель лица, осуществляющего строительство, выполнившего работы, подлежащие освидетельствованию

Начальник участка №2 ЗАО ПСО " УПГС " **В.В. Казанцев**

(должность, фамилия, инициалы, подпись)

Представители иных лиц :

нет

(должность, фамилия, инициалы, подпись)

(должность, фамилия, инициалы, подпись)

(должность, фамилия, инициалы, подпись)

АКТ

освидетельствования скрытых работ

№ 40/2 " 12 " декабря 2008 г.

Представитель застройщика или заказчика

Инженер 1 категории группы ТН Воркутинского ЛПУ МГ ООО "Газпром Трансгаз Ухта" М. В. Пашин

(должность,фамилия,инициалы,реквизиты документа о представительстве)

Представитель лица , осуществляющего строительство ООО "Стройгазконсалтинг" ЗАО ПСО "УПГС"

зам. технического директора Максимов Н.С.

(должность,фамилия,инициалы,реквизиты документа о представительстве)

Представитель лица , осуществляющего строительство , по вопросам строительного контроля

Главный инженер ООО "ИФ ИнтерГазСервис" Мартынов А.Ф.

(должность,фамилия,инициалы,реквизиты документа о представительстве)

Представитель лица , осуществляющего подготовку проектной документации

Зам директора „ООО Спад-проект" Апенкин А.С.

Представитель лица , осуществляющего строительство, выполнившего работы, подлежащие освидетельствованию

начальник участка №2 ЗАО ПСО " УПГС " В.В. Казанцев

(должность,фамилия,инициалы,реквизиты документа о представительстве)

Также иные представители лиц , участвующих в освидетельствовании :

отсутствуют

(наименование,должность,фамилия,инициалы,реквизиты документа о представительстве)

произвели осмотр работ, выполненных СУ - 2 ЗАО ПСО " Уренгойпромгражданстрой "

(наименование лица,осуществляющего строительство,выполнившего работы)

составили настоящий акт о нижеследующем :

К освидетельствованию предъявлены следующие работы Отсыпка трассы автодороги КС Воркутинская - КС Сурынская третий слой Н=0,3м. с уплотнением катками МоАЗ 6 раз по одному следу. ПК 910+00 - ПК 920

(наименование скрытых работ)

Работы выполненны по проектной документации 4431.00.РП.ОЗ.АД.4-3.000.АД1.000 ОАО "ВНИПИгаздобыча" ГИП Дзюба , нач. отдела Колодий

(№,другие реквизиты чертежа,наименование проектной документации,сведения о лицах,осуществляющих подготовку раздела проектной документации)

При выполнении работ применены грунт ПГС карьер Орловский №2

(наименование строительных материалов со ссылкой на сертификаты,другие документы,подтверждающие качество)

Предъявлены документы, подтверждающие соответствие работ предъявляемым к ним требованиям :

(исполнительные схемы и чертежи,результаты экспертиз,обследований,лабороторных и иных испытаний

нет

выполненных работ, проведенных в процессе строительного контроля)

Даты : начала работ " 16 " ноября 2008 г.

окончания работ " 20 " ноября 2008 г.

Работы выполнены в соответствии с ВСН 26 - 90 П. 3.2.1

(указываются наименование,статьи,пункты технического регламента

(норм и правил), иных нормативных правовых актов,разделы проектной документации)

Разрешается производство последующих работ по Послойная отсыпка земляного полотна автодороги

(наименование работ, конструкций, участков сетей инженерно-технического обеспечения)

Дополнительные сведения нет

Акт составлен в 3 экземплярах

87

Представитель застройщика или заказчика

Инженер 1 категории группы ТН Воркутинского ЛПУ МГ ООО "Газпром Трансгаз Ухта" М. В. Пашин

(должность, фамилия, инициалы, подпись)

Представитель лица, осуществляющего строительство **ООО "Стройгазконсалтинг" ЗАО ПСО "УПГС"**

зам. технического директора Н.С. Максимов

(должность, фамилия, инициалы, подпись)

Представитель лица, осуществляющего строительство, по вопросам строительного контроля

Шеф-инженер ООО "ИФ ИнтерГазСервис" Мартынов А.Ф.

(должность, фамилия, инициалы, подпись)

Инжиниринговая фирма ИнтерГазСервис Мартынов А.Ф.

Представитель лица, осуществляющего подготовку проектной документации

Зам. директора „ООО Слад-проект" Апенкин А.С.

(должность, фамилия, инициалы, подпись)

Представитель лица, осуществляющего строительство, выполнившего работы, подлежащие освидетельствованию

Начальник участка №2 ЗАО ПСО " УПГС " В.В. Казанцев

(должность, фамилия, инициалы, подпись)

Представители иных лиц :

нет

(должность, фамилия, инициалы, подпись)

(должность, фамилия, инициалы, подпись)

(должность, фамилия, инициалы, подпись)

Продольный профиль автодороги КС4 Воркутинская - КС3 Ярынская
Выемка ПК 635+79 - ПК 636+51

01.12.08 г.

Гр.рп.385 ; Н =191,75

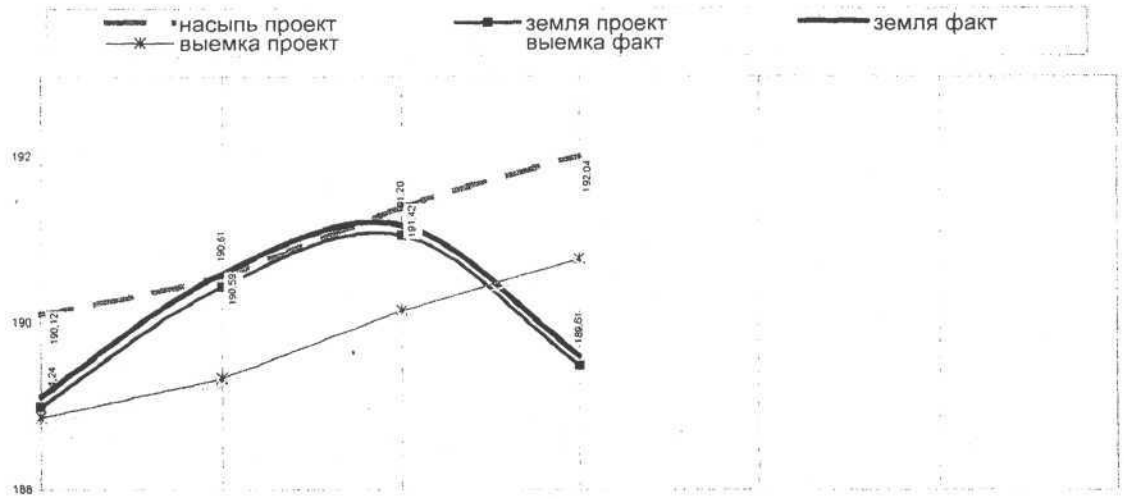

тип 19

	ПК	635+79	636	636+27	636+51			
Проект. данные	Отметка по оси а/д	190,12	190,59	191,42	192,04			
	Отметка земли проект.	189,00	190,45	191,08	189,50			
	Глубина выемки	-0,13	-1,11	-0,91	1,29			
	Отметка выемки проект.	188,87	189,34	190,17	190,79			
	В верх.	18,30	24,96	23,76	18,30			
	В низ.	18,30	18,30	18,30	18,30			
	S сечения, м^2	-2,38	-24,01	-19,14	0,00			
акт. данные	Отметка земли	189,12	190,61	191,20	189,61			
	Отметка выемки	188,78	189,27	190,09	190,71			
	Глубина выемки	-0,34	-1,34	-1,11	1,10			
	В верх.	18,30	24,96	23,76	18,30			
	В низ.	18,30	18,30	18,30	18,30			
	S сечения, м^2	-6,22	-28,98	-23,34	0,00			
	V грунта	**-65**	**-370**	**-549**	**-245**		**-1230**	

ООО "ГАЗПРОМ ТРАНСГАЗ УХТА"
Служба контроля качества строительных работ
Технадзор
№ 30 "10" 12 2008 год

				4431.00.РП.03.АД4-3.000.АД1.000			
				Система магистральных газопроводов Бованенково-Ухта			
		подпись	дата				
Выполнил				Автомобильная дорога КС Воркутинская - КС Гагарацкая	стадия	лист	листов
ГеодезистУПГС	Гранкин И. Г.		09.12.08		ИД	1	
Нач.уч-каУПГС	Хмара В. П.						
Зам . тех. дир.	Максимов Н. С.			Продольный профиль Выемка ПК 635+79 - ПК 636+51	" Уренгойавтодор " ООО "Стройгазконсалтинг"		
Проверил	Шипов А. Н.						
Вед.геодезист							

88

Продольн профиль автодороги КС Воркутинская - Н агарацкая
ПК 1010 - ПК 1020

12.12.08.г.

Вр.рп.3474, Н=276,401

ПК	1010	1010+50	1011	1011+50	1012	1012+50	1013	1013+50	1014	1014+50	1015	1015+50	1016	1016+50	1017	1017+50	1018	1018+50	1019	1019+50	1020		
Отметка по оси а/д	278,87	278,64	278,41	278,29	278,17	278,13	278,13	278,13	278,13	278,13	278,13	278,13	278,21	278,75	279,28	280,41	281,54	282,42	283,29	283,55	283,80		
Отметка земли	276,90	276,22	275,53	275,69	275,85	275,87	275,89	276,08	276,26	276,30	276,33	276,24	276,15	276,81	277,47	278,37	279,27	280,29	281,30	281,65	282,00		
Высота насыпи	1,97	2,43	2,88	2,60	2,32	2,26	2,24	2,06	1,87	1,84	1,80	1,89	2,06	1,94	1,81	2,04	2,27	2,13	1,99	1,90	1,80		
Отметка под дор.од.	278,37	278,14	277,91	277,79	277,67	277,63	277,63	277,63	277,63	277,63	277,63	277,63	277,71	278,25	278,78	279,91	281,04	281,92	282,79	283,05	283,30		
В верх.	10,00	10,00	10,00	10,00	10,00	10,00	10,00	10,00	10,00	10,00	10,00	10,00	10,00	10,00	10,00	10,00	10,00	10,00	10,00	10,00	10,00		
В низ.	21,82	24,55	27,28	25,60	23,92	23,56	23,44	22,33	21,22	21,01	20,80	21,34	22,36	21,61	20,86	22,24	23,62	22,78	21,94	21,37	20,80		
S сечения, м^2	31,34	41,89	53,68	46,28	39,35	37,92	37,45	33,22	29,19	28,45	27,72	29,62	33,33	30,58	27,93	32,88	38,16	34,91	31,78	29,72	27,72		
V грунта		**1831**	**2389**	**2499**	**2141**	**1932**	**1884**	**1767**	**1560**	**1441**	**1404**	**1433**	**1574**	**1598**	**1463**	**1520**	**1776**	**1827**	**1667**	**1538**	**1436**	**34680**	
Отметка по оси а/д	277,63	276,58	276,49	276,38	276,63	276,71	276,65	276,80	277,06	277,05	277,02	276,92	276,87	277,54	278,25	279,16	280,04	281,06	281,99	282,37	282,74		
Отметка земли	276,90	276,22	275,53	275,69	275,85	275,87	275,89	276,08	276,26	276,30	276,33	276,24	276,15	276,81	277,47	278,37	279,27	280,29	281,30	281,65	282,00		
Высота насыпи	0,73	0,37	0,96	0,69	0,78	0,84	0,76	0,72	0,80	0,75	0,69	0,68	0,72	0,73	0,78	0,79	0,77	0,77	0,69	0,72	0,74		
В верх.	17,44	22,36	21,52	21,46	19,24	18,52	18,88	18,01	16,42	16,51	16,66	17,26	18,04	17,23	16,18	17,50	19,00	18,16	17,80	17,05	16,36		
В низ.	21,82	24,55	27,28	25,60	23,92	23,56	23,44	22,33	21,22	21,01	20,80	21,34	22,36	21,61	20,86	22,24	23,62	22,78	21,94	21,37	20,80		
S сечения, м^2	14,33	8,56	23,42	16,24	16,83	17,67	16,08	14,52	15,06	14,07	12,92	13,12	14,54	14,18	14,45	15,70	16,41	15,76	13,71	13,83	13,75		
V грунта		**572**	**800**	**991**	**827**	**863**	**844**	**765**	**739**	**728**	**675**	**651**	**692**	**718**	**716**	**754**	**803**	**804**	**737**	**689**	**690**	**15056**	

V	15056
V с К=1,1	16562
Просадка с К 1,1(из ведом.обьемов)	0
Обжатие с К 1,1 (из вед.обьемов)	4800
Всего	21362
Забрано ранее	0
Итого	21362 м3

Изм	Кол.уч	Лист	№док	Подпись	Дата
Выполнил					
Геодезист		Баров С.В			17.08
Зам.тех.дир.		Максимов Н.С			12.12.08
Нач.участка		Казанцев В.В			12.08
Проверил		Шилов А.Н.			
Маркшейдер					

4431.00.РП.03.АД4 - 3.000.АД3.000

Система магистральных газопроводов

Автомобильная дорога	стадия	лист	листов
КС Воркутинская КС Ярынская	ИД	1	
Продольный профиль ПК 1010-ПК 1020	ЗАО ПСО "УПГС"		

89

Продольный профиль автодороги КС Воркутинская - КС Загарацкая
ПК 990 - ПК 1000

12.12.08.г.

Гр.рп.379, Н=266,99, Вр.Рп3474, Н=276,401

ПК	990	990+50	991	991+50	992	992+50	993	993+50	994	994+50	995	995+50	996	996+50	997	997+50	998	998+50	999	999+50	1000		
Отметка по оси а/д	267,97	267,97	267,97	268,29	268,60	269,31	270,01	270,19	270,36	269,98	269,60	269,51	269,41	269,60	269,79	270,18	270,56	271,05	271,53	272,00	272,46		
Отметка земли	266,10	266,12	266,13	266,41	266,69	267,35	268,01	268,23	268,45	267,83	267,21	266,97	266,73	267,35	267,96	268,26	268,56	268,95	269,33	269,95	270,56		
Высота насыпи	1,87	1,86	1,84	1,88	1,91	1,95	2,00	1,95	1,91	2,15	2,39	2,53	2,68	2,26	1,83	1,92	2,00	2,10	2,20	2,05	1,90		
Отметка под дор.од.	267,47	267,47	267,47	267,79	268,10	268,81	269,51	269,69	269,86	269,48	269,10	269,01	268,91	269,10	269,29	269,68	270,06	270,55	271,03	271,50	271,96		
В верх.	10,00	10,00	10,00	10,00	10,00	10,00	10,00	10,00	10,00	10,00	10,00	10,00	10,00	10,00	10,00	10,00	10,00	10,00	10,00	10,00	10,00		
В низ.	21,22	21,13	21,04	21,25	21,46	21,73	22,00	21,73	21,46	22,90	24,34	25,21	26,08	23,53	20,98	21,49	22,00	22,60	23,20	22,30	21,40		
S сечения, $м^2$	29,19	28,87	28,56	29,30	30,04	31,02	32,00	31,02	30,04	35,37	41,04	44,63	48,35	37,81	28,35	30,15	32,00	34,23	36,52	33,11	29,83		
V грунта		**1452**	**1436**	**1446**	**1484**	**1527**	**1575**	**1575**	**1527**	**1635**	**1910**	**2142**	**2324**	**2154**	**1654**	**1462**	**1554**	**1656**	**1769**	**1741**	**1573**	**33595**	
Отметка по оси а/д	266,88	267,00	266,95	267,13	267,52	268,31	268,88	269,22	**269,53**	268,44	267,82	267,60	267,40	267,91	268,70	268,97	269,26	269,76	270,12	270,85	271,31		
Отметка земли	266,10	266,12	266,13	266,41	266,69	267,35	268,01	268,23	268,45	267,83	267,21	266,97	266,73	267,35	267,96	268,26	268,56	268,95	269,33	269,95	270,56		
Высота насыпи	0,78	0,88	0,82	0,72	0,83	0,96	0,87	0,99	1,08	0,61	0,61	0,63	0,67	0,56	0,74	0,71	0,70	0,81	0,79	0,91	0,75		
В верх.	16,54	15,82	16,12	16,93	16,48	15,99	16,78	15,79	14,97	19,24	20,68	21,43	22,06	20,14	16,54	17,23	17,80	17,71	18,46	16,87	16,90		
В низ.	21,22	21,13	21,04	21,25	21,46	21,73	22,00	21,73	21,46	22,90	24,34	25,21	26,08	23,53	20,98	21,49	22,00	22,60	23,20	22,30	21,40		
S сечения, $м^2$	14,73	16,35	15,24	13,74	15,75	18,05	16,87	18,57	19,71	12,85	13,73	14,69	16,13	12,34	13,88	13,75	13,93	16,43	16,46	17,72	14,36		
V грунта		**777**	**790**	**725**	**737**	**845**	**873**	**886**	**957**	**814**	**665**	**711**	**770**	**712**	**655**	**691**	**692**	**759**	**822**	**855**	**802**	**15536**	

V	15536
V с К=1,1	17090
Просадка с К 1,1(из ведом.обьемов)	0
Обжатие с К 1,1 (из вед.обьемов)	4750
Всего	21840
Забрано ранее	0
Итого	21840 м3

Изм	Кол.уч	Лист	№док	Подпись	Дата
Выполнил					
Геодезист		Баров С.В.			
Зам.тех.дир.		Максимов Н.С.			
Нач.участка		Казанцев В.В.			
Проверил		Белесова			
Маркшейдер					

4431.00.РП.03.АД4 - 3.000.АД3.000

Система магистральных газопроводов

Автомобильная дорога КС Воркутинская КС Ярынская

стадия	лист	листов
ИД	1	

Продольный профиль ПК 990-ПК 1000

ЗАО ПСО "УПГС"

60

Продольн(рофиль автодороги КС Воркутинская - К(гарацкая
ПК 950 - ПК 960

12.12.08.г.

Гр.рп 380 Н=264,12

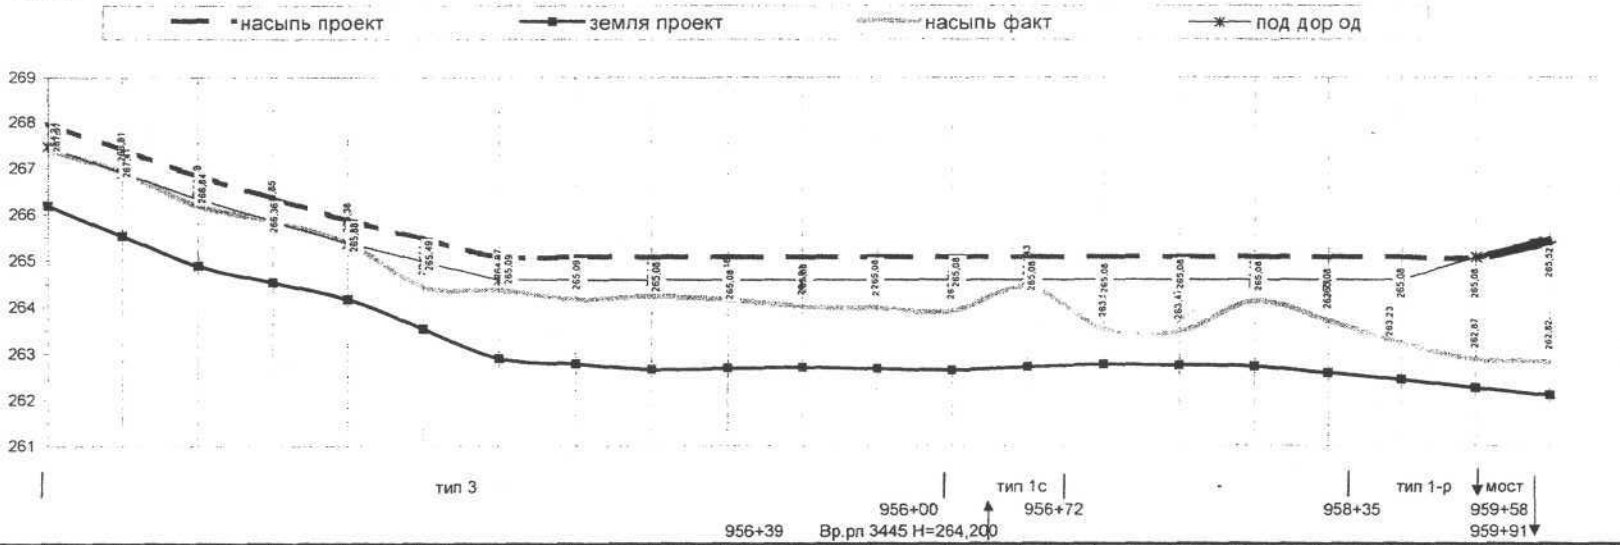

ПК	950	950+50	951	951+50	952	952+50	953	953+50	954	954+50	955	955+50	956	956+50	957	957+50	958	958+50	959	959+50	960		
Отметка по оси а/д	267,97	267,41	266,84	266,36	265,88	265,49	265,09	265,09	265,08	265,08	265,08	265,08	265,08	265,08	265,08	265,08	265,08	265,08	265,08	265,08	265,52		
Отметка земли	266,18	265,54	264,89	264,53	264,17	263,54	262,90	262,78	262,66	262,68	262,70	262,67	262,64	262,70	262,76	262,74	262,72	262,58	262,43	262,26	262,09		
Высота насыпи	1,79	1,87	1,95	1,83	1,71	1,95	2,19	2,31	2,42	2,40	2,38	2,41	2,44	2,38	2,32	2,34	2,36	2,50	2,65	2,82	3,43		
Отметка под дор.од.	267,47	266,91	266,34	265,86	265,38	264,99	264,59	264,59	264,58	264,58	264,58	264,58	264,58	264,58	264,58	264,58	264,58	264,58	264,58	265,08	265,30		
В верх.	10,00	10,00	10,00	10,00	10,00	10,00	10,00	10,00	10,00	10,00	10,00	10,00	10,00	10,00	10,00	10,00	10,00	10,00	10,00	10,00	10,00		
В низ.	20,74	21,22	21,70	20,98	20,26	21,70	23,14	23,83	24,52	24,40	24,28	24,46	24,64	24,28	23,92	24,04	24,16	25,03	25,90	26,92	30,58		
S сечения, м^2	27,51	29,19	30,91	28,35	25,87	30,91	36,29	38,99	41,77	41,28	40,79	41,52	42,26	40,79	39,35	39,83	40,31	43,88	47,57	52,06	69,59		
V грунта		**1418**	**1502**	**1481**	**1355**	**1419**	**1680**	**1882**	**2019**	**2076**	**2052**	**2058**	**2095**	**2076**	**2004**	**1979**	**2003**	**2105**	**2286**	**2491**	**0**	**35982**	
Отметка по оси а/д	267,41	266,91	266,19	265,85	265,38	264,44	264,37	264,17	264,23	264,16	264,01	263,98	263,91	264,43	263,53	263,47	264,12	263,71	263,23	262,87	262,82		
Отметка земли	266,18	265,54	264,89	264,53	264,17	263,54	262,90	262,78	262,66	262,68	262,70	262,67	262,64	262,70	262,76	262,74	262,72	262,58	262,43	262,26	262,09		
Высота насыпи	1,23	1,38	1,30	1,32	1,21	0,91	1,47	1,39	1,57	1,48	1,31	1,31	1,27	1,73	0,77	0,73	1,40	1,13	0,80	0,61	0,73		
В верх.	13,36	12,97	13,90	13,06	13,00	16,27	14,32	15,49	15,10	15,52	16,42	16,60	17,02	13,90	19,30	19,66	15,76	18,22	21,10	23,26	26,20		
В низ.	20,74	21,22	21,70	20,98	20,26	21,70	23,14	23,83	24,52	24,40	24,28	24,46	24,64	24,28	23,92	24,04	24,16	25,03	25,90	26,92	30,58		
S сечения, м^2	20,97	23,51	23,14	22,47	20,12	17,18	27,53	27,33	31,10	29,54	26,66	26,89	26,45	33,03	16,64	15,95	27,94	24,54	18,80	15,30	20,72		
V грунта		**1112**	**1166**	**1140**	**1065**	**933**	**1118**	**1372**	**1461**	**1516**	**1405**	**1339**	**1334**	**1487**	**1242**	**815**	**1097**	**1312**	**1084**	**853**	**0**	**22848**	

V	22848
V с К=1,1	25133
Просадка с К 1,1(из ведом.обьемов)	430
Обжатие с К 1,1 (из вед.обьемов)	4880
Всего	30443
Забрано ранее	0
Итого	30443 м3

Изм	Кол.уч	Лист	№док	Подпись	Дата
Выполнил					
Геодезист		Баров С.В			12.12.08
Зам.тех.дир.		Максимов Н.С.			12.12.08
Нач.участка		Казанцев В.В			12.12.08
Проверил		Шило В.А.			
Маркшейдер					

4431.00.РП.03.АД4 - 3.000.АД3.000

Система магистральных газопроводов

Автомобильная дорога КС Воркутинская КС Ярынская

стадия	лист	листов
ИД	1	

Продольный профиль ПК 950-ПК 960

ЗАО ПСО "УПГС"

91

Продольный профиль автодороги КС Воркутинская - КС Ярарацкая
ПК 890 - ПК 900

12.12.08.г.

ВрРп 3419 Н=288,297

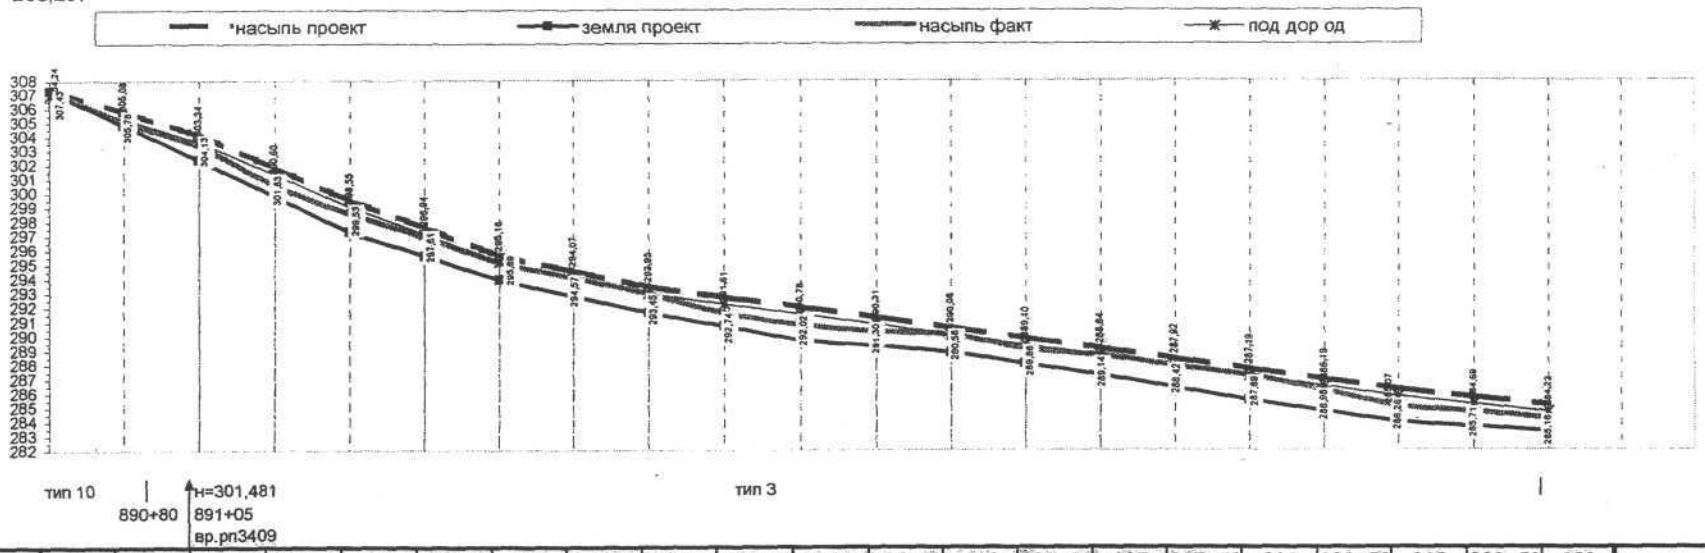

ПК	890	890+50	891	891+50	892	892+50	893	893+50	894	894+50	895	895+50	896	896+50	897	897+50	898	898+50	899	899+50	900	
тметка по оси а/д	307,43	305,78	304,13	301,83	299,53	297,61	295,69	294,57	293,45	292,74	292,02	291,30	290,58	289,86	289,14	288,42	287,69	286,98	286,26	285,71	285,16	
Отметка земли	307,31	304,84	302,36	299,83	297,29	295,62	293,94	292,80	291,65	290,69	289,73	289,29	288,84	288,06	287,27	286,38	285,49	284,74	283,98	283,65	283,31	
Высота насыпи	0,12	0,94	1,77	2,00	2,24	2,00	1,75	1,78	1,80	2,05	2,29	2,01	1,74	1,81	1,87	2,03	2,20	2,24	2,28	2,07	1,85	
тметка под дор.од.	306,93	305,28	303,63	301,33	299,03	297,11	295,19	294,07	292,95	292,24	291,52	290,80	290,08	289,36	288,64	287,92	287,19	286,48	285,76	285,21	284,66	
В верх.	10,00	10,00	10,00	10,00	10,00	10,00	10,00	10,00	10,00	10,00	10,00	10,00	10,00	10,00	10,00	10,00	10,00	10,00	10,00	10,00	10,00	
В низ.	10,72	15,67	20,62	22,03	23,44	21,97	20,50	20,65	20,80	22,27	23,74	22,09	20,44	20,83	21,22	22,21	23,20	23,44	23,68	22,39	21,10	
S сечения, м^2	1,24	12,13	27,10	32,11	37,45	31,89	26,69	27,20	27,72	33,00	38,63	32,33	26,48	27,82	29,19	32,77	36,52	37,45	38,40	33,44	28,77	
V грунта		**334**	**981**	**1480**	**1739**	**1734**	**1464**	**1347**	**1373**	**1518**	**1791**	**1774**	**1470**	**1358**	**1425**	**1549**	**1732**	**1849**	**1896**	**1796**	**1555**	**30167**
тметка по оси а/д	307,31	305,08	303,34	300,60	298,55	296,94	295,18	294,07	292,95	291,61	290,78	290,31	290,08	289,10	288,64	287,92	287,19	286,19	285,07	284,69	284,22	
Отметка земли	307,31	304,84	302,36	299,83	297,29	295,62	293,94	292,80	291,65	290,69	289,73	289,29	288,84	288,06	287,27	286,38	285,49	284,74	283,98	283,65	283,31	
Высота насыпи	0,00	0,24	0,98	0,77	1,26	1,32	1,24	1,28	1,30	0,92	1,05	1,03	1,24	1,05	1,37	1,54	1,70	1,45	1,09	1,05	0,91	
В верх.	10,72	14,20	14,74	17,38	15,88	14,02	13,06	13,00	13,00	16,75	17,44	15,94	13,00	14,56	13,00	12,97	13,00	14,71	17,14	16,12	15,64	
В низ.	10,72	15,67	20,62	22,03	23,44	21,97	20,50	20,65	20,80	22,27	23,74	22,09	20,44	20,83	21,22	22,21	23,20	23,44	23,68	22,39	21,10	
S сечения, м^2	0,00	3,66	17,33	15,27	24,77	23,84	20,81	21,45	21,97	17,95	21,62	19,49	20,73	18,49	23,44	27,09	30,77	27,75	22,25	20,12	16,72	
V грунта		**91**	**525**	**815**	**1001**	**1215**	**1116**	**1056**	**1086**	**998**	**989**	**1028**	**1006**	**981**	**1048**	**1263**	**1446**	**1463**	**1250**	**1059**	**921**	**20358**

V	**20358**	
V с К=1,1	**22394**	
Просадка с К 1,1(из ведом.обьемов)	**0**	
Обжатие с К 1,1 (из вед.обьемов)	**4320**	
Всего	**26714**	
Забрано ранее	**22394**	
Итого	**4320**	**м3**

Изм	Кол.уч	Лист	№док	Подпись	Дата
Выполнил					
Геодезист		Баров С.В.			12.12.08
Зам.тех.дир.		Максимов Н.С.			12.12.08
Нач.участка		Казанцев В.В.			12.12.08
Проверил		Сычрин С.А.			
Маркшейдер					

4431.00.РП.03.АД4 - 3.000.АД3.000

Система магистральных газопроводов

Автомобильная дорога	стадия	лист	листов
КС Воркутинская КС Ярынская	ИД	1	

Продольный профиль ПК 890-ПК 900

ЗАО ПСО "УПГС"

92

Продольный профиль автодороги КС Воркутинская - КС Нагарацкая
ПК 855 - ПК 860

21.10.08.г.

Гр.рл.382, Н=248,97, т3395, Н=297,21

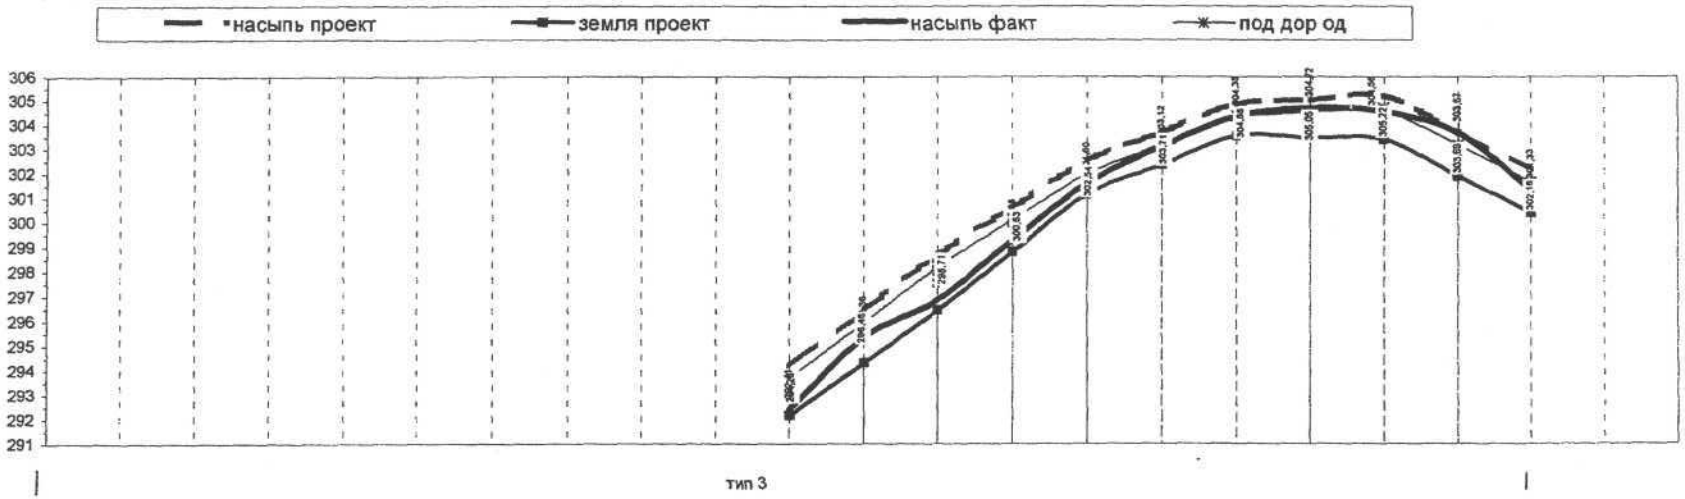

ПК	855	855+50	856	856+50	857	857+50	858	858+50	859	859+50	860	
Отметка по оси а/д	294,20	296,46	298,71	300,63	302,54	303,71	304,88	305,05	305,22	303,69	302,16	
Отметка земли	292,17	294,31	296,45	298,81	301,16	302,36	303,55	303,48	303,41	301,90	300,38	
Высота насыпи	2,03	2,14	2,26	1,82	1,38	1,36	1,33	1,57	1,81	1,80	1,78	
Отметка под дор.од.	293,70	295,96	298,21	300,13	302,04	303,21	304,38	304,55	304,72	303,19	301,66	
В верх.	10,00	10,00	10,00	10,00	10,00	10,00	10,00	10,00	10,00	10,00	10,00	
В низ.	22,18	22,87	23,56	20,92	18,28	18,13	17,98	19,42	20,86	20,77	20,68	
S сечения, $м^2$	32,66	35,25	37,92	28,14	19,51	19,06	18,61	23,09	27,93	27,62	27,31	
V грунта	**817**	**1698**	**1829**	**1651**	**1191**	**964**	**942**	**1043**	**1276**	**1389**	**1373**	**14172**
Отметка по оси а/д	292,41	295,36	296,87	299,28	301,60	303,12	304,35	304,72	304,56	303,67	301,33	
Отметка земли	292,17	294,31	296,45	298,81	301,16	302,36	303,55	303,48	303,41	301,90	300,38	
Высота насыпи	0,24	1,05	0,42	0,47	0,44	0,76	0,80	1,24	1,15	1,78	0,95	
В верх.	20,74	16,57	21,04	18,07	15,64	13,54	13,18	11,98	13,96	10,12	14,98	
В низ.	22,18	22,87	23,56	20,92	18,28	18,13	17,98	19,42	20,86	20,77	20,68	
S сечения, $м^2$	5,15	20,71	9,37	9,26	7,46	12,11	12,46	19,47	20,02	27,41	16,94	
V грунта	**129**	**646**	**752**	**466**	**418**	**489**	**614**	**798**	**987**	**1186**	**1109**	**7595**

ООО "ГАЗПРОМ ТРАНСГАЗ УХТА"
Воркутинское ЛПУ МГ
Технадзор
№ 1 20 г.

Vоктябрь	=	**7595**
Ожатие мохорост.слоя	=	**1417**
Всего		**9012**
V с К=1,1		**9913**
Забрано ранее		**0**
Итого		**9913** м3

Изм	Кол.уч	Лист	№док	Подпись	Дата
Выполнил					
Геодезист		Коробейников А.А.			
Зам.тех.дир.		Максимов Н.С.			
Нач.участка		Федотов А.М.			
Проверил		Сударкин С.Н.			
Маркшейдер					

4431.00.РП.03.АД4 - 3.00.АД2.000

Система магистральных газопроводов

Автомобильная дорога КС Воркутинская КС Ярынская

стадия	лист	листов
РП	1	

Продольный профиль ПК 855-ПК 860

ООО "Стройгазконсалтинг" " Уренгойавтодор "

93

Продольный профиль автодороги КС4 Воркутинская - КС5 Ярынская

ПК 640 - ПК 650

07.12.08 г.

Гр.рп.385 , Н=191,75

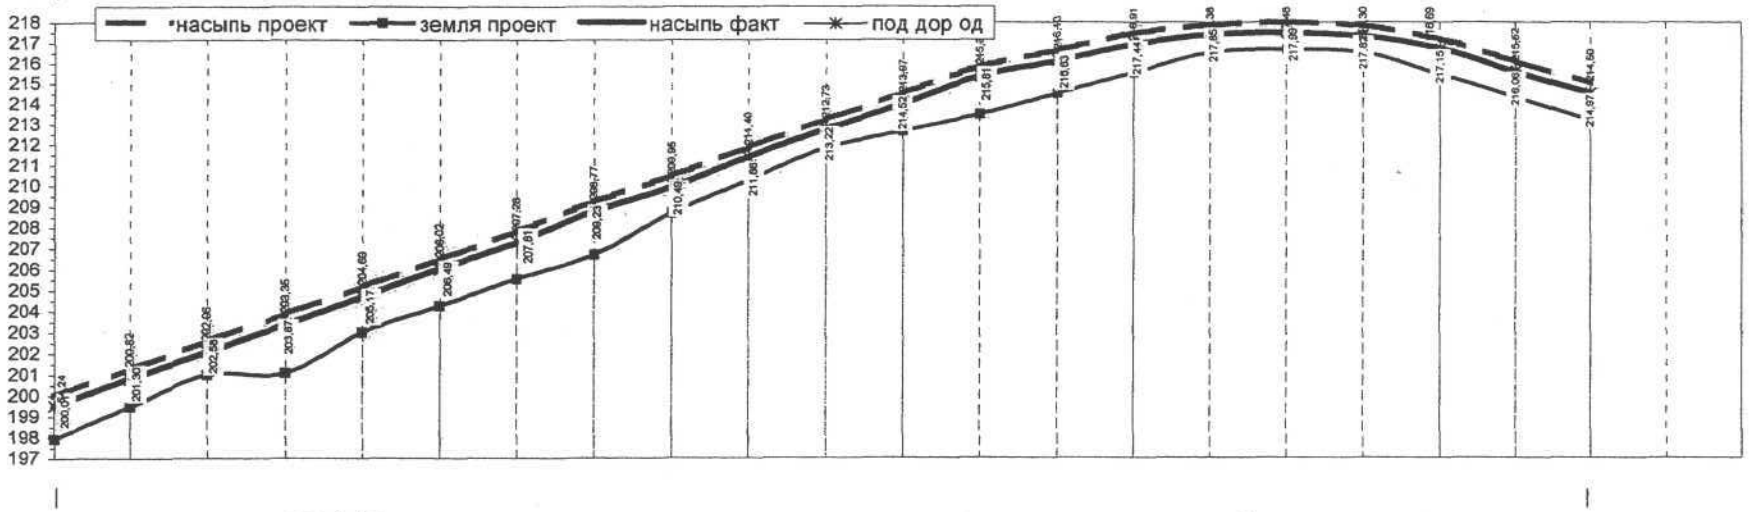

типы 3, 1-м

ПК	640	640+50	641	641+50	642	642+50	643	643+50	644	644+50	645	645+50	646	646+50	647	647+50	648	648+50	649	649+50	650		
тметка по оси а/д	200,01	201,30	202,58	203,87	205,17	206,49	207,81	209,23	210,49	211,86	213,22	214,52	215,81	216,63	217,44	217,85	217,99	217,82	217,15	216,06	214,97		
Отметка земли	197,93	199,47	201,00	201,07	202,98	204,26	205,53	206,69	208,70	210,26	211,81	212,64	213,46	214,49	215,52	216,50	216,65	216,50	215,41	214,28	213,15		
Высота насыпи	1,58	1,33	1,08	2,30	1,69	1,74	1,78	2,04	1,29	1,10	0,91	1,38	1,85	1,63	1,42	0,85	0,84	0,82	1,24	1,28	1,32		
метка под дор.од.	**199,51**	**200,80**	**202,08**	**203,37**	**204,67**	**205,99**	**207,31**	**208,73**	**209,99**	**211,36**	**212,72**	**214,02**	**215,31**	**216,13**	**216,94**	**217,35**	**217,49**	**217,32**	**216,65**	**215,56**	**214,47**		
В верх.	12,64	12,64	12,64	12,64	12,64	12,64	12,64	12,64	12,64	12,64	12,64	12,64	12,64	12,64	12,64	12,64	12,64	12,64	12,64	12,64	12,64		
В низ.	22,12	20,62	19,12	26,44	22,78	23,05	23,32	24,88	20,38	19,24	18,10	20,92	23,74	22,45	21,16	17,74	17,68	17,56	20,08	20,32	20,56		
S сечения, м²	27,46	22,12	17,15	44,94	29,93	30,96	32,00	38,27	21,30	17,53	13,99	23,16	33,65	28,69	24,00	12,91	12,73	12,38	20,29	21,09	21,91		
V грунта		**1237**	**979**	**1498**	**1859**	**1522**	**1574**	**1755**	**1469**	**969**	**786**	**919**	**1412**	**1557**	**1315**	**909**	**641**	**628**	**809**	**1034**	**1075**	**23947**	
тметка по оси а/д	199,50	200,82	202,06	203,35	204,69	206,02	207,28	208,77	209,95	211,40	212,73	213,97	215,34	216,10	216,91	217,38	217,48	217,30	216,69	215,52	214,50		
Отметка земли	197,93	199,47	201,00	201,07	202,98	204,26	205,53	206,69	208,70	210,26	211,81	212,64	213,46	214,49	215,52	216,50	216,65	216,50	215,41	214,28	213,15		
Высота насыпи	1,57	1,35	1,06	2,28	1,71	1,77	1,75	2,08	1,25	1,15	0,92	1,34	1,88	1,61	1,39	0,88	0,83	0,80	1,28	1,24	1,35		
В верх.	12,70	12,49	12,76	12,76	12,52	12,46	12,82	12,40	12,88	12,37	12,58	12,91	12,46	12,79	12,82	12,46	12,70	12,76	12,40	12,88	12,46		
В низ.	22,12	20,62	19,12	26,44	22,78	23,05	23,32	24,88	20,38	19,24	18,10	20,92	23,74	22,45	21,16	17,74	17,68	17,56	20,08	20,32	20,56		
S сечения, м²	27,33	22,43	16,90	44,69	30,18	31,34	31,62	38,77	20,79	18,10	14,11	22,58	34,03	28,37	23,62	13,29	12,61	12,13	20,79	20,58	22,29		
V грунта		**1242**	**980**	**1484**	**1860**	**1538**	**1574**	**1757**	**1466**	**971**	**803**	**909**	**1405**	**1558**	**1298**	**910**	**647**	**618**	**813**	**1034**	**1072**	**23941**	

Vдекабрь = 23941 м3
Vноябрь = 16447 м3

Vс К= 1,1= 8243 м3

ООО "ГАЗПРОМ ТРАНСГАЗ УХТА"
Служба контроля качества строительных работ
№ 30
Технадзор
"10" 12 2008 год

Изм	Кол.уч	Лист	№док	Подпись	Дата
Выполнил					
Маркшейдер	Гранкин И.Г.				
Зам.тех.дир.	Максимов Н.С.				
Нач.участка	Хмара В.П.				
Проверил	Спирина Л.Н.				
Маркшейдер					

4431.00.РП.03.АД4 - 3.00.АД3.000

Система магистральных газопроводов

Автомобильная дорога КС Воркутинская КС Ярынская

стадия	лист	листов
ИД	1	

Продольный профиль ПК 640-ПК 650

ООО "Стройгазконсалтинг"
" Уренгойавтодор "

94

Продольный профиль автодороги КС Воркутинская - Магарацкая
ПК 600 - ПК 610

СКТ-4
абм-см

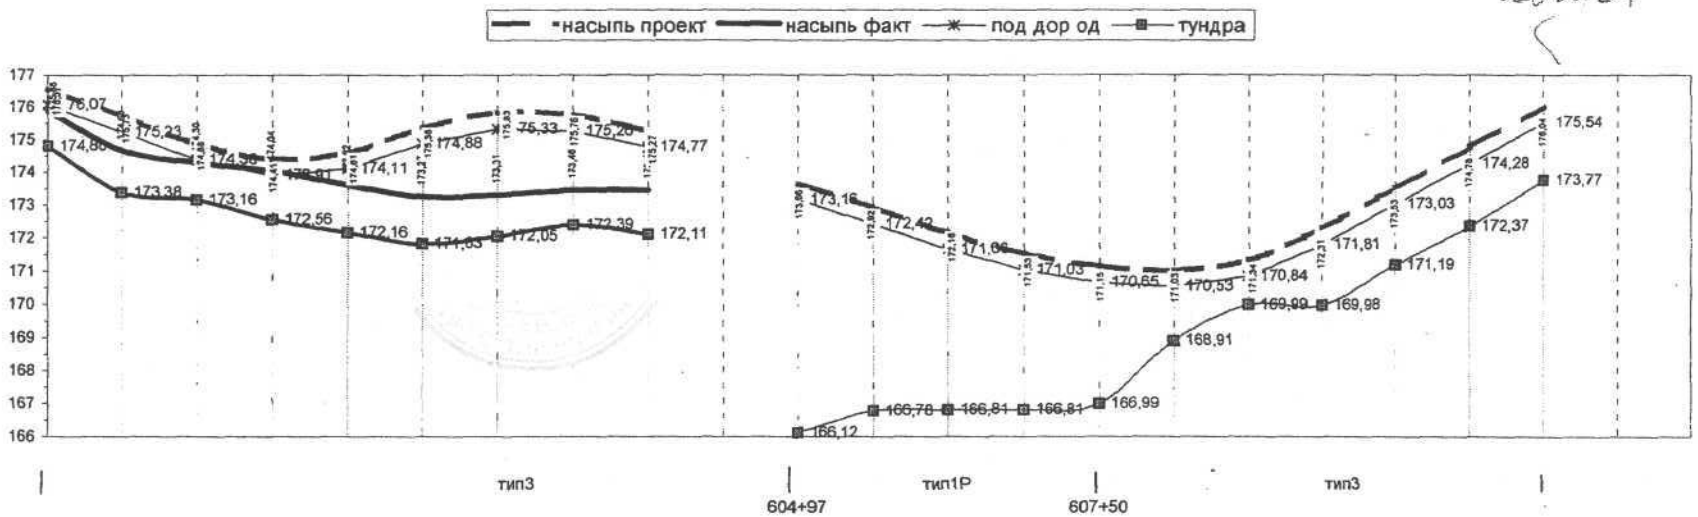

ПК	600	600+50	601	601+50	602	602+50	603	603+50	604	604+50	605	605+50	606	606+50	607	607+50	608	608+50	609	609+50	610		
Отметка по оси а/д	176,57	175,73	174,88	174,41	174,61	175,38	175,83	175,76	175,27		173,66	172,92	172,16	171,53	171,15	171,03	171,34	172,31	173,53	174,78	176,04		
Отметка земли	174,80	173,38	173,16	172,56	172,16	171,83	172,05	172,39	172,11		166,12	166,78	166,81	166,81	166,99	168,91	169,99	169,98	171,19	172,37	173,77		
Высота насыпи	1,77	2,35	1,72	1,85	2,45	3,55	3,78	3,37	3,16		7,54	6,14	5,35	4,72	4,16	2,12	1,35	2,33	2,34	2,41	2,27		
Отметка под дор.од.	176,07	175,23	174,38	173,91	174,11	174,88	175,33	175,26	174,77		173,16	172,42	171,66	171,03	170,65	170,53	170,84	171,81	173,03	174,28	175,54		
В верх.	10,00	10,00	10,00	10,00	10,00	10,00	10,00	10,00	10,00		10,00	10,00	10,00	10,00	10,00	10,00	10,00	10,00	10,00	10,00	10,00		
В низ.	20,62	24,10	20,32	21,10	24,70	31,30	32,68	30,22	28,96		55,24	46,84	42,10	38,32	34,96	22,72	18,10	23,98	24,04	24,46	23,62		
S сечения, м^2	27,10	40,07	26,08	28,77	42,51	73,31	80,67	67,77	61,56		245,95	174,50	139,37	114,04	93,52	34,68	18,97	39,59	39,83	41,52	38,16		
V грунта		**1679**	**1654**	**1371**	**1782**	**2895**	**3849**	**3711**	**3233**	**1539**		**10511**	**7847**	**6335**	**5189**	**3205**	**1341**	**1464**	**1985**	**2034**	**1992**	**63617**	
Отметка по оси а/д	175,88	174,68	174,30	174,04	173,62	173,27	173,31	173,46	173,46														
Отметка земли	174,80	173,38	173,16	172,56	172,16	171,83	172,05	172,39	172,11														
Высота насыпи	1,08	1,30	1,14	1,48	1,46	1,44	1,26	1,07	1,35														
В верх.	14,14	16,30	13,48	12,22	15,94	22,66	25,12	23,80	20,86														
В низ.	20,62	24,10	20,32	21,10	24,70	31,30	32,68	30,22	28,96														
S сечения, м^2	18,77	26,26	19,27	24,66	29,67	38,85	36,41	28,90	33,63														
V грунта		**1126**	**1138**	**1098**	**1358**	**1713**	**1882**	**1633**	**1563**	**841**	**0**	**0**	**0**	**0**	**0**	**0**	**0**	**0**	**0**	**0**	**0**	**12351**	

V по исполнительной	**12351**	**м3**
V обжатие мохорастительного слоя	**458**	**м3**
V осадка	**0**	**м3**
Итого	**12809**	**м3**
К уплотнения= 1,1 ; V=	**14090**	**м3**
Забрано в июне	**0**	**м3**
Итого август	**14090**	**м3**

ООО "ГАЗПРОМ ТРАНСГАЗ УХТА"
Воркутинское ЛПУ МГ
Техникум
№ 1 ____ 20____ г.

Изм	Кол.уч	Лист	№док	Подпись	Дата
Выполнил					
Геодезист		Баров С.В			15.08.00
Зам.тех.дирПСО		Максимов Н.С			15.08.00
Нач.участка		Казанцев В.В			
проверил					

Система магистральных газопроводов Бованенково - Ухта

стадия	лист	листов
РП	31	

Автомобильная дорога КС Воркутинская - КС Ярынская

Продольный профиль ПК600 - ПК 610

ООО "Стройгазконсалтинг" ЗАО ПСО "УПГС"

95